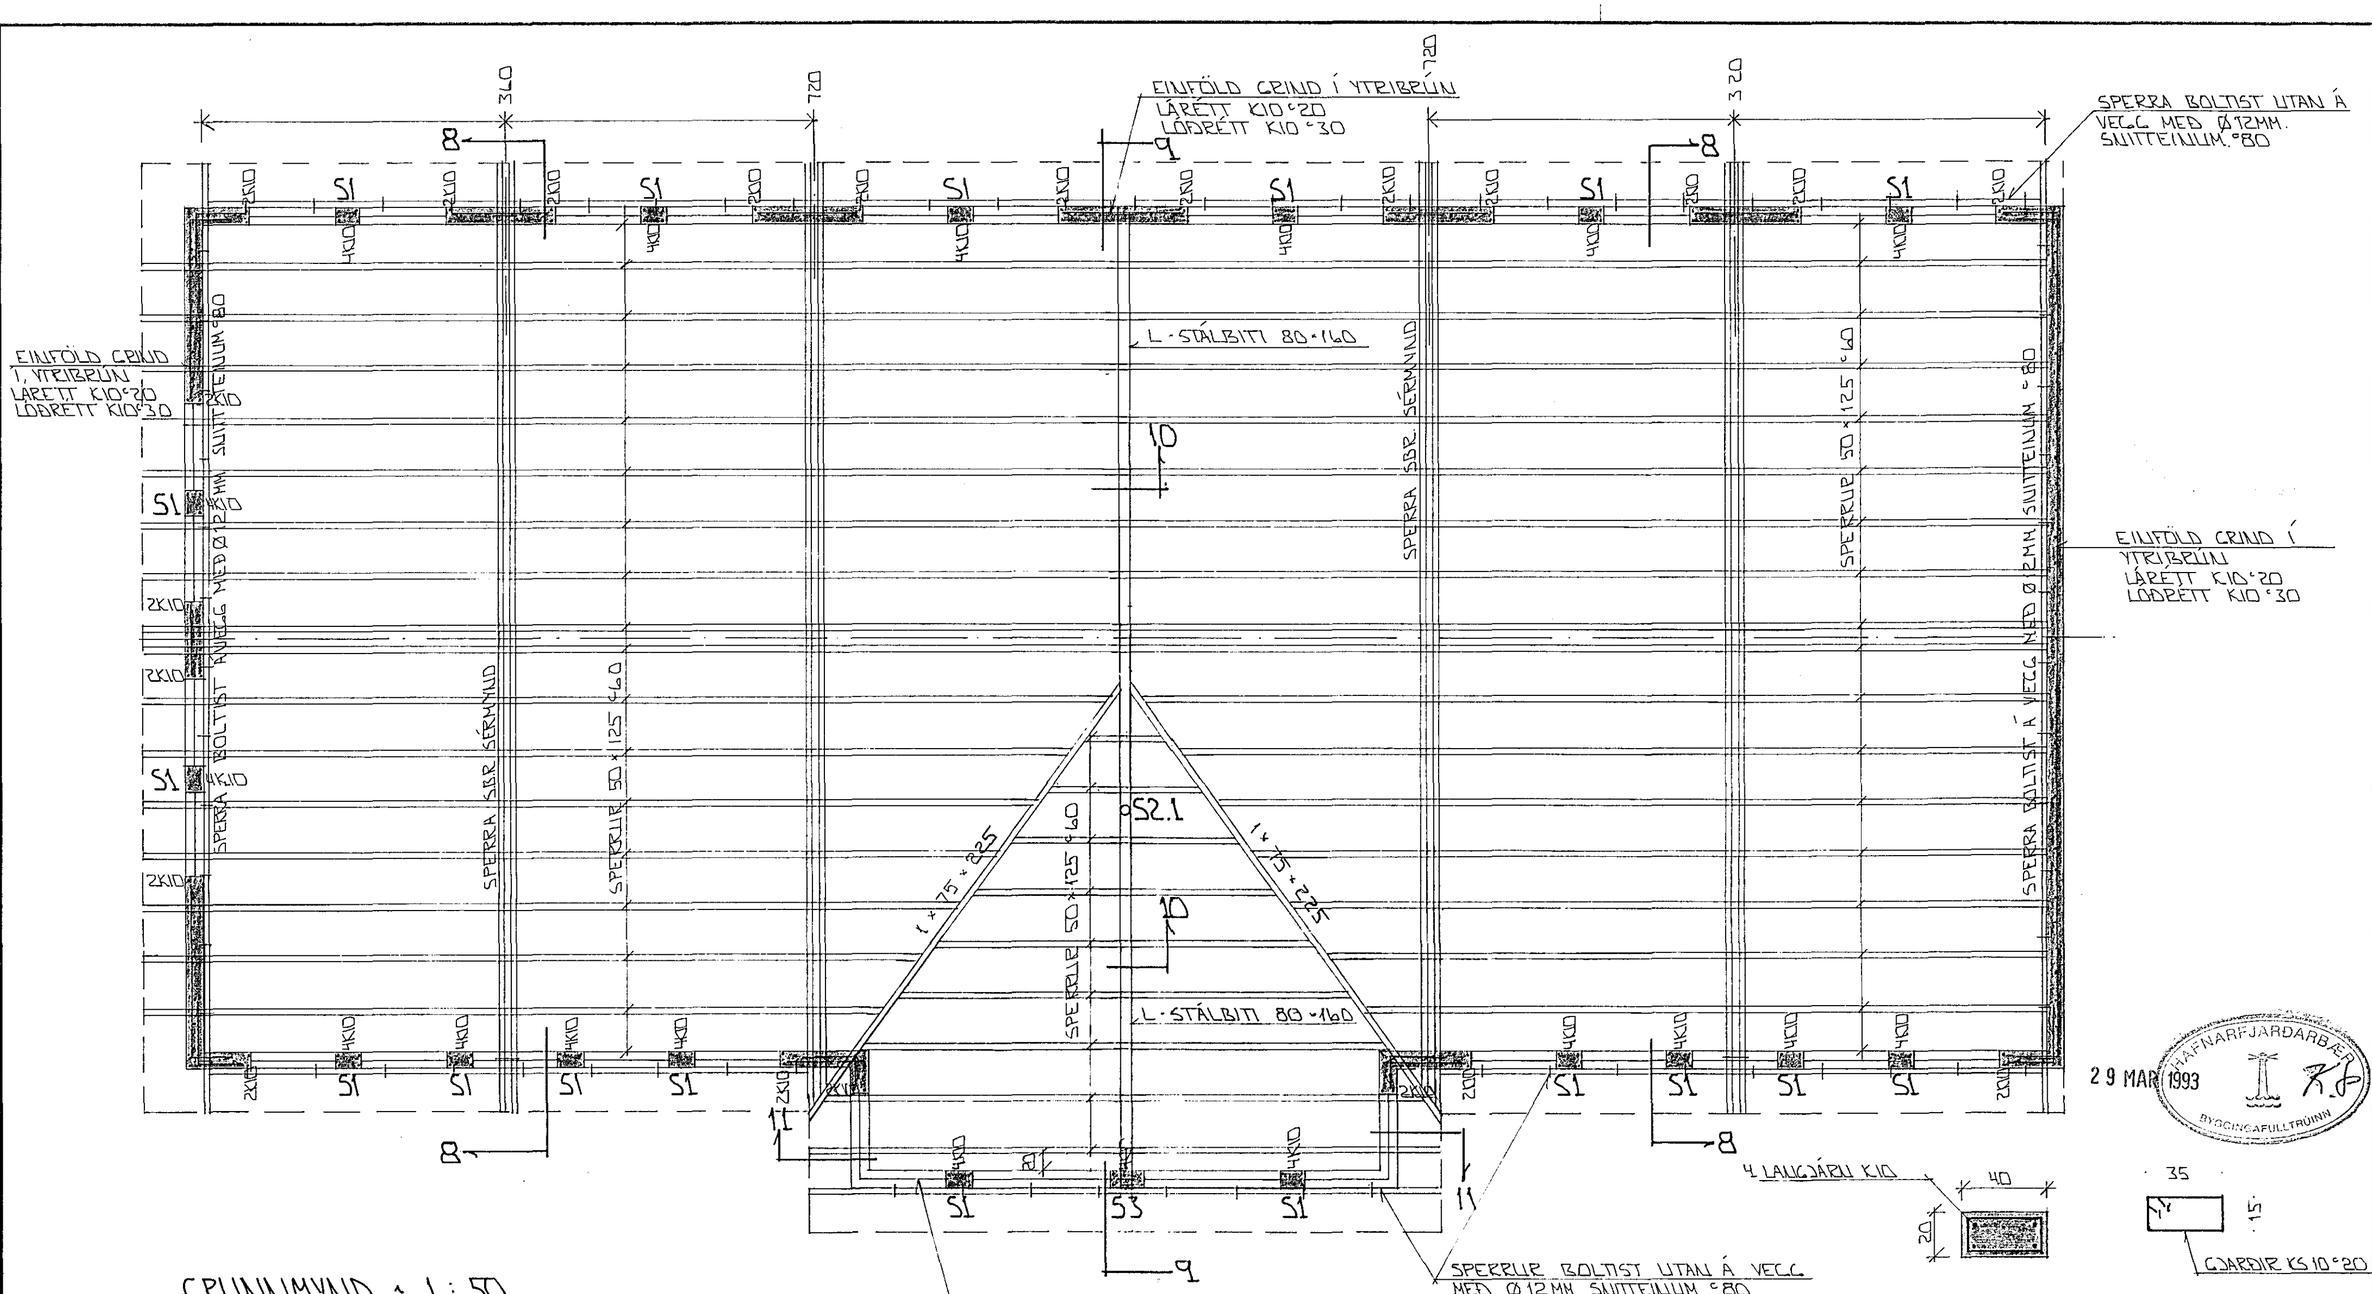

GRUNNMYND ~ 1:50

SÚLA S3 ~ 1:20

29 MAR 1993

HAFNARFJARÐARBÆR BYGGINGAFULLTRÚINN

BR.NR.	DAGS	EÐLI BREYTINGAR	SIGN.
01	26.3.'93	SPERRUSTÆRÐ Í KVISTI BR. ÚR 150 Í 125	GH

STEYPA:
S > 250
VS ≤ 0.5
LOFT ≥ 6 %
SEMENT ≥ 300 KG/M³

ALMENNAR SKÝRINGAR SJÁ BL.NR. 1-01.
SÚLUR MERKTAR S1 SJÁ BL.NR. 1-05.
SNIÐ 8 06 SÉRMYND SPERRA SJÁ BL.NR. 1-08.
SÚLA MERKT S2.1 SJÁ BL.NR. 1-08.

KAPLAHRAUN 15 HAFNARFIRÐI
BENDING VEGGJA 2. HÆÐAR
GRUNNMYND - ÞAKVIRKIS
MÆLIKV. ~ 1:50

SIGURÐUR ÞORLEIFSSON TÆKNIFRÆÐINGUR F.T.F.I.
STRANDGÖTU 11 HAFNARFIRÐI SÍMI 54751/54255

DAGS. JÚLÍ '91
HANNAÐ
TEIKNAÐ GH
VERK NR. 9128
BLAÐ NR. 1-07