


7 STK SPERRUR SÖK TEIKNINGU OG SER MYNDIR BL NO 3

2" SPERRA BOLTUD A VEGG  
1/2" BOLTAR 1/4 80

LEKTUR 2 1/4" x 1/2" x 1/2"

LEKTUR MA SETJA SAMAN  
HVAR SEM ER LASKAR SKULU  
VERA 1" OG 1/2" BÄÐUMMEGIN  
OG NEGLIST HVER LASKI  
MED 2" BOSTX 3" NOGLUM  
L: 80CM  
EKKI MA SETJA SPERRUR  
ÞETTAR SAMAN A Þ  
TVER HEILAK KOMI  
MILLI HVERRA SKEYTA  
I HVERJU BILI

A 345 B 335 C 335 D 335 E 345

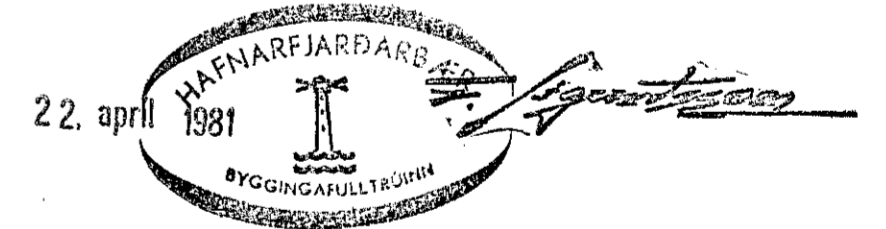

GRUNNMYND HÆÐ / ÞAK  
M 1:50

SKÝRINGAR.  
SJA BL. NR 03  
04

Vakinn er athygli á kröfum  
Bounaámalastofnunar sbr.  
bréf 19/1/81  
*[Signature]*

KAPLAHRAUN IS HAFNARFJARÐI 1. AFANGI	DAGS. APRIL 1981
GRUNNMYND HÆÐ / ÞAK	REIKN <i>[Signature]</i>
MELKV. 1:50 A	TEIKN
SIGURÐUR ÞORLEIFSSON TEKNIPT.F.T.EI. STRANDGÖTU 11 HAFNARFJARÐI	VERK NR 8010
	BLAD NR 03