


Samþykkt á fundi bygginga-  
nefndar þ. 19.5. 1988

BYGGINGAFULLTRÚINN  
HAFNARFIRÐI

*[Handwritten signature]*


Áskilið er samþykki  
Brunamálastofnunar Ríkisins

Áskilið er samþykki  
Heilbrigðisráðs Hafnarfjarðar

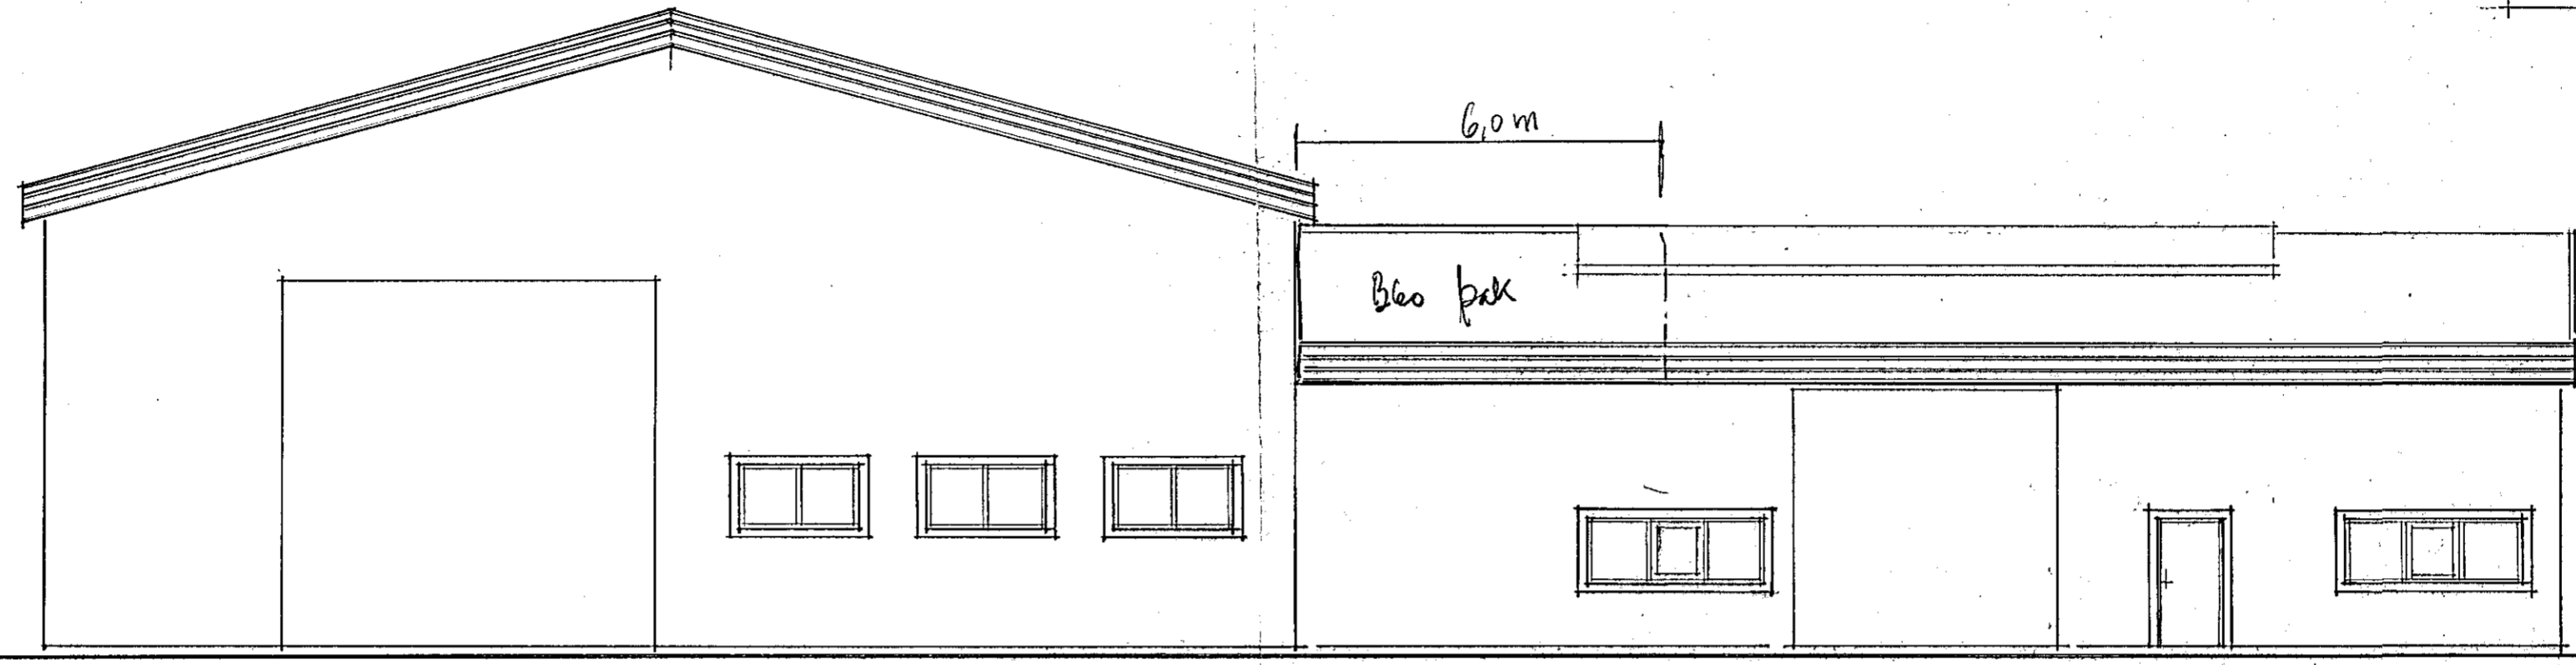

núverandi skemma

súðurhlíð

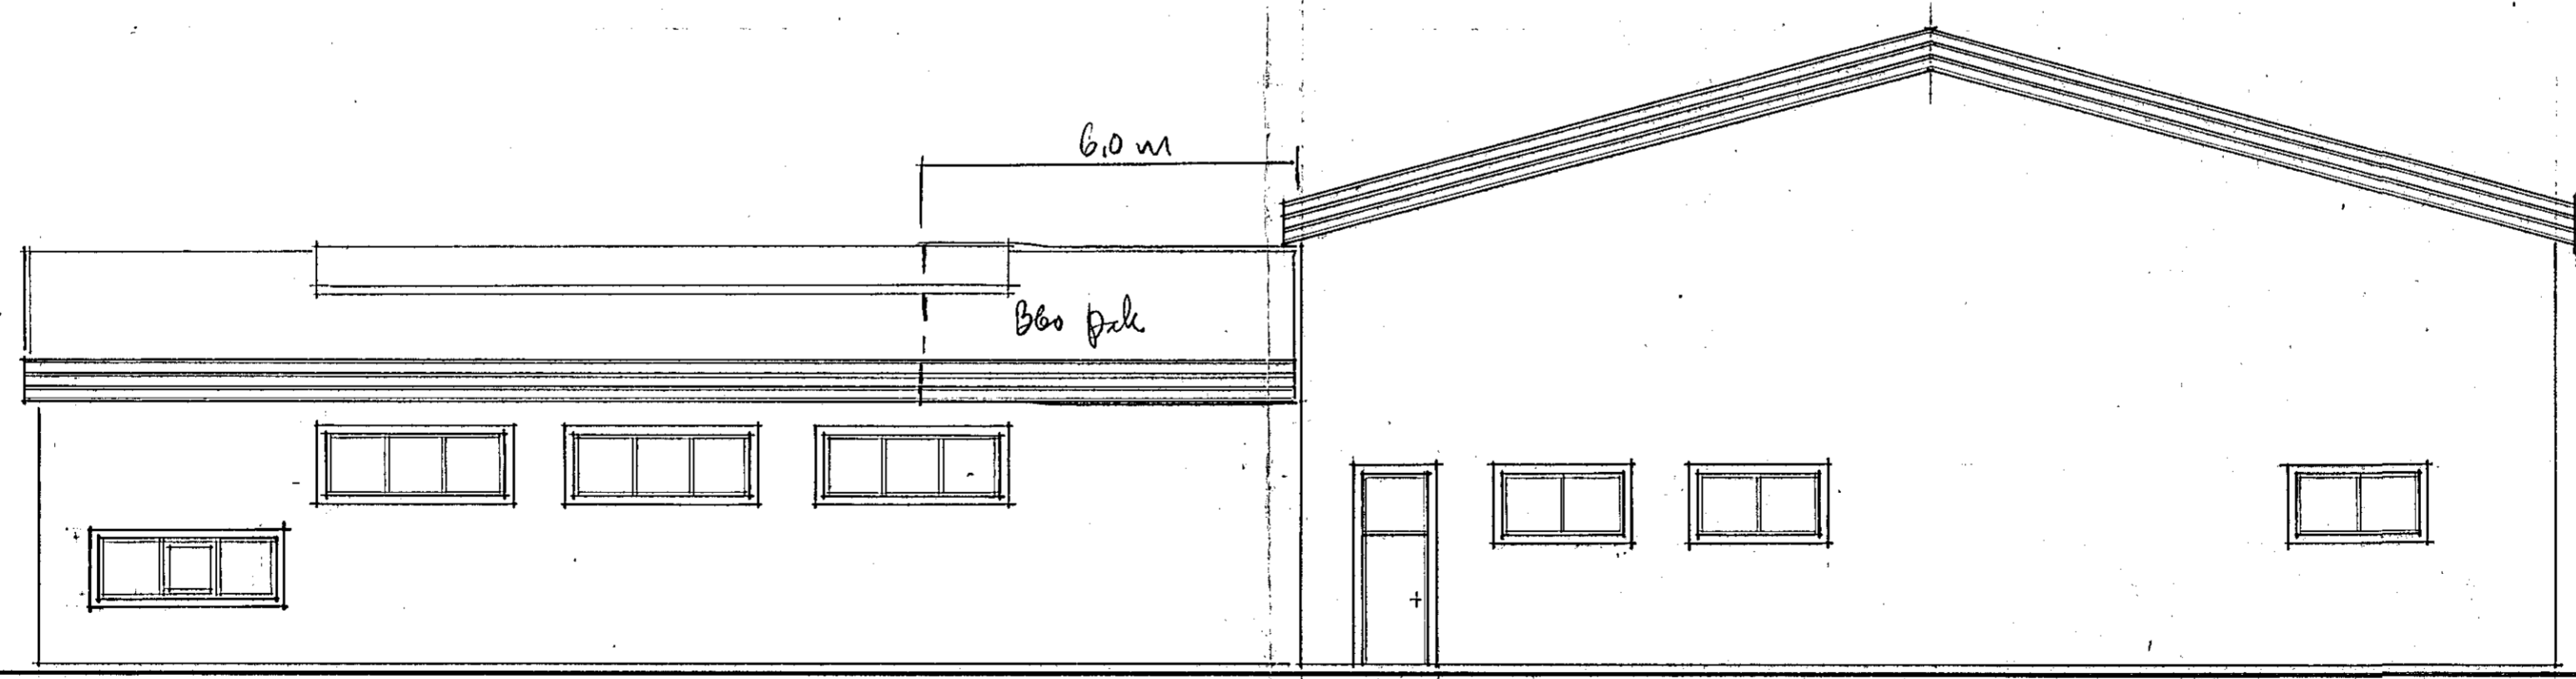

norðurhlíð

SAMÞYKKT 19/5 1988  
SBR. BRÉF DAGS. 19

BRUNAMÁLASTÖFNUN RÍKISINS  
*[Handwritten signature]*

KAPLAHRAUN 16 Vélsmíðja Orms og Viglundar

viðbygging  
útlitshliðar

*[Handwritten signature]*

ALBÍNA THORDARSON  
ARKITEKT F.A.I.  
GUÐFINNA THORDARSON  
ARKITEKT F.A.I.

TEIKNISTOFA  
SKIPHOLTÍ 37  
105 REYKJAVÍK  
SÍMI 83760

MKV: 1:100 DAGS: 8.04.88 TEIKN: A.Th. TEIKNING NR: 4

8REYTI