


Sampykkt á fundi bygginga-
nefndar þ. 19.15.1988

BYGGINGAFULLTRÚINN
HAFNARFIRÐI


Áskilið er samþykki
Brunnmalastofnunar ríkisins

Áskilið er samþykki
Eiðisbúðarsáðs Hafnarfjarðar

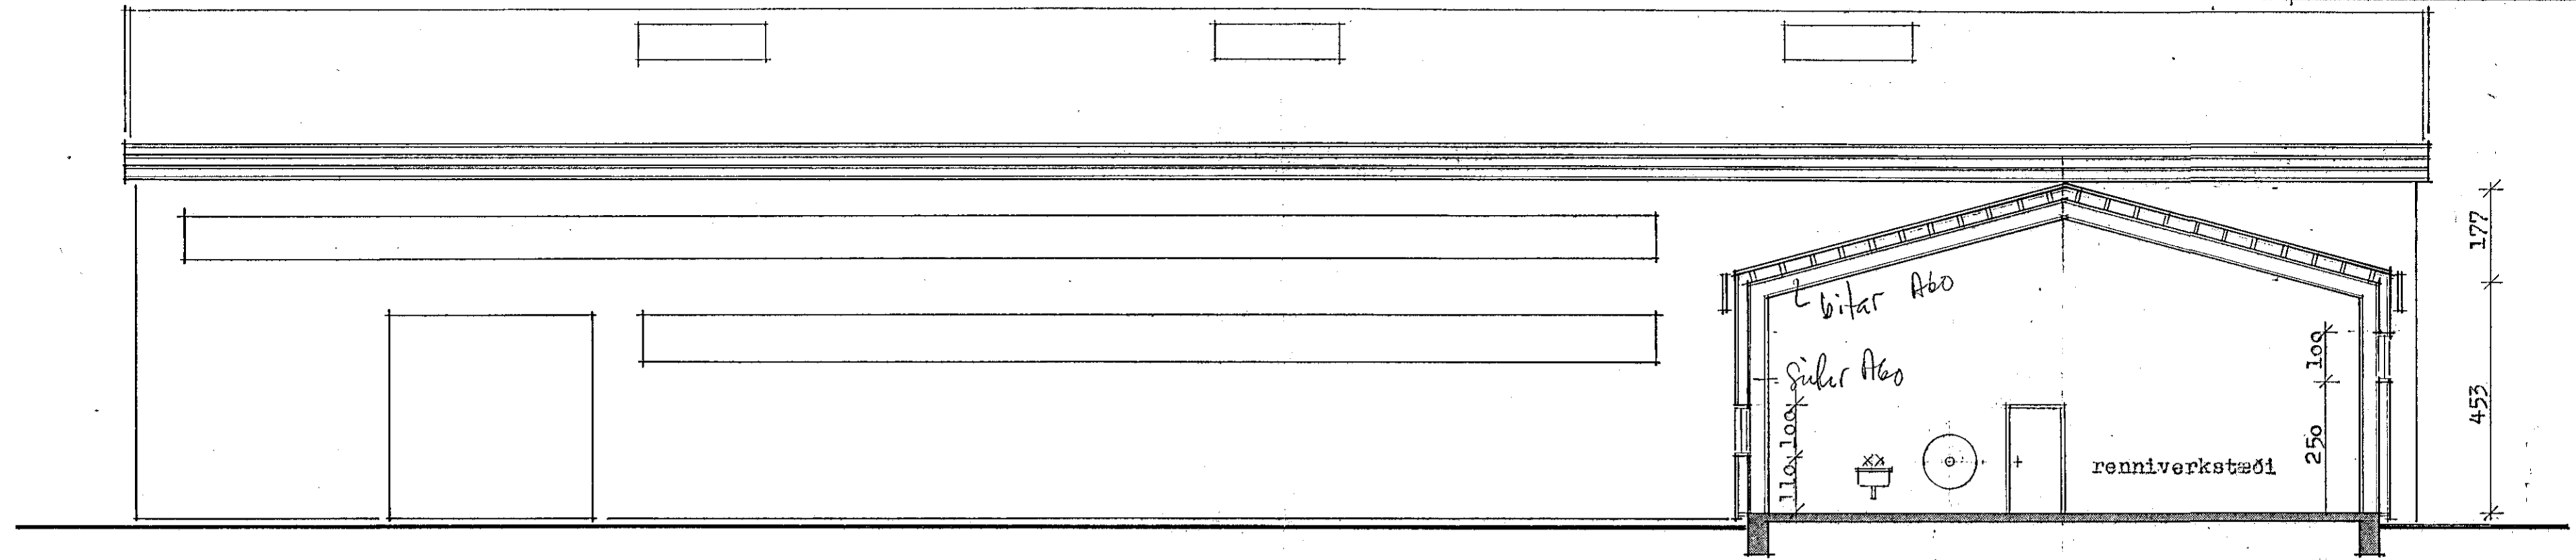

núverandi skemma

Þverskurður viðbyggingar

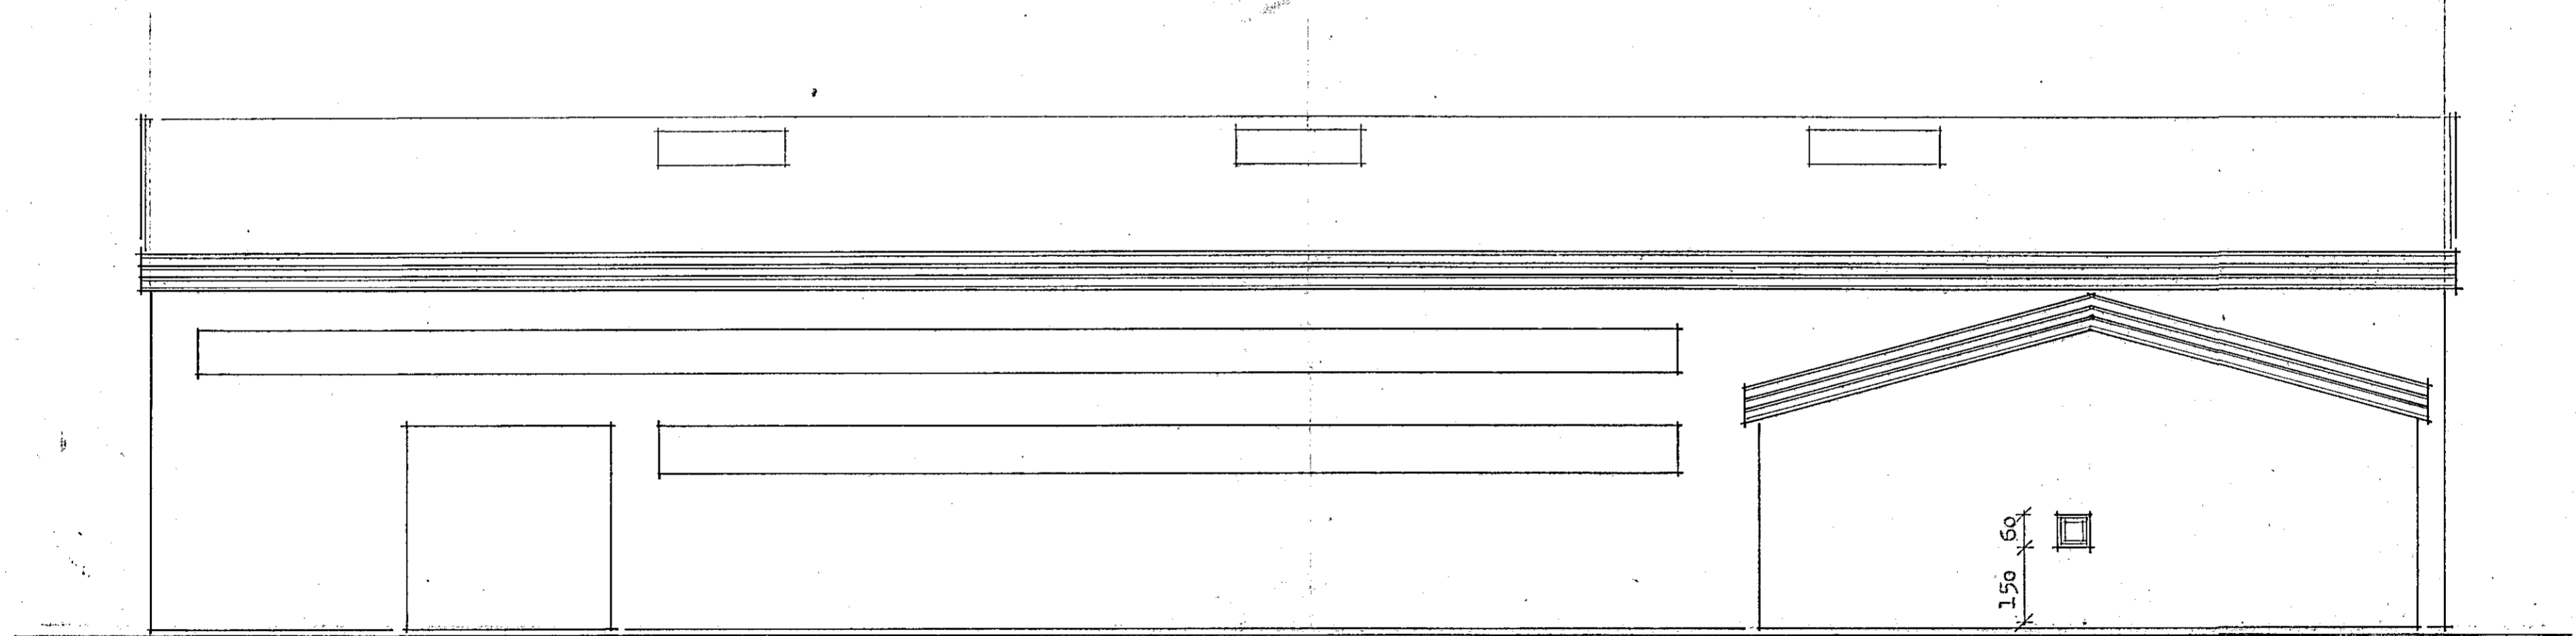

austurfari

SAMPYKKT 19/8 1988
SBR. BRÉF DAGS. 19

BRUNNMALASTOFNUN RÍKISINS

Handwritten signature

Vélemisla Brns og Viglundar

KAPLAHRAUN 16

viðbygging
skurður og gæfl

Handwritten signature: Albinna Thordarson

ALBINA THORDARSON
ARKITEKT F.A.I.
GUÐFINNA THORDARSON
ARKITEKT F.A.I.

TEIKNISTOFA
SKIPHOLTI 37
105 REYKJAVÍK
SÍMI 83760

MKV 1:100 DAGS 8.04.88 TEIKN. A, 2h. TEIKNING NR. 3

BREYTT