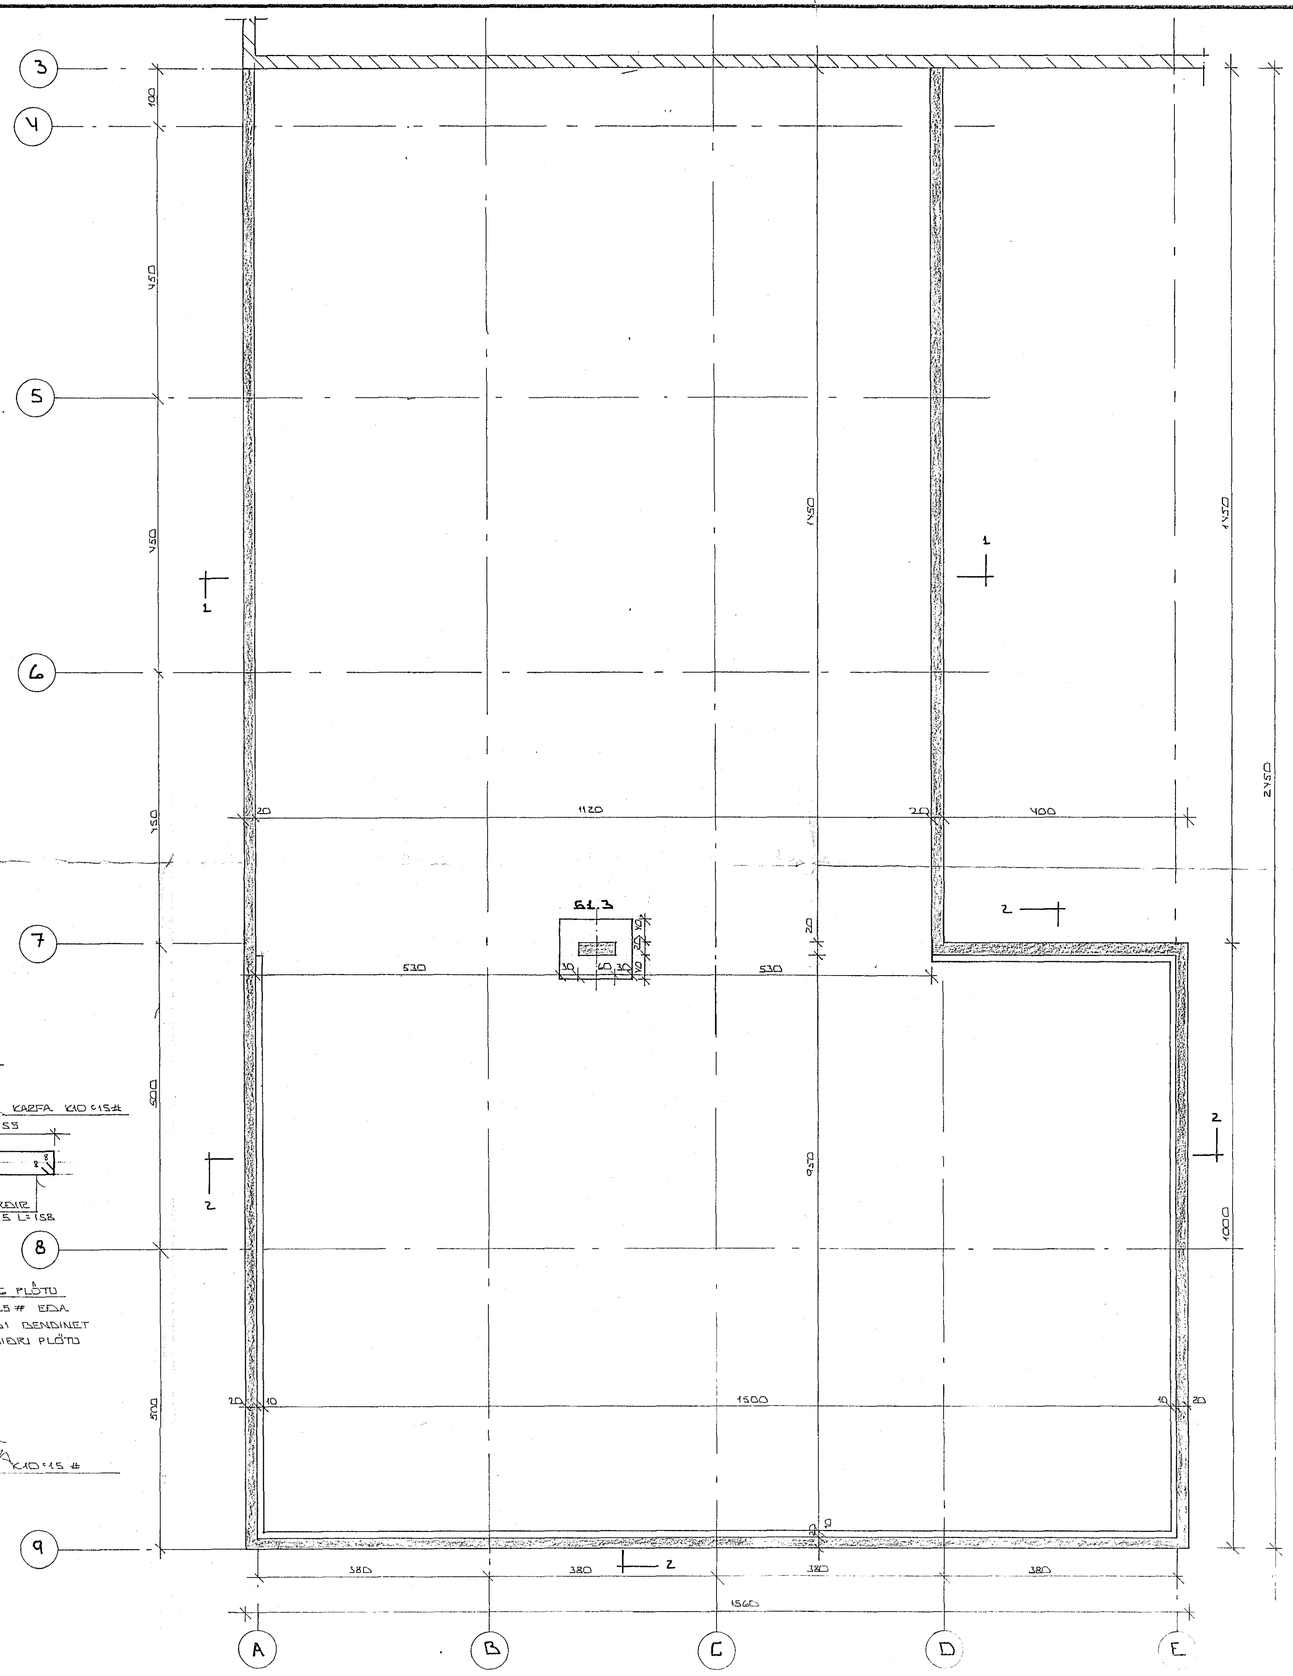

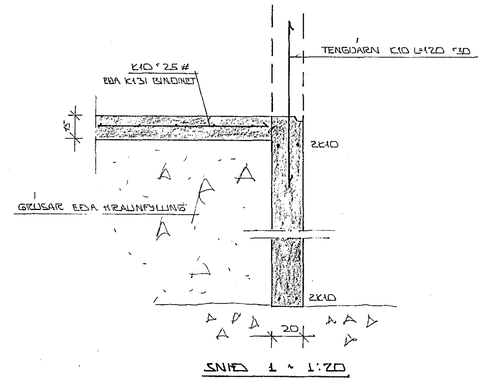

SNIÐ 1 ~ 1:20

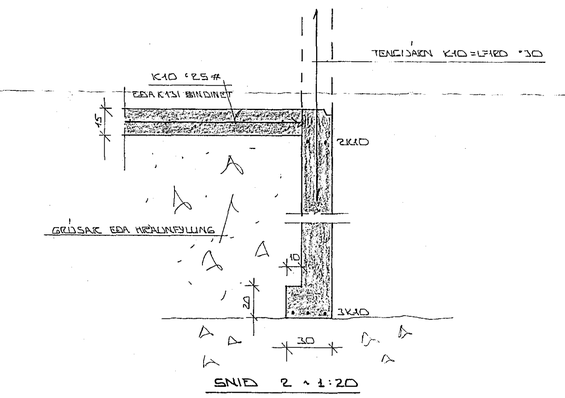

SNIÐ 2 ~ 1:20

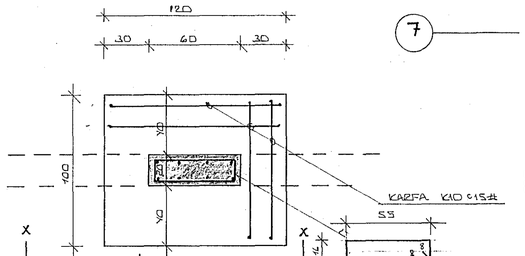

SÚLA S1.3 ~ 1:20

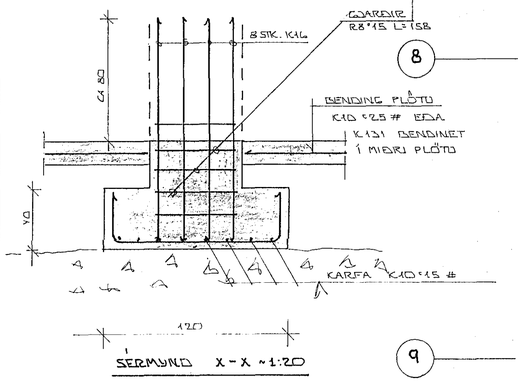

SÉRMYND X - X ~ 1:20

SKÝRINGAR:

ALMENNAR SKÝRINGAR SJA BL. NR. 1-01
TENGJÁRN STANDI AMK 50 CM. YFIR PLÖTU
FYLLING Í UNDIRSTÖÐUR SKAL VERA FROSTFRÍ OG HAPPIST Í LÖGUM MEÐ TITRAPJÖPPU. LAGPYKKT RÁÐIST AF STÆRÐ HÖPPUNNAR

1. DES. 1984 HAFNARFJARÐARBÆR

BR.NR.	DAGS	EÐLI BREYTINGAR	SIGN.
01	29.NOV.'84	VECGUR ÚT, SÚLA Í STAÐINN	

KAPLAHRAUN 17 HAFNARFIRÐI

GRUNNMYND UNDIRSTÖÐUR II. OG III. ÁFANGI

MÆLIKV. ~1:50

SIGURÐUR ÞORLEIFSSON

DAGS NÓV. '84
HANNAÐ
TEIKNAÐ
VERK NR 8101

2-1-01