



Samþykkt á fundi bygginga-
nefndar b. 22/2 1984
BYGGINGA- OG ELTRÚÐUN
HAFNARFIREI
HAFNARFIREI


Ákallt er samþykki
heildarvæðis Hafnarfjörðar
Ákallt er samþykki
Brannmálastofnunar Háskólu

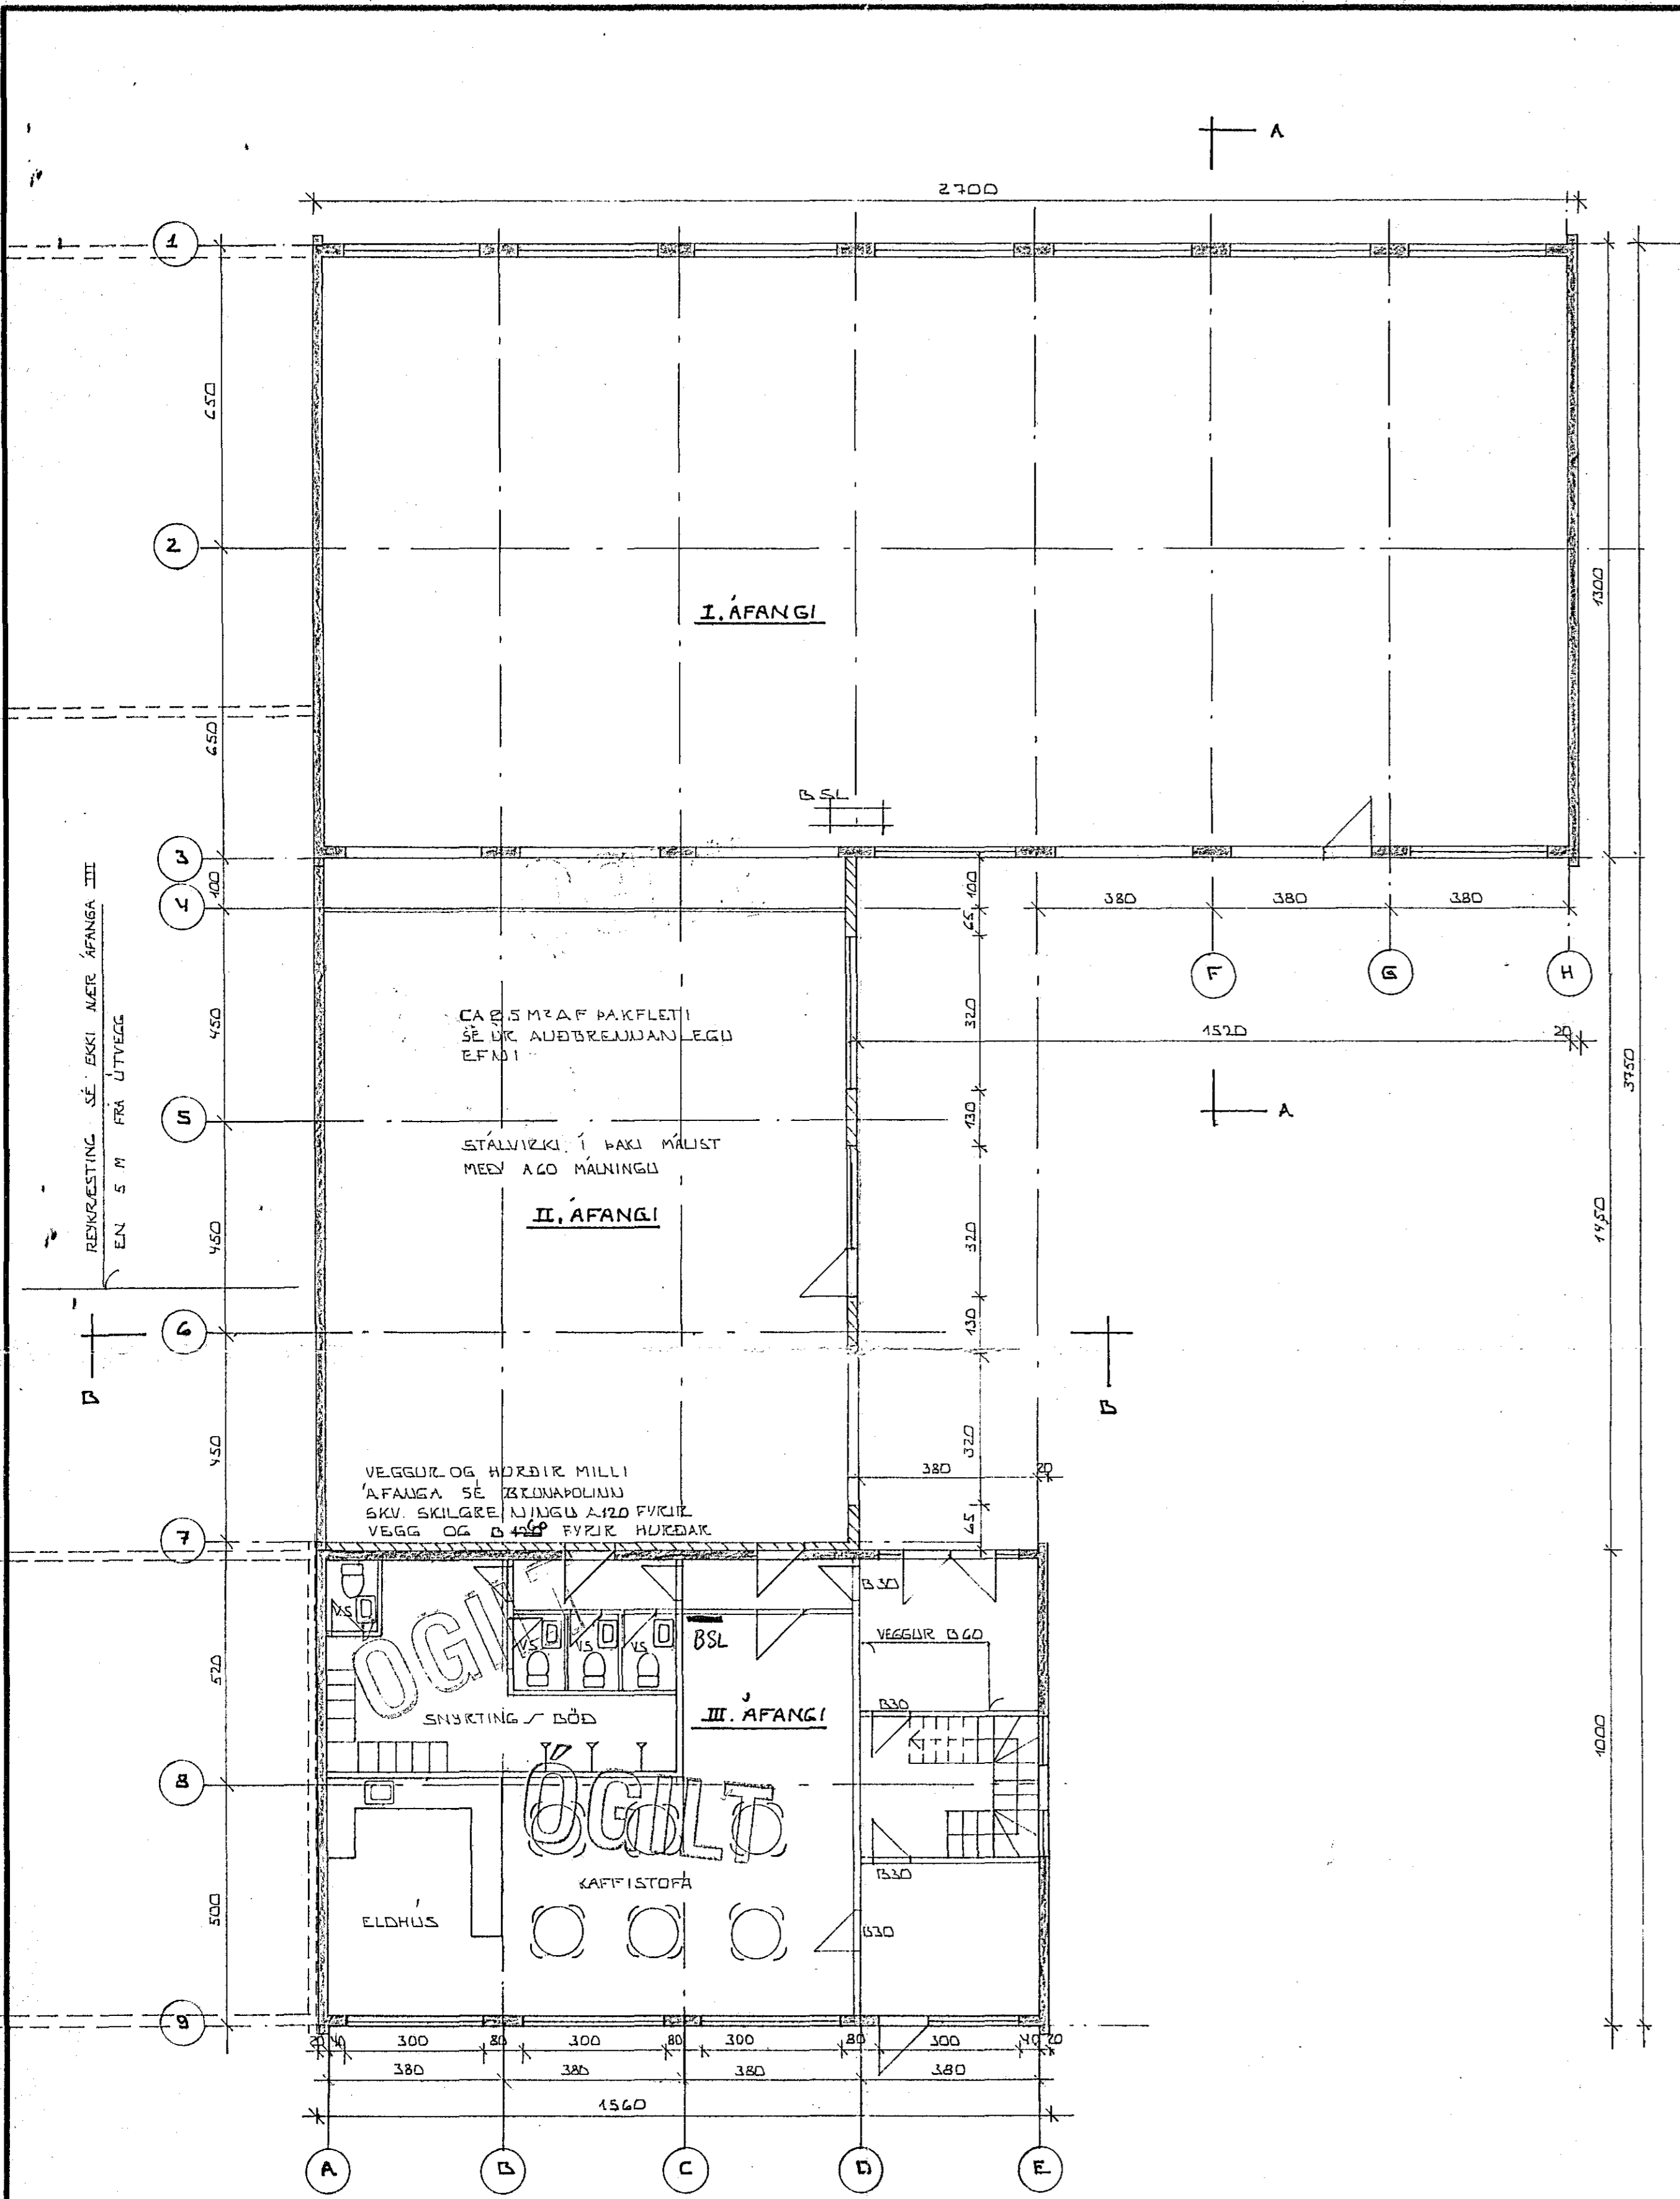

GRUNNMYND ~ 1:100

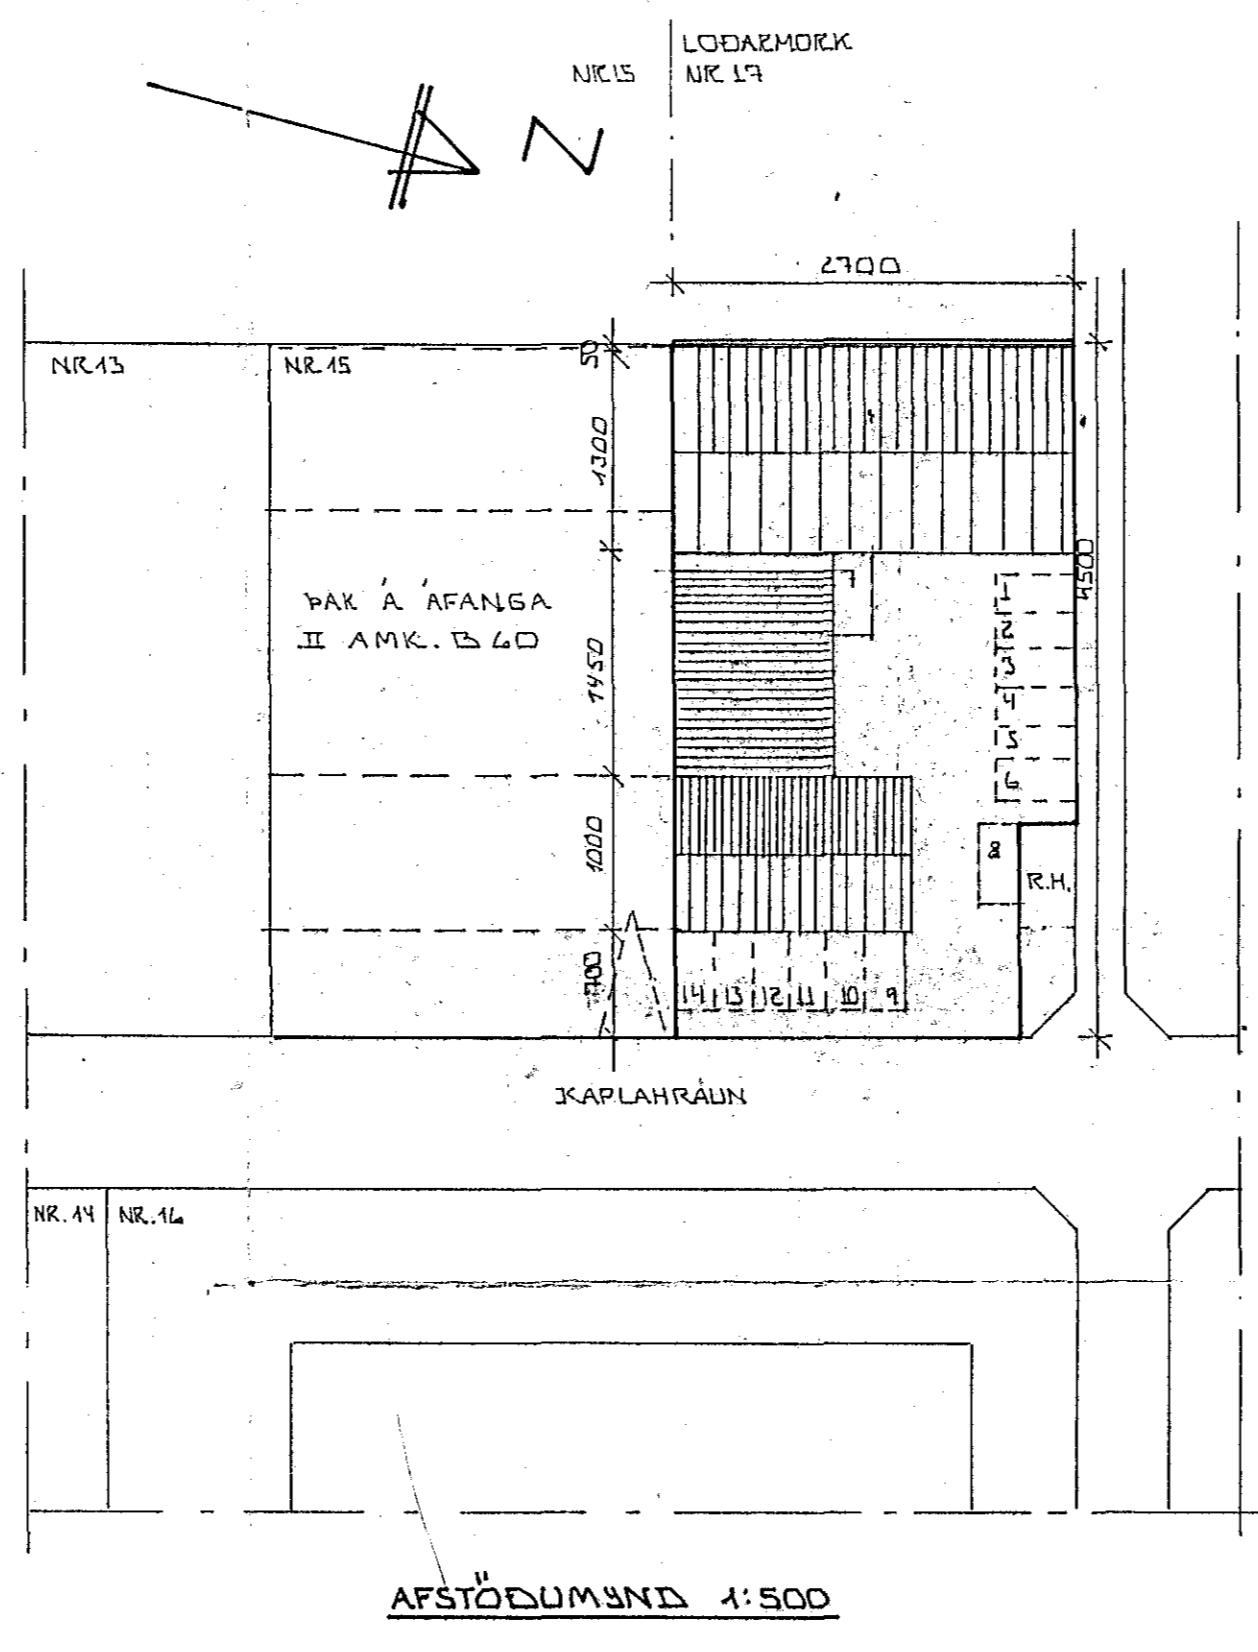

AFSTÖÐUMYND 1:500

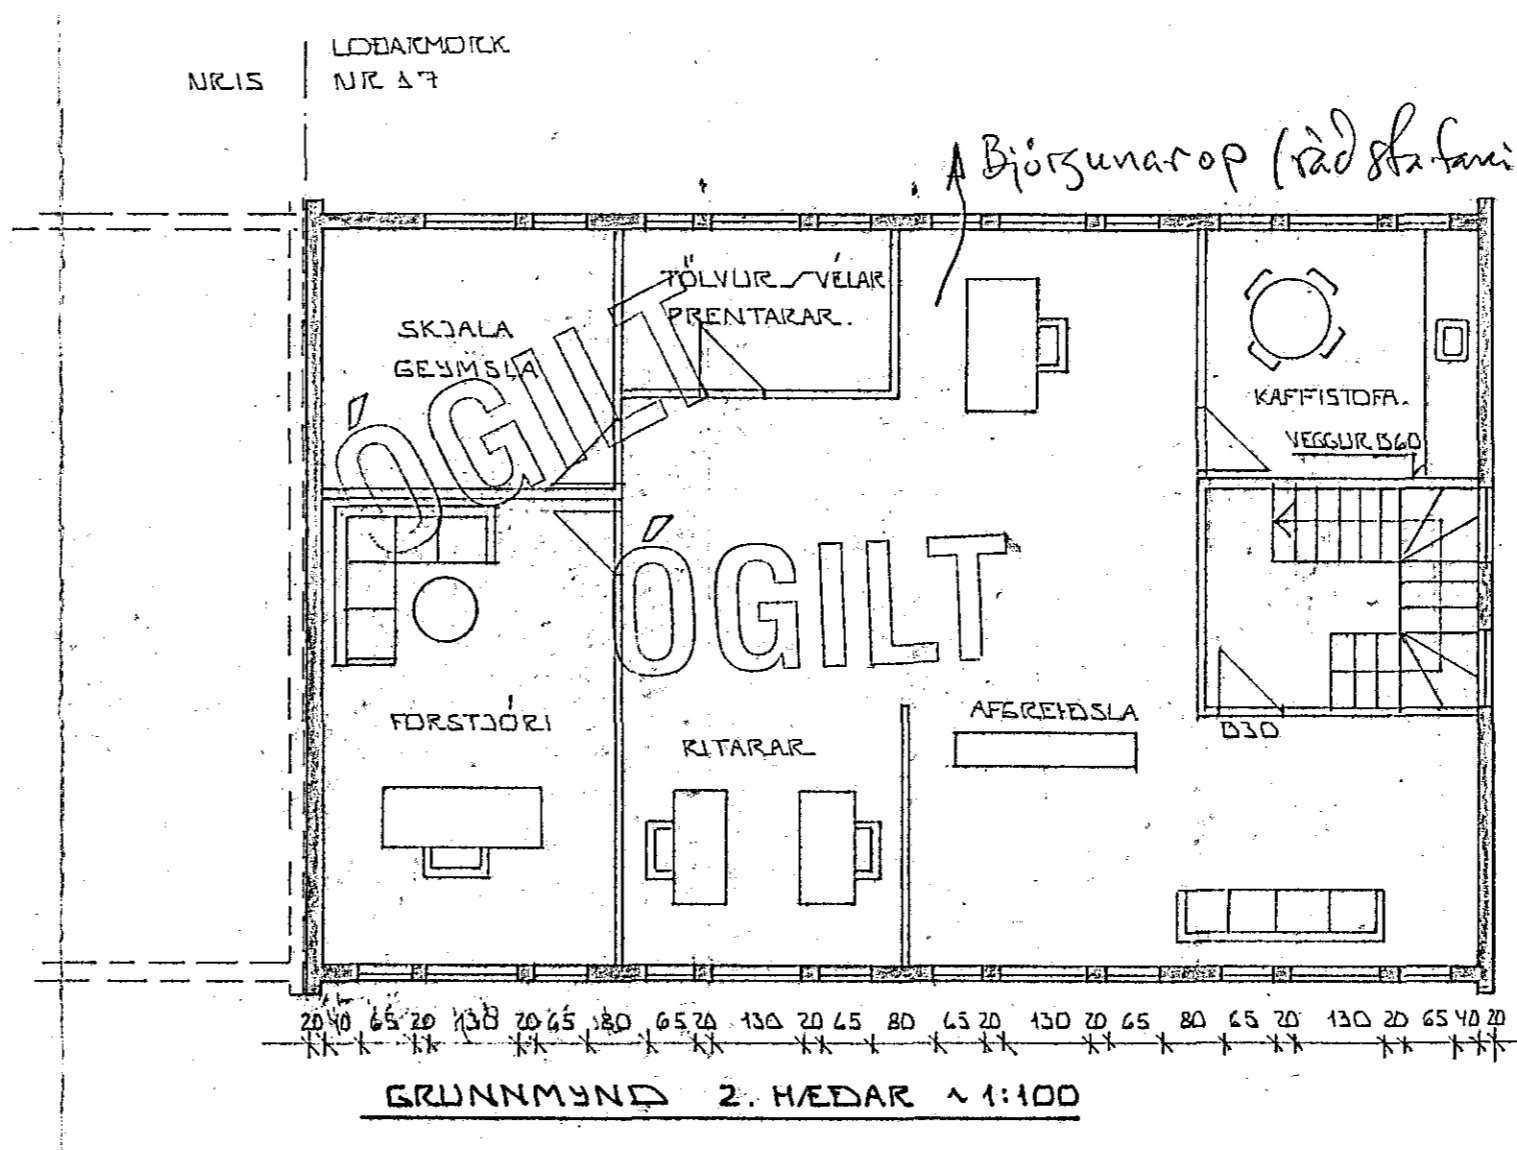

GRUNNMYND 2. HEDAR ~ 1:100

SAMÞYKKT 20/2 1984
ÖBR. BRÉF DAGS. 19
BRUNNAMAÐLAFSTOFNUN RÍKISINS
Sigurður Þorleifsson

BR.NR.	DAGS	EDLI BREVTINGAR	SIGN.
JKAPLAHRAUN 17 HAFNARFIREI			DAGS 22/2 84
GRUNNMYND - AFSTÖÐUMYND.			HANNAÐ 1984
			TEIKNAD 22/2
			VERK NR. 8101
MELIKV. ~ 1:50			BLAD NR.
SIGURÐUR ÞORLEIFSSON TEKNIFRÆÐINGUR (P.Þ.)			
STRANDGÖTU 11 HAFNARFIREI SÍMI 54751			0-01