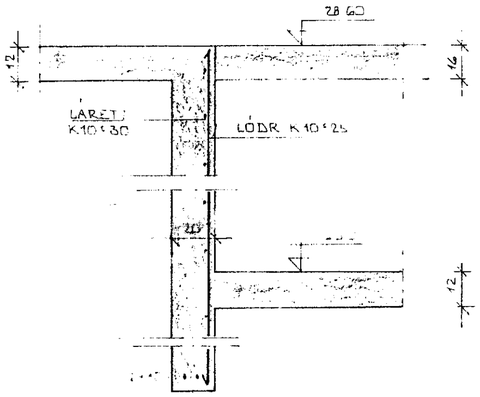

SNIÐ G - G ~1:20

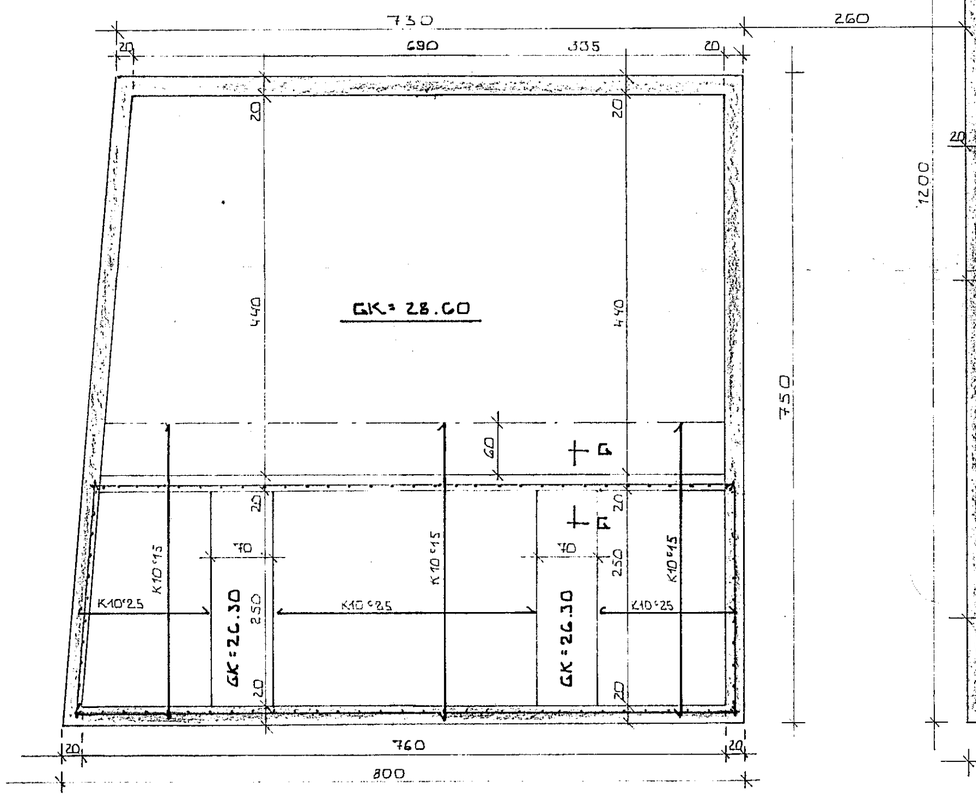

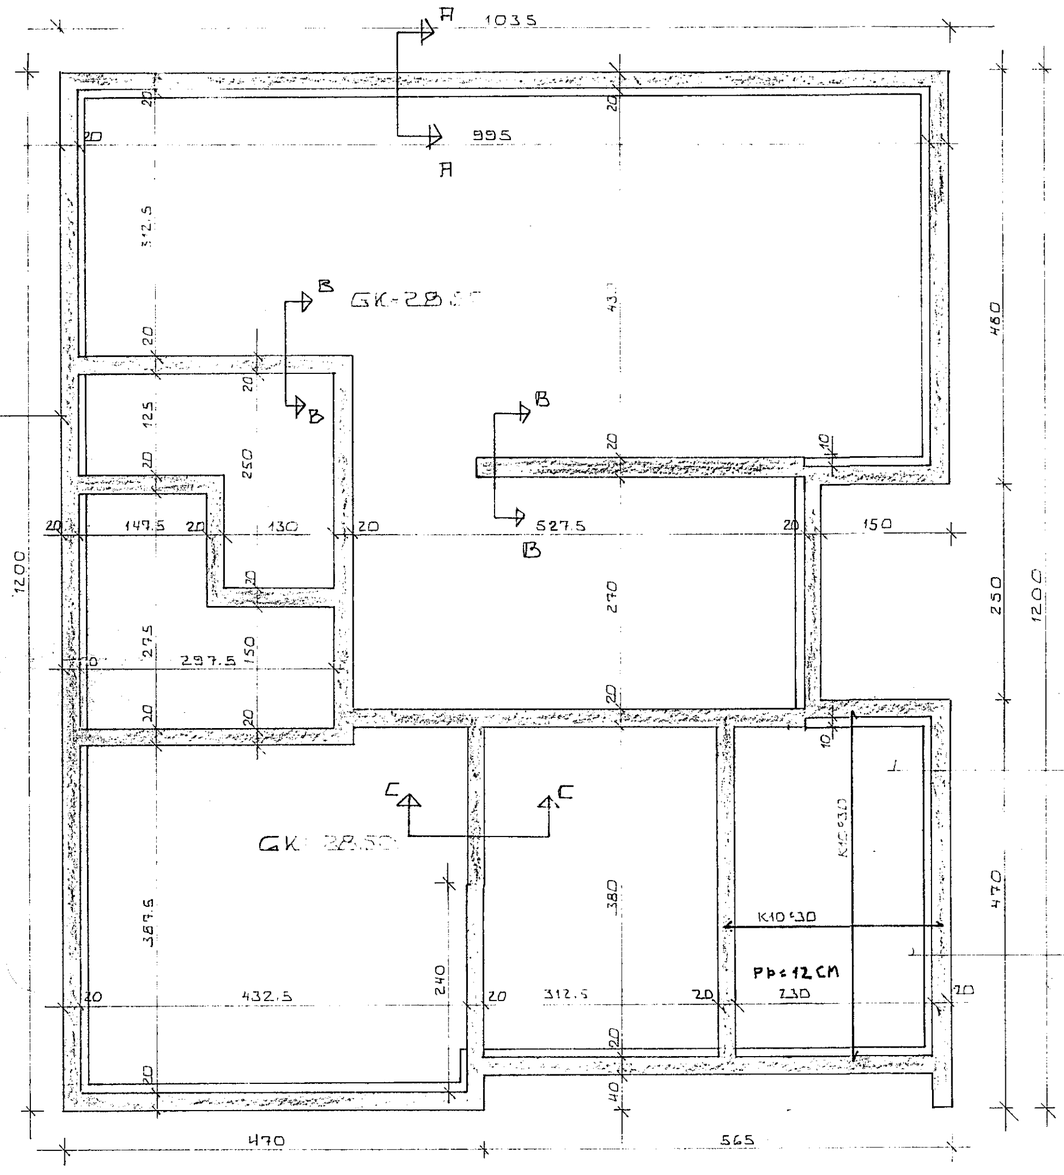

Kjall 7.8 x 2,9 = 22,6 m²
x2,3 = 52 m³

Kjallari 4.3 x 2.7 = 11.6m²
x 2.5 = 29m³

HAFNARFJARÐARBÆR
20. maí 1983
BYGGINGAFULLTRÚINN

BR.NR.	DAGS	EÐLI BREYTINGAR	SIGN.
2	MAÍ '83	GRYFJA Í BILGEYMSLUR	
1	Feb. 83	Plata v/ VEITUINNTÖK	

KELDUHVAMMUR 13 HAFNARFIRÐI.

GRUNNMYND - UNDIRSTÖÐUR

MÆLIKV. ~ 1:50

DAGS. 8/1/84
HANNAÐ
TEIKNAÐ
VERK NR. 8238
BLAÐ NR. 01.

SIGURÐUR ÞORLEIFSSON TÆKNIFRÆÐINGUR F.T.F.I.
STRANDGÖTU 11 HAFNARFIRÐI SÍMI 54751