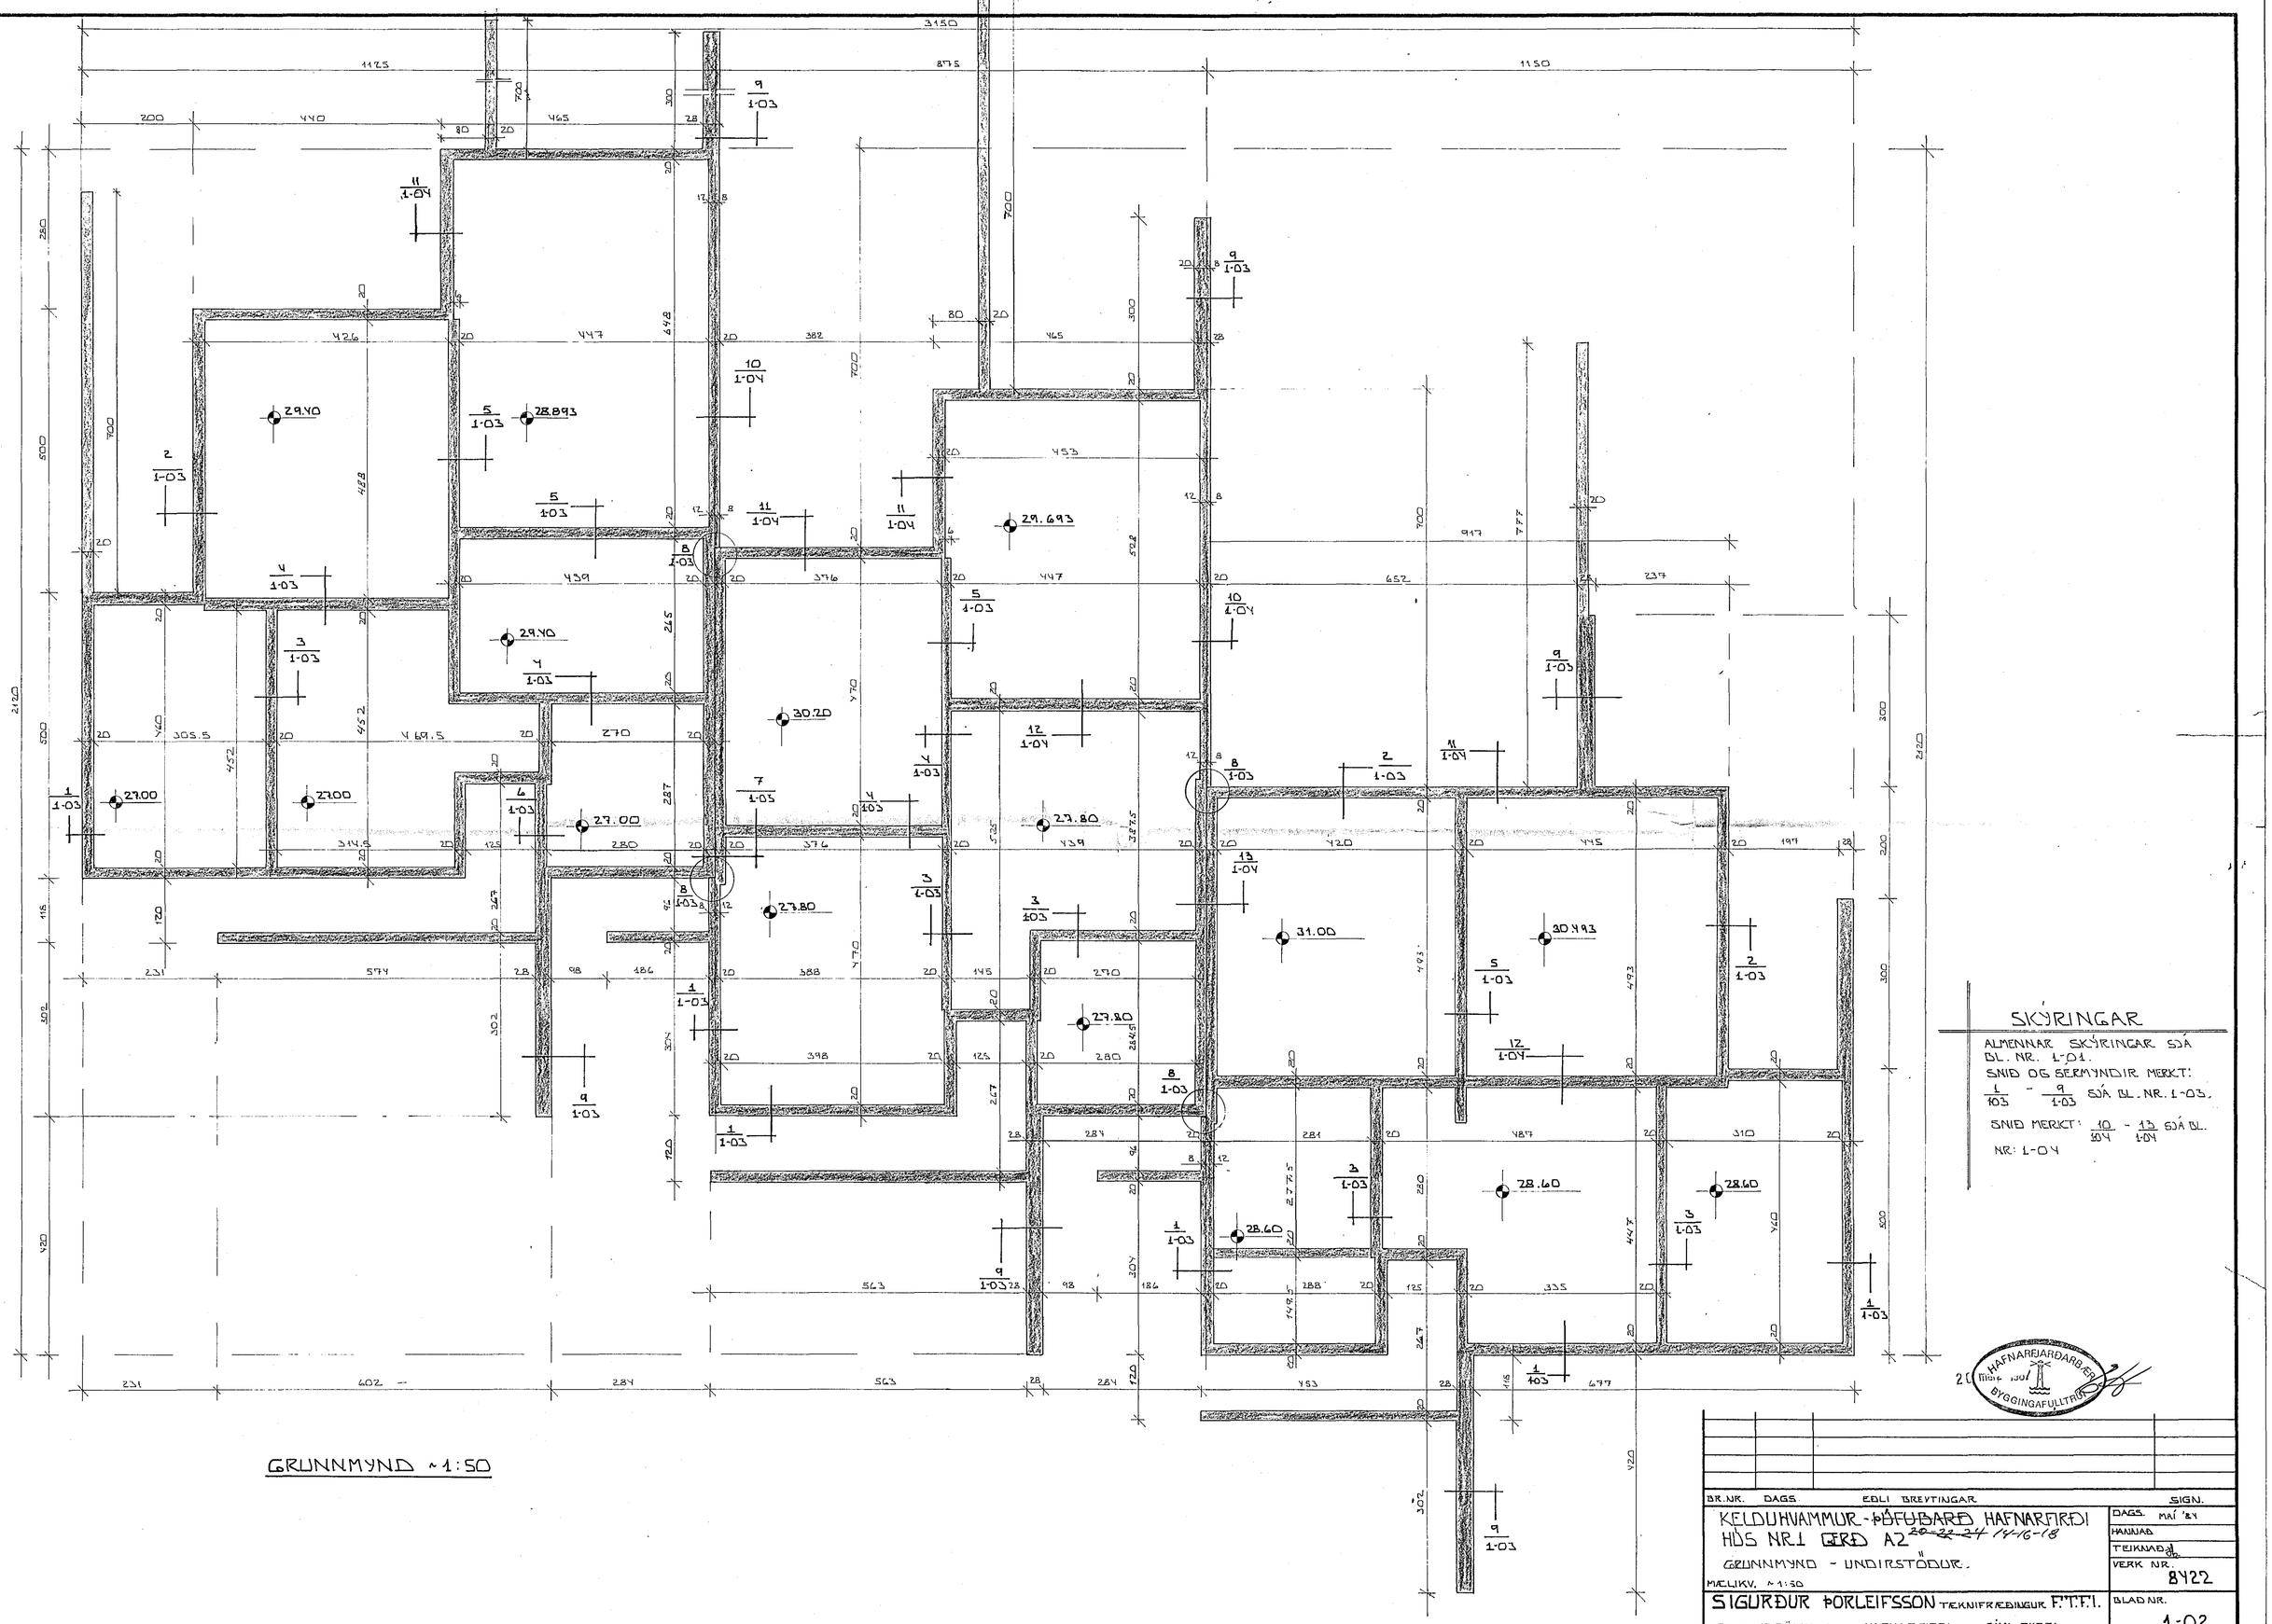


GRUNNMYND ~1:50

| BR.NR. | DAGS. | EÐLI BREYTINGAR | SIGN. |
|---|---|---|---|
| | | | |

KELDUHVAMMUR - ÞÚFUBARÐ HAFNARFIRÐI
HÚS NR.1 GERÐ A2 ~~20-22-24~~ 14-16-18
GRUNNMYND - UNDIRSTÖÐUR.
MÆLIKV. ~1:50

SIGURÐUR ÞORLEIFSSON TEKNIFRÆÐINGUR F.T.F.I.
STRANDGÖTU 11 HAFNARFIRÐI SÍMI 54751

DAGS. MAÍ '84
HANNAÐ
TEIKNAÐ SJ
VERK NR. 8422
BLAÐ NR. 1-02