


GRUNNMYND 1:50

ATH! ALLIR VEGGIR ERU 15 CM ÞYKKIR. ALLSTAÐAR KEMUR EINANGRUN UTANÁ VEGG.  
 ATH! ÚRTÖK VEGNA LAGNA SKULU SETT SKV. LAGNATEIKNINGUM VEGGIR MEGA ÞÓ HVERGI VERA ÞYNNRI EN 12 CM.

ALMENNAR SKYRINGAR SJÁ BL. NR. 1-01

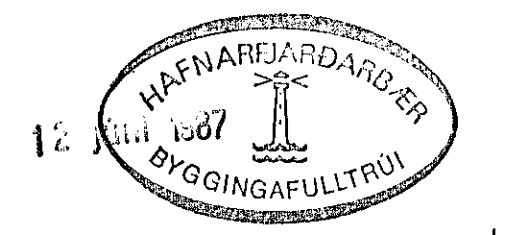

01	11. Okt. 87	RENÐING PLÖTU, ÖP ÍSTOFU.	86
BR. NR.	DAGS	EDLI BREVINGAR	SIGN.
		KVISTABERG 19 HAFNARFIRÐI	DAGS JAN '86
		JARÐRENÐING PLÖTU.	HANNAÐ
		MÆLIKVIÐ 1:50 1:20 1:10	TEIKNAD
		SIGURÐUR ÞORLEIFSSON TEIKNIFRÉBINGUR P.T.F.I.	VERK NR. 8526
		STRANDGÖTU 11 HAFNARFIRÐI SÍMI 54751	BLAD NR. 1-03