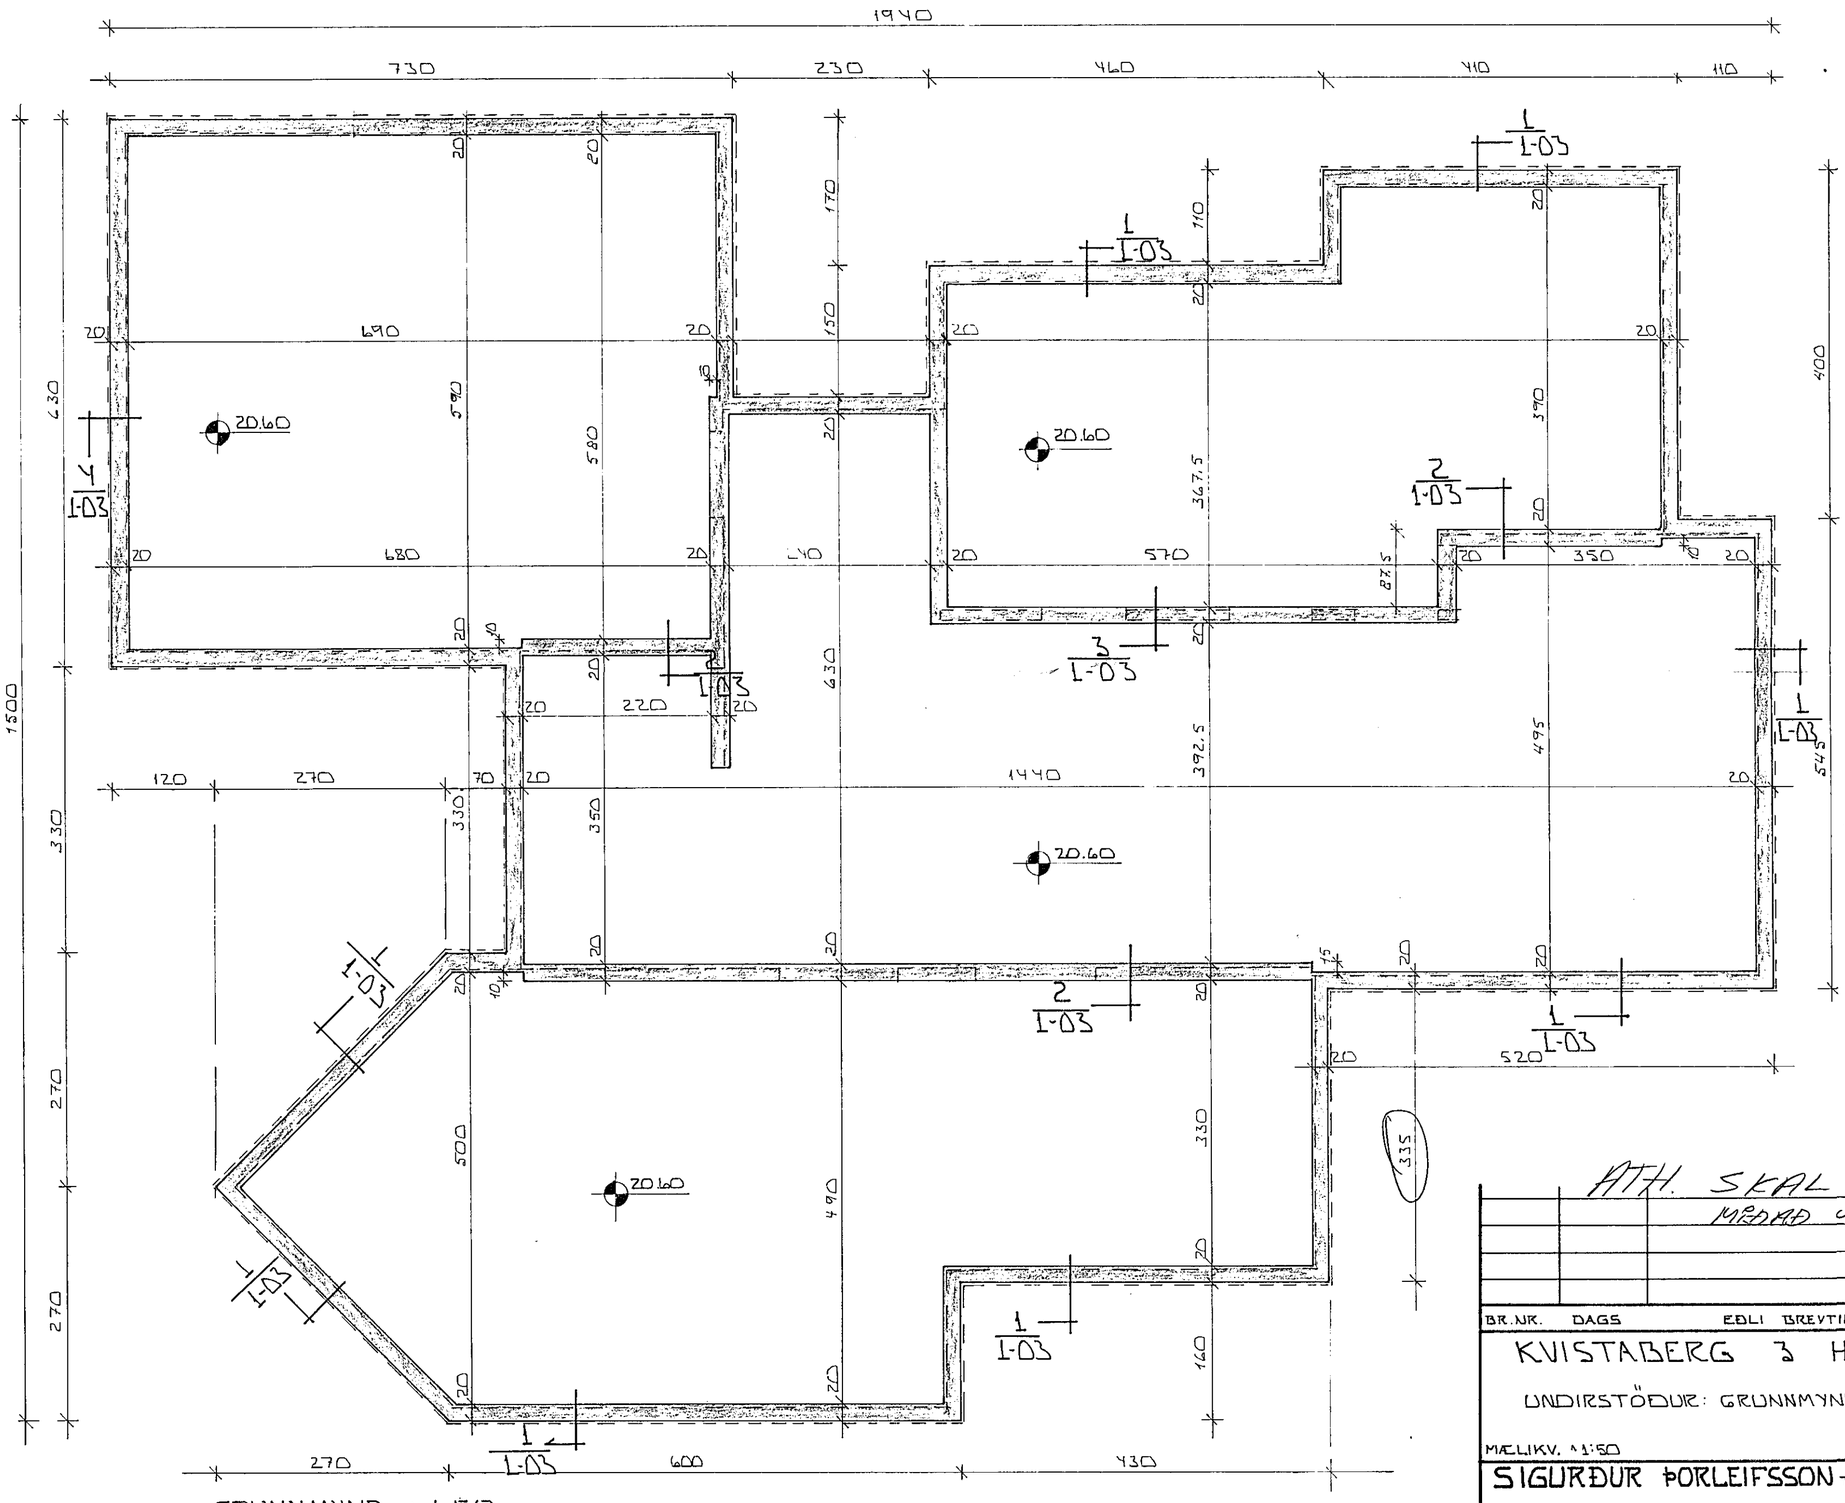

GRUNNMYND ~1:50

SKÝRINGAR.

ALMENNAR SKÝRINGAR SJÁ BLAÐ NR. 1-01
SNIÐ I UNDIRSTÖÐUR MERKT 1-4 SJÁ BLAÐ NR. 1-03

11. nóv. 1986 HAFNARFJARÐARB. BYGGINGAFULLTRÚIN

ATH. SKAL MÁLSETNINGU MIÐAÐ VIÐ INNDREGNA SÓKKLA

BR.NR.	DAGS	EÐLI BREYTINGAR	SIGN.

KVISTABERG 3 HAFNARFIRÐI

UNDIRSTÖÐUR: GRUNNMYND - MÁLTEIKN.

MÆLIKV. ~1:50

SIGURÐUR ÞORLEIFSSON TÆKNIFRÆÐINGUR F.T.F.I.

STRANDGÖTU 11 HAFNARFIRÐI SÍMI 54751

DAGS. NÓV. '86
HANNAÐ
TEIKNAÐ
VERK NR. 8630
BLAÐ NR. 1-02