
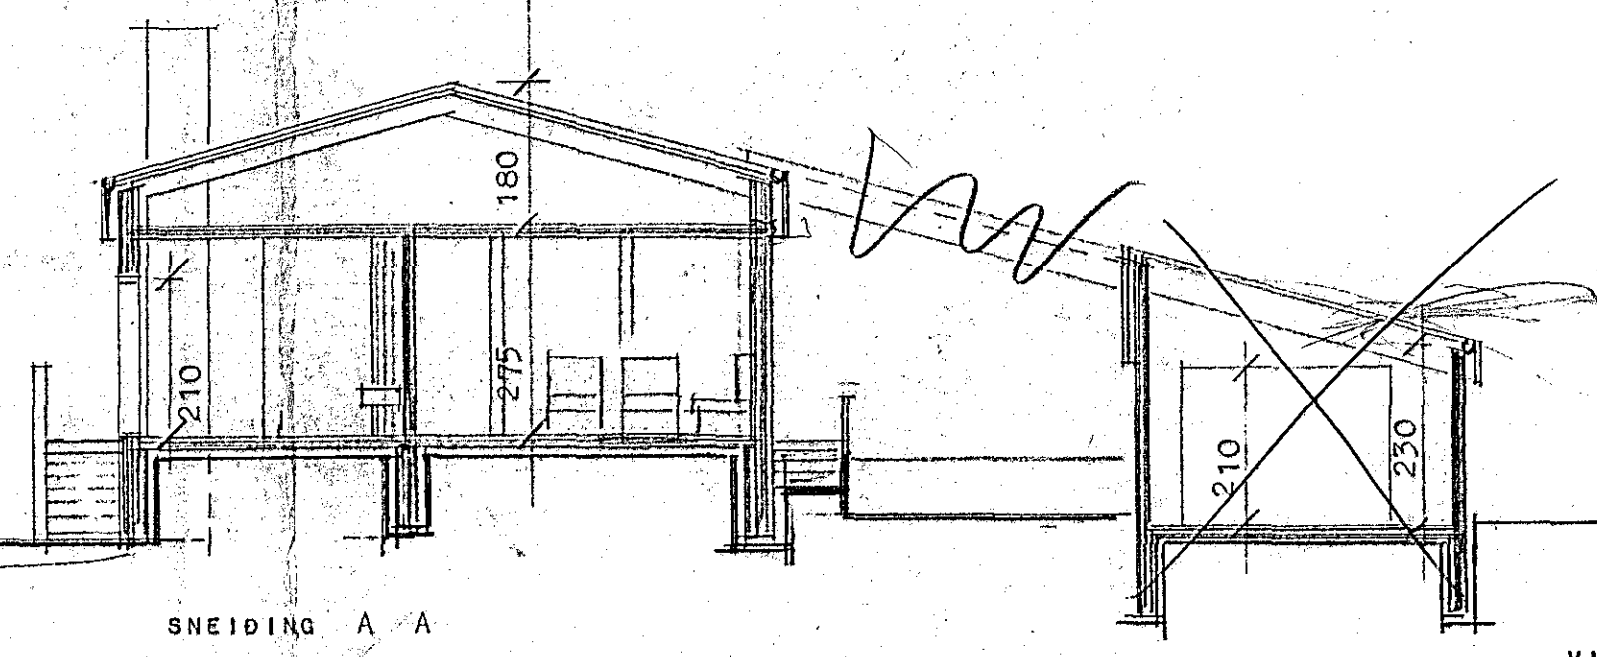
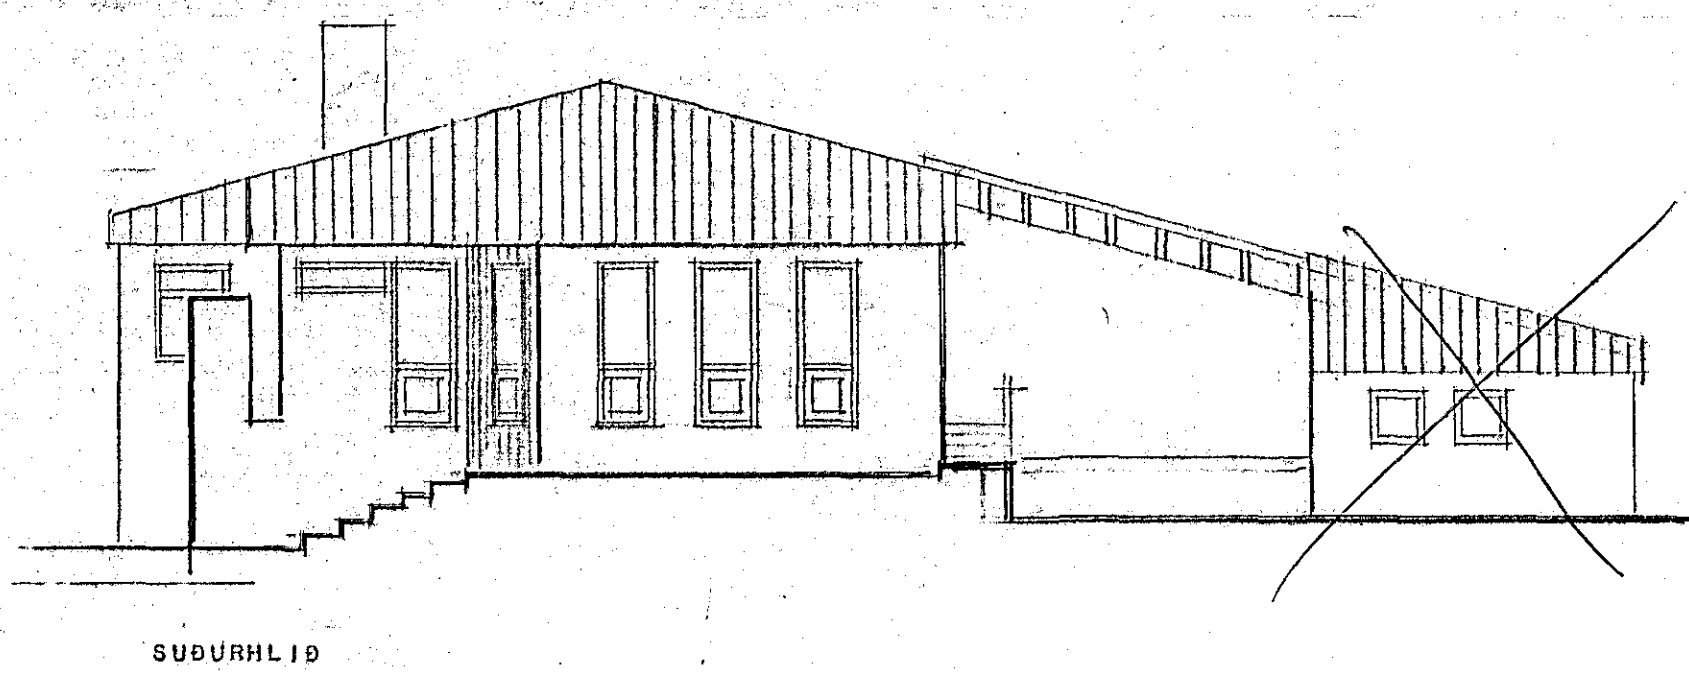
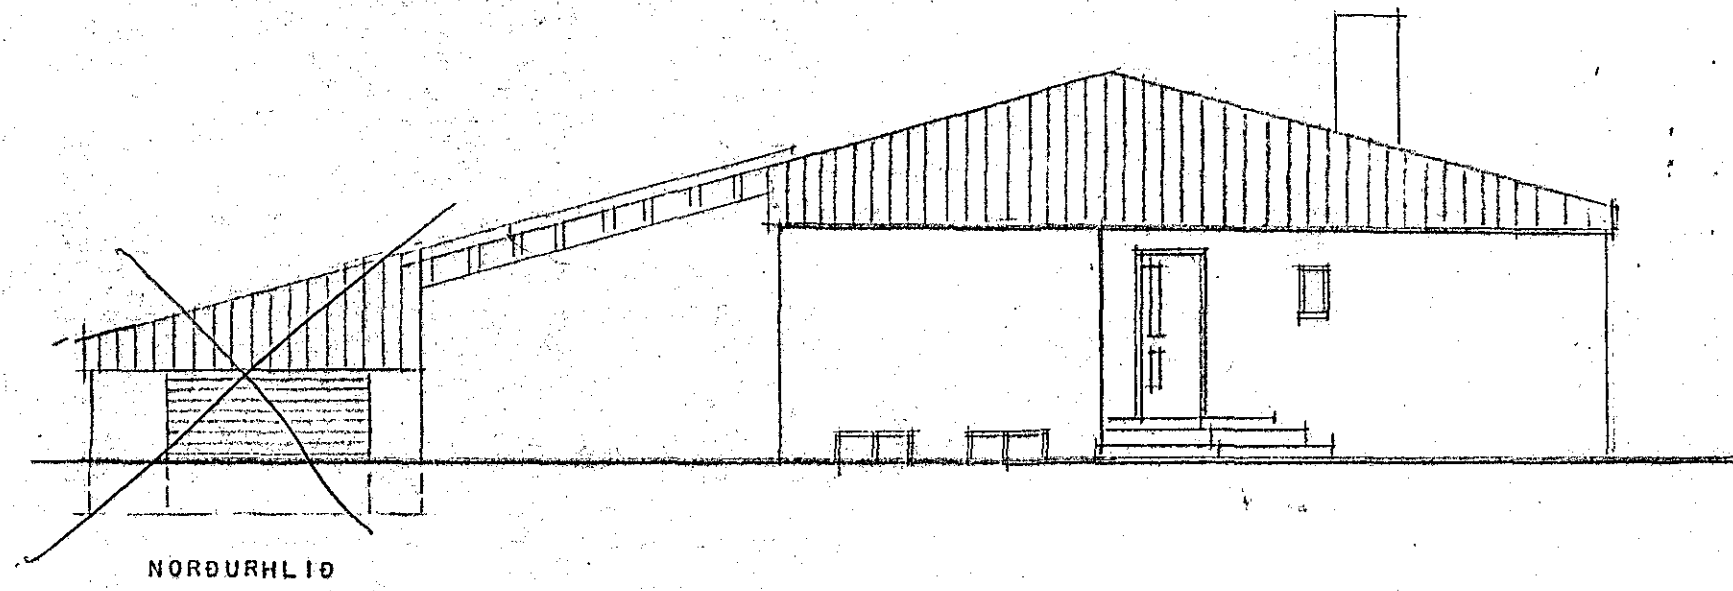
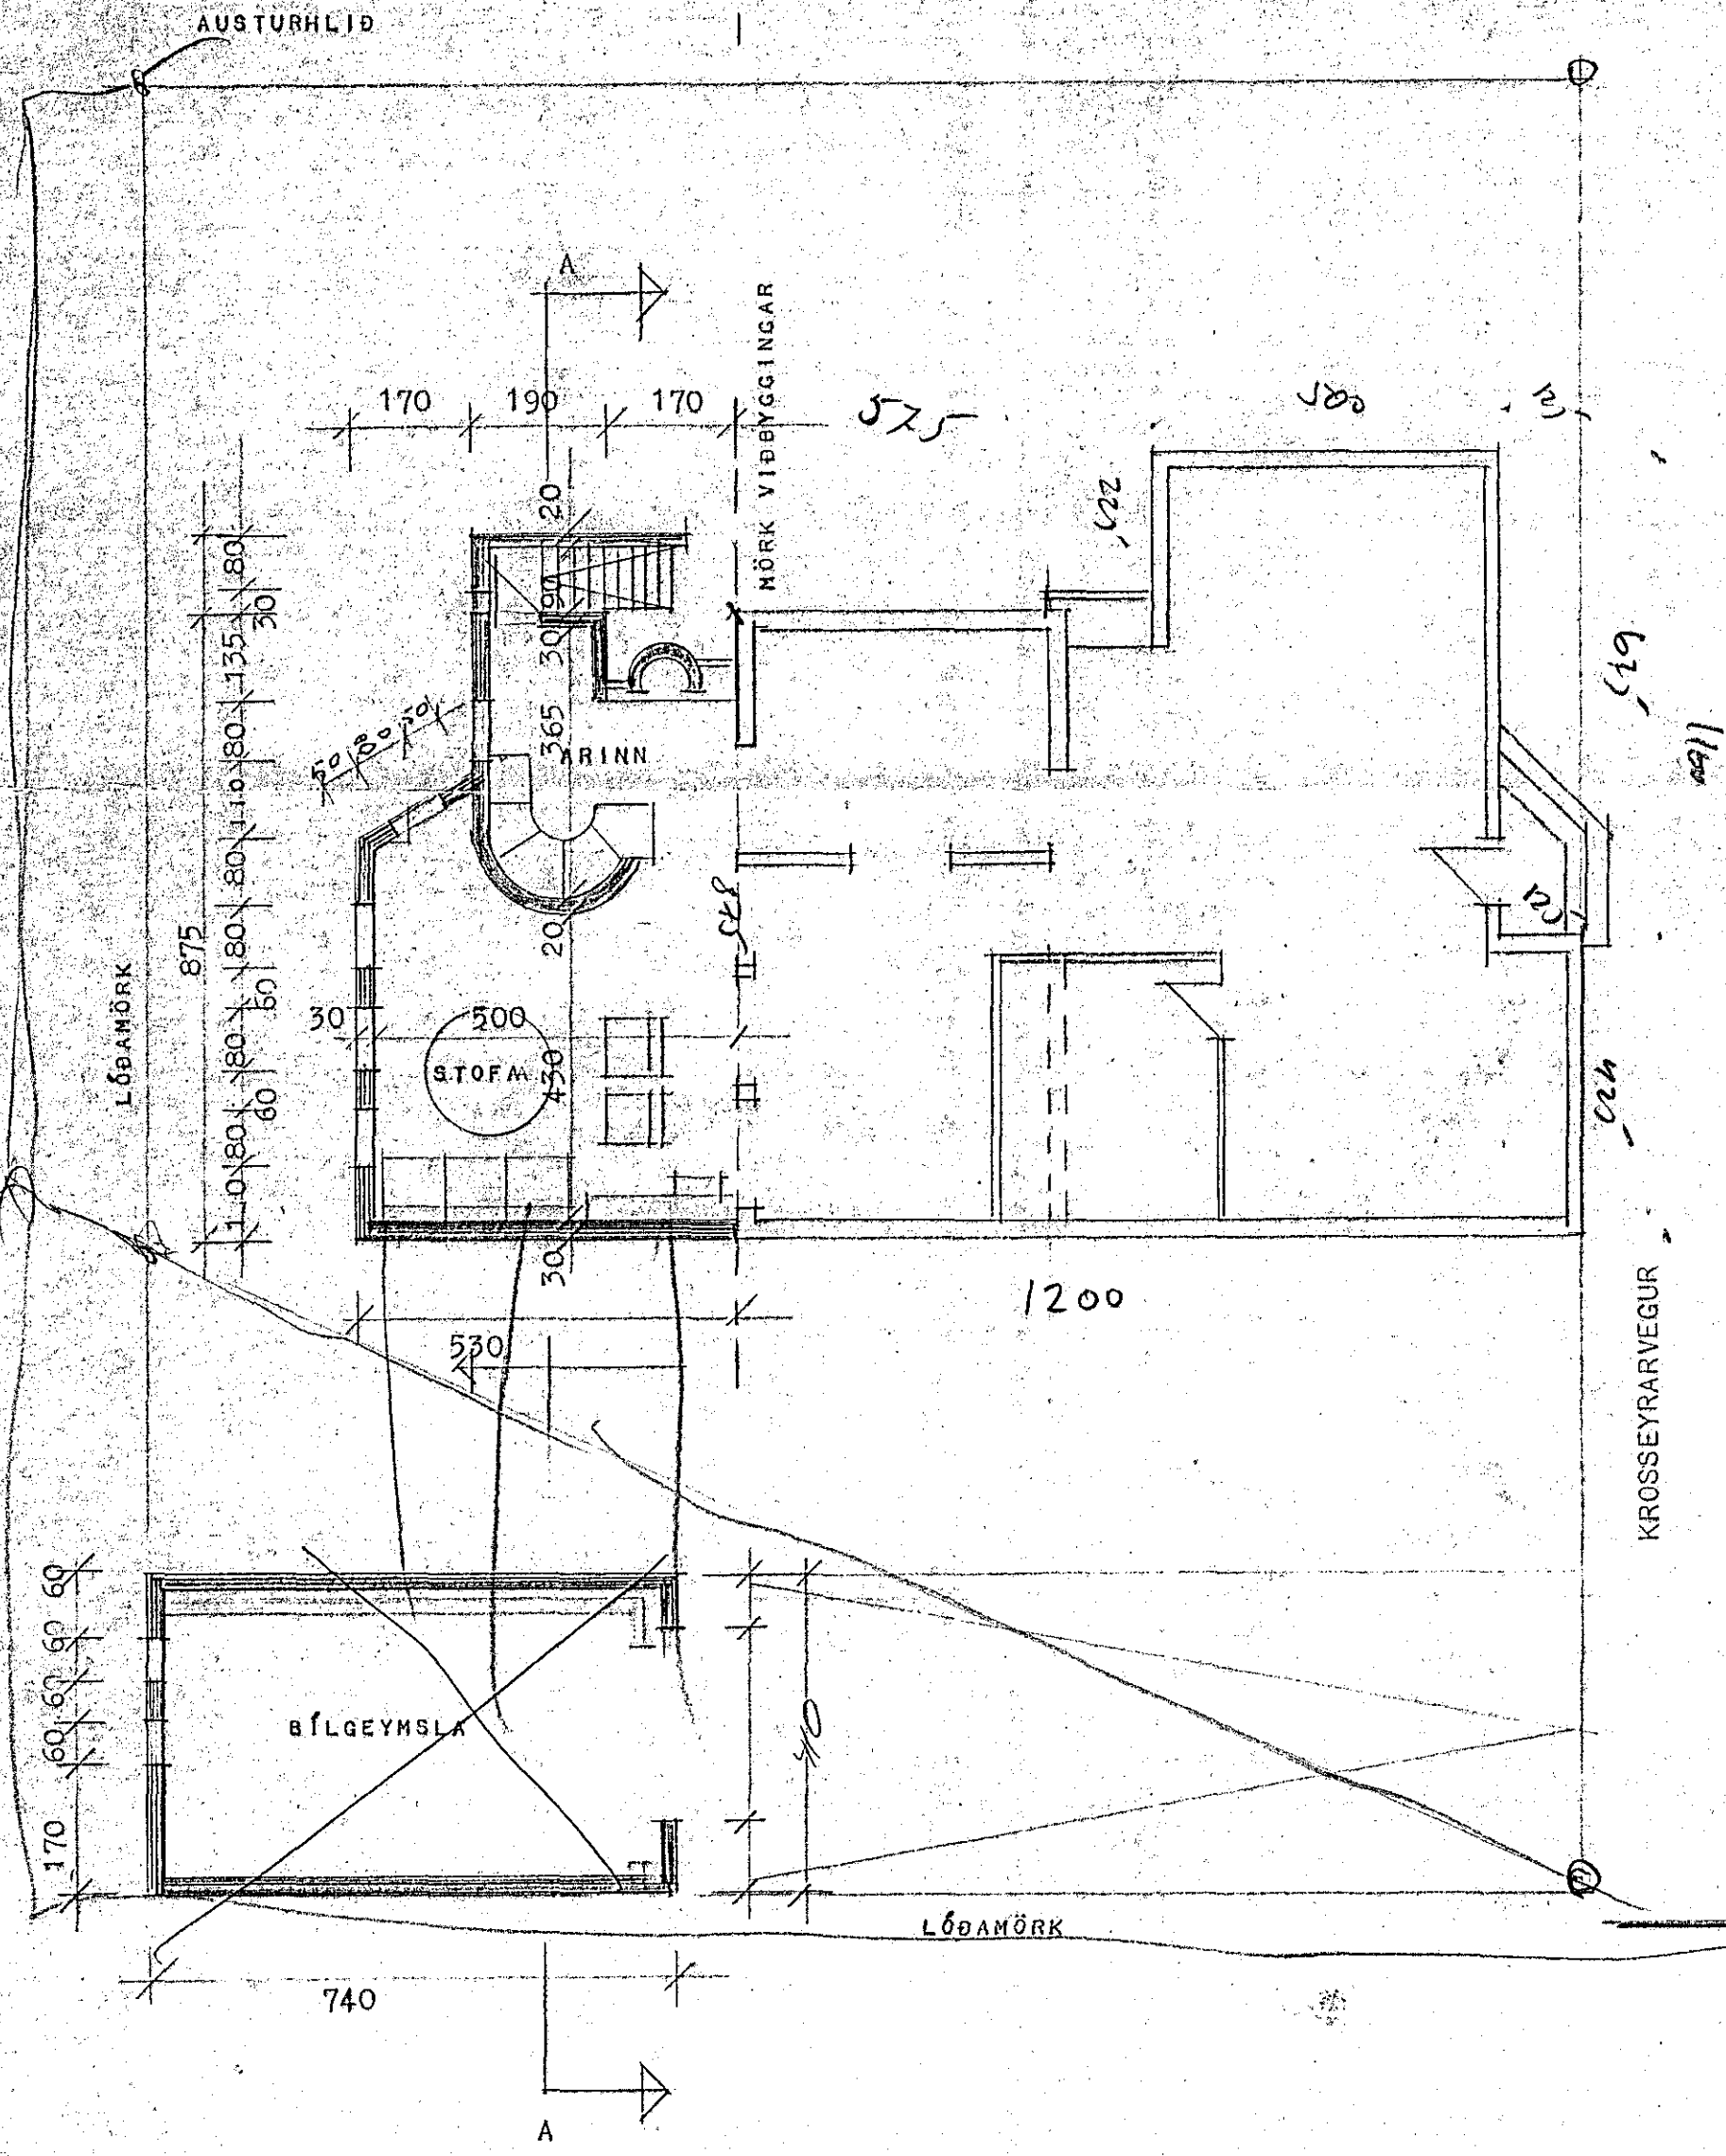
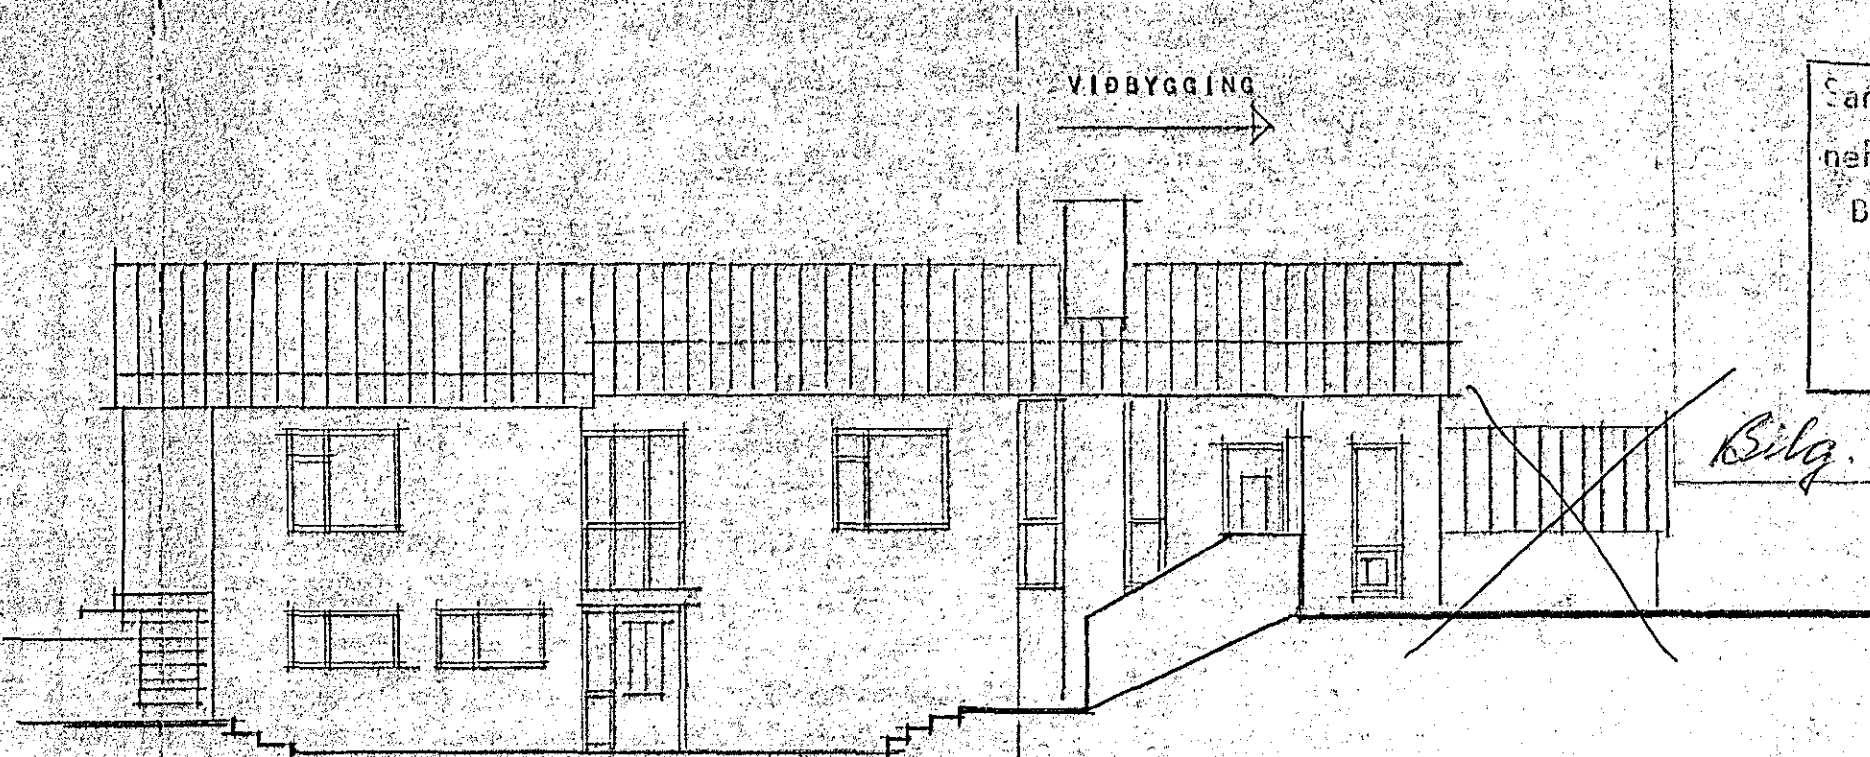


Samþykkt á fundi bygginga-
nefndar þ. 20.16.1979
BYGGINGAUFULLTRÚÐIN
Í HAFNAREIRDI
E. Sigurðsson

Bilg. ekki samþ.

Ganga skal frá önnu
einstöðu í samráði við
stjórnunaraðila

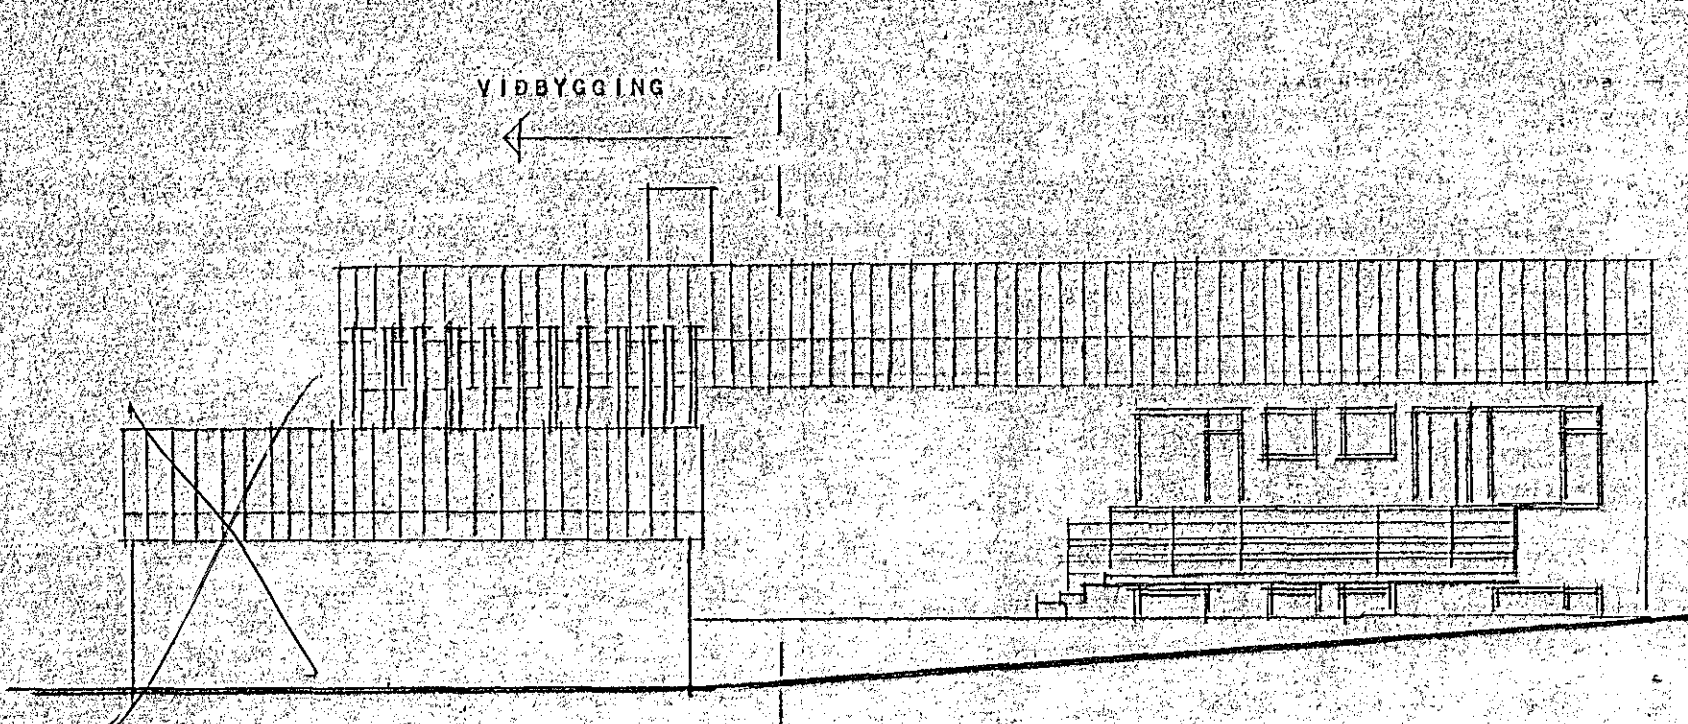

VIÐBYGGING OG ÞAKBREYTING

4
38927

KROSSEYRARVEGUR 9

GRUNNMYNDR SNEIÐING M 1:100

AFSTÖÐUMYND M 1:100

HILMAR ÓLAFSSON ARKITEKT F.A.I.

Hilmar Ólafsson