

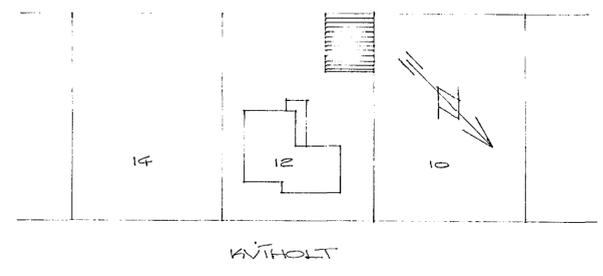
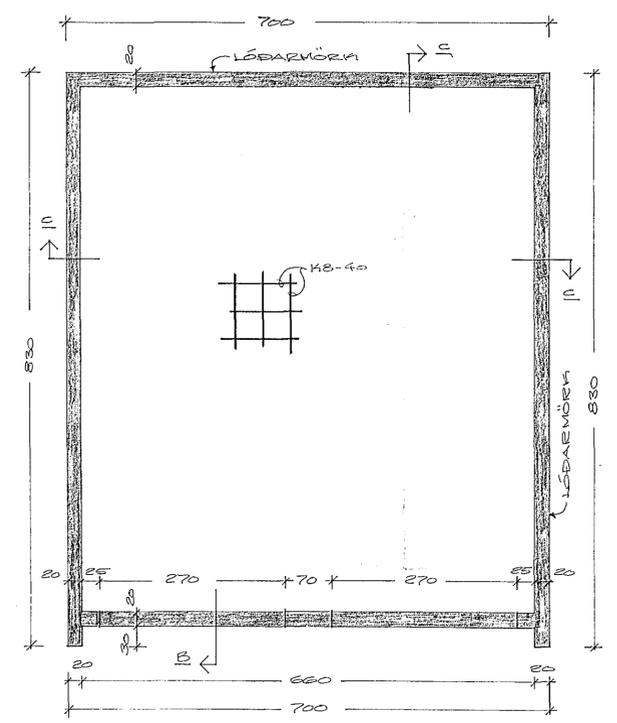
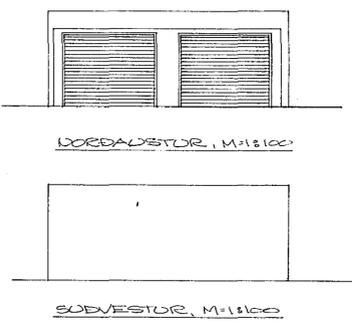






KVÍHOLT NR. 12

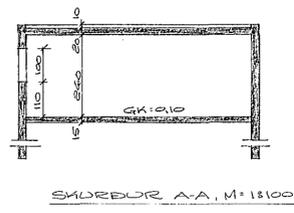

Skertja þarf um endur.
Vithöfn byggisráðgjafar
fré 30/3 66
F. Sig.

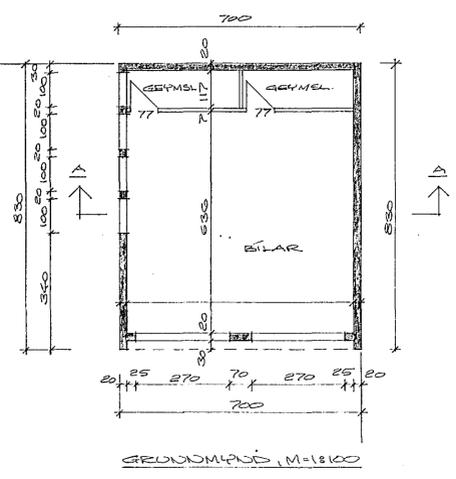

AFSTÖÐUMPLÖD, M=1:8500
FLATNEMÁL BÍLHOLDS: 58,00 M²

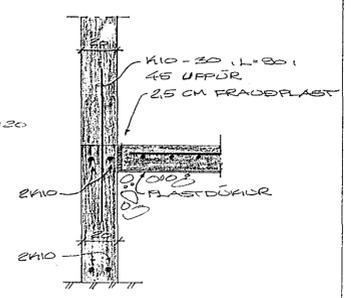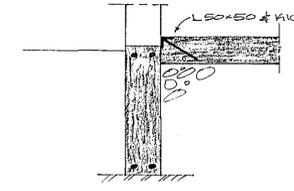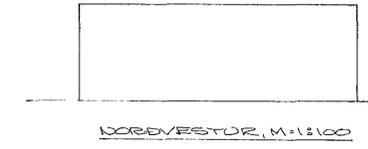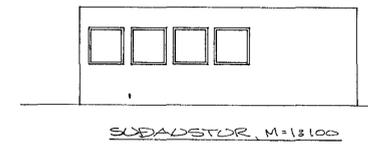



HAFNARFJÖRÐI Í JÚLÍ 1975
AÐJAFRÖÐUN 47, 50587
BEEYTIÖG Á BYGGINGARDEFLÖD, TEKNU
UNDRISTÖÐUR
F. Sig.