


# KVÍHOLT 14.


Samþykkt á fundi bygginga-  
nefndar þ. 5.7.1972

BYGGINGAFULLTRÚINN  
Í HAFNARFIRDI



Vesgrífi á loftsmarkum skulu  
vera 20 cm þykkt af  
hæð bilg, 2,50 m  
f-tig

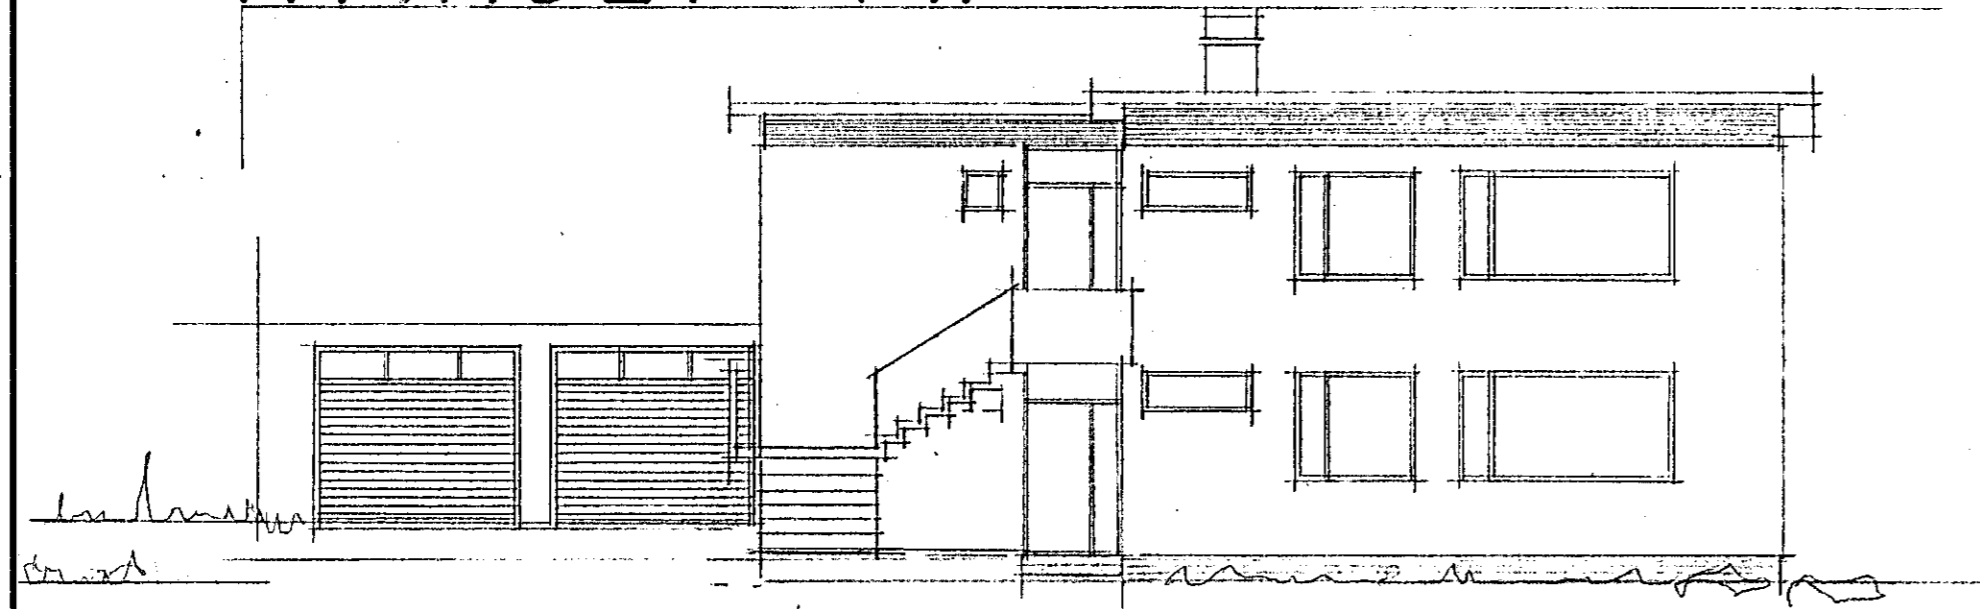


NORÐUR

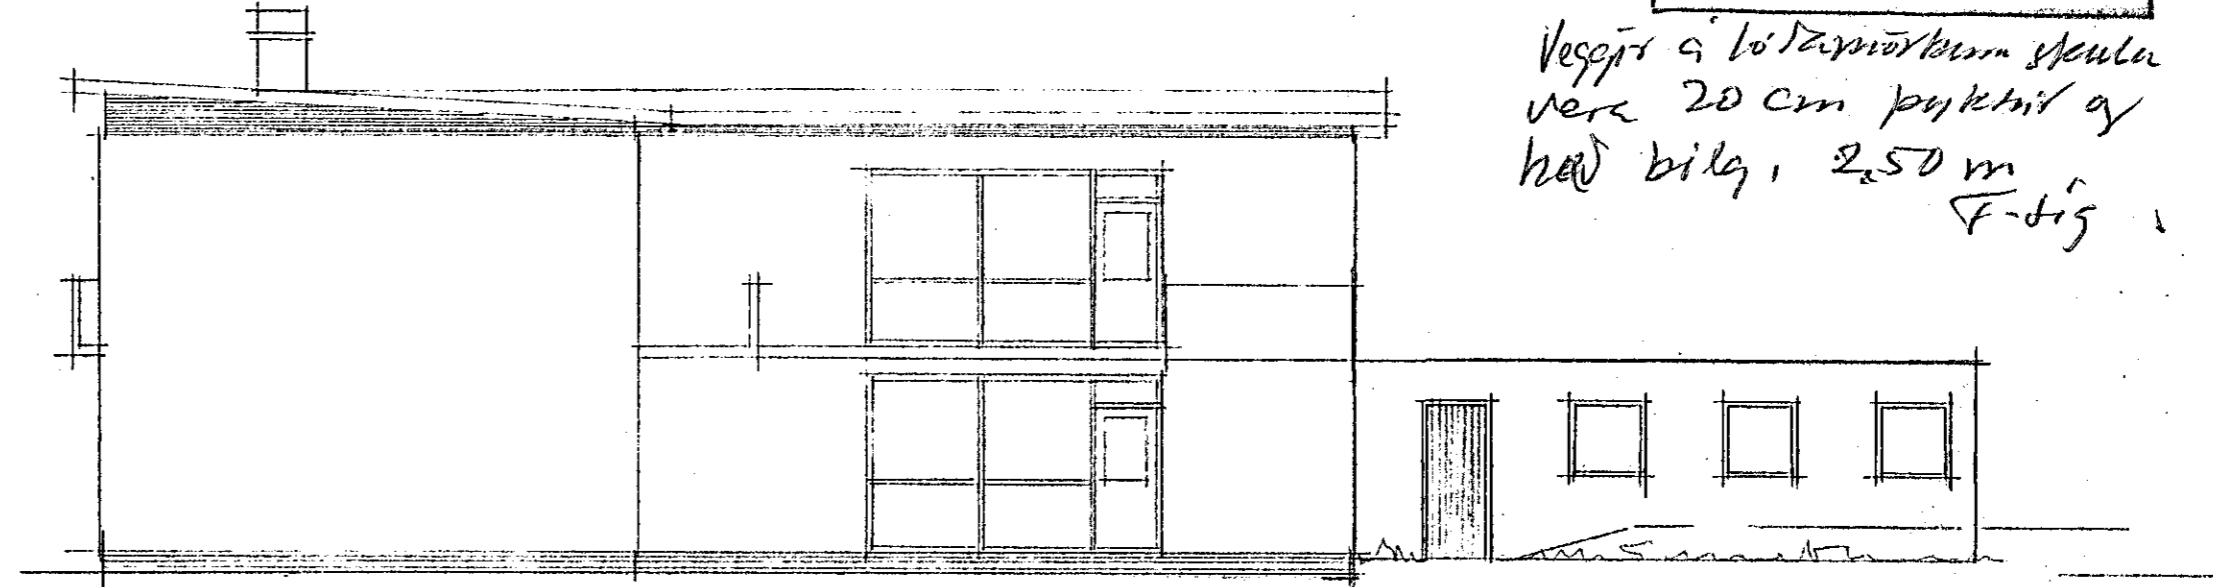


VESTUR

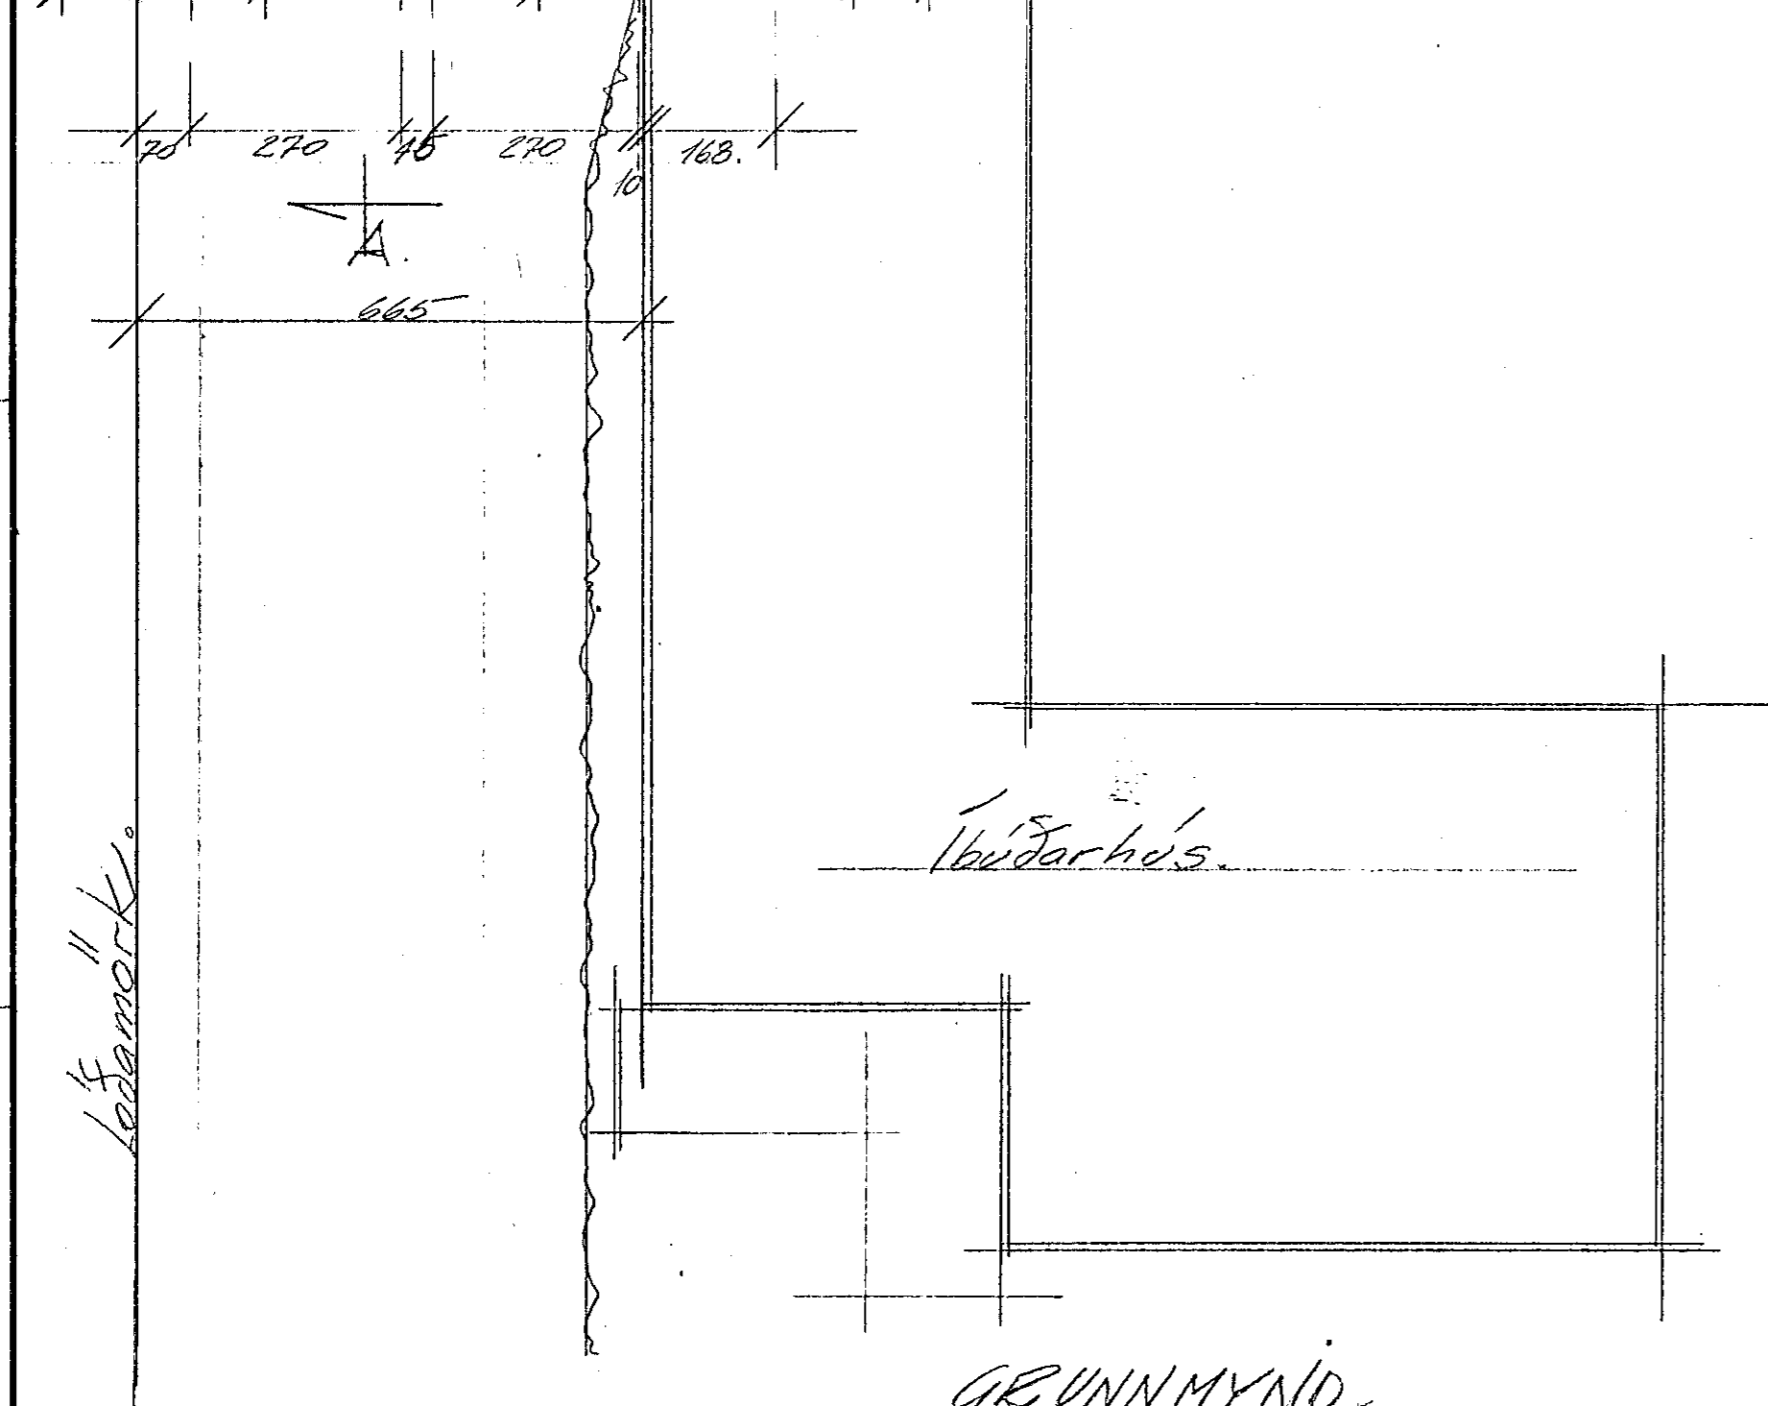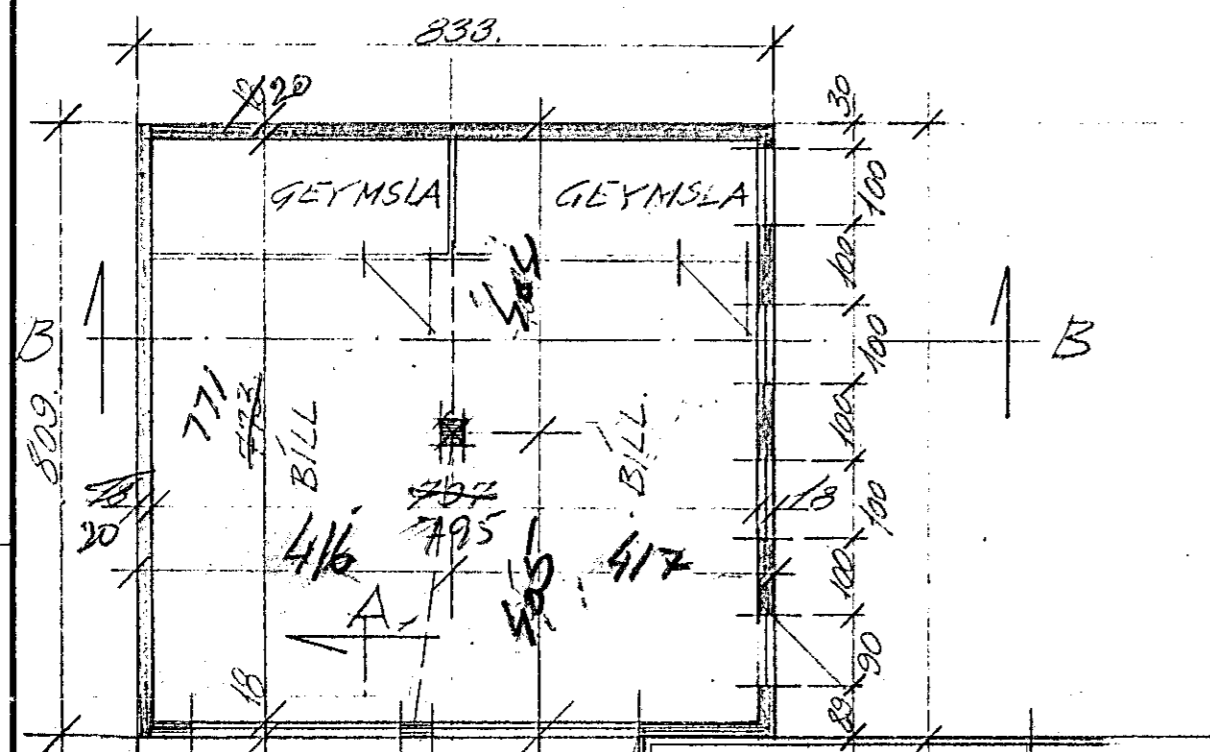


GRUNNMYND

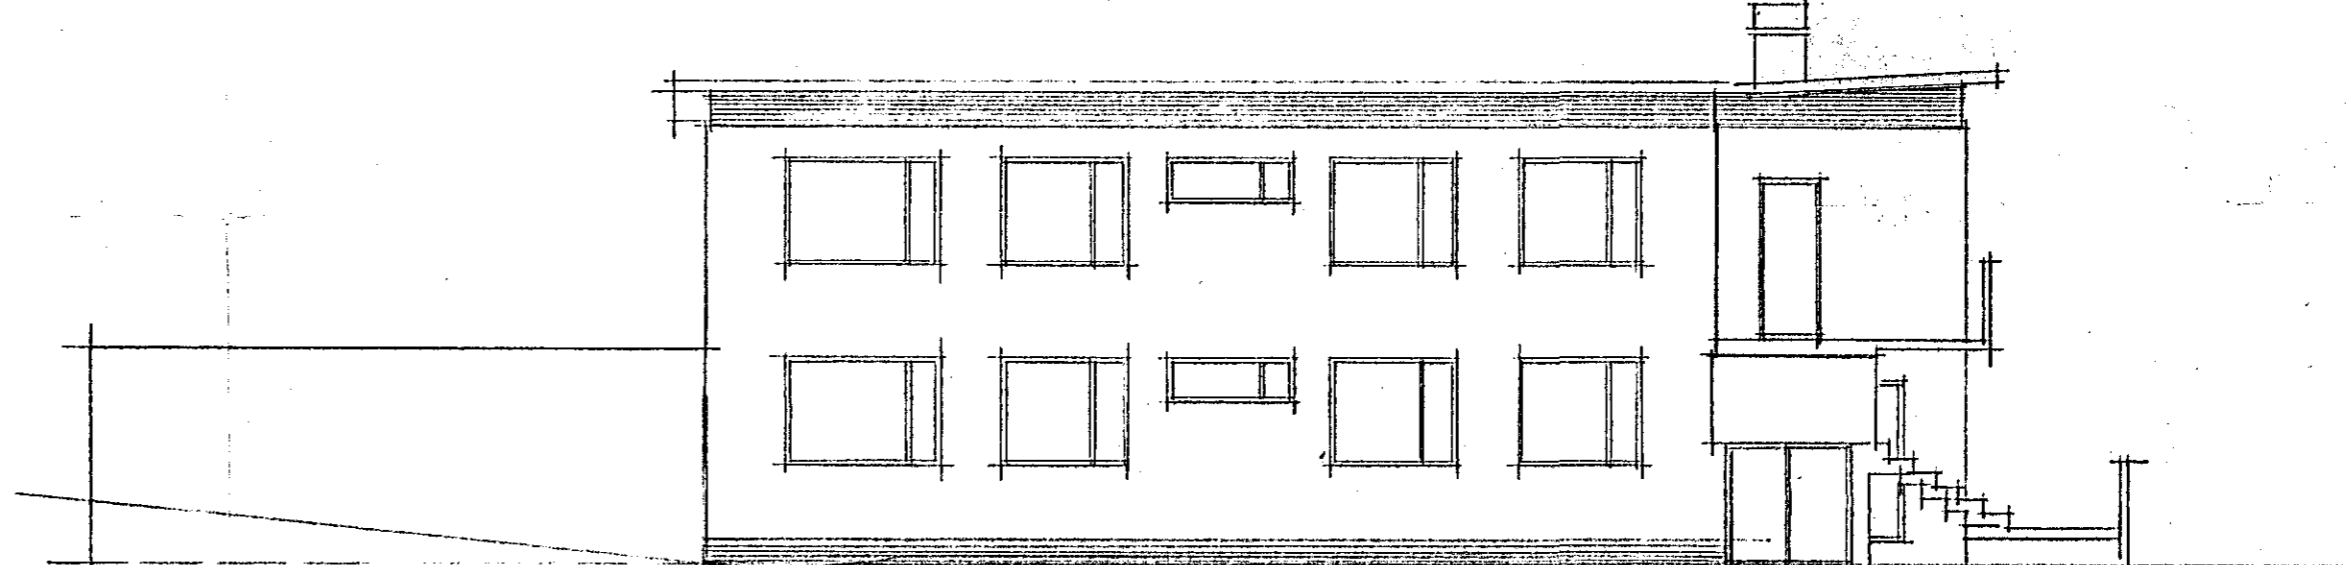

AUSTUR

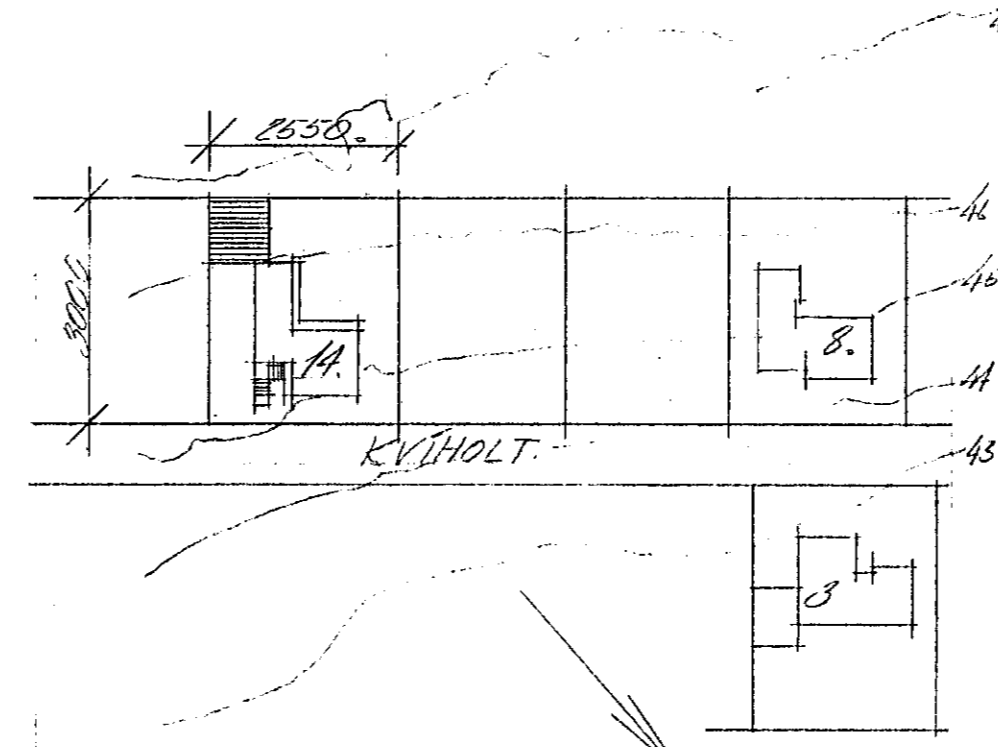

AFSTÖÐUMYND MK 1:1000

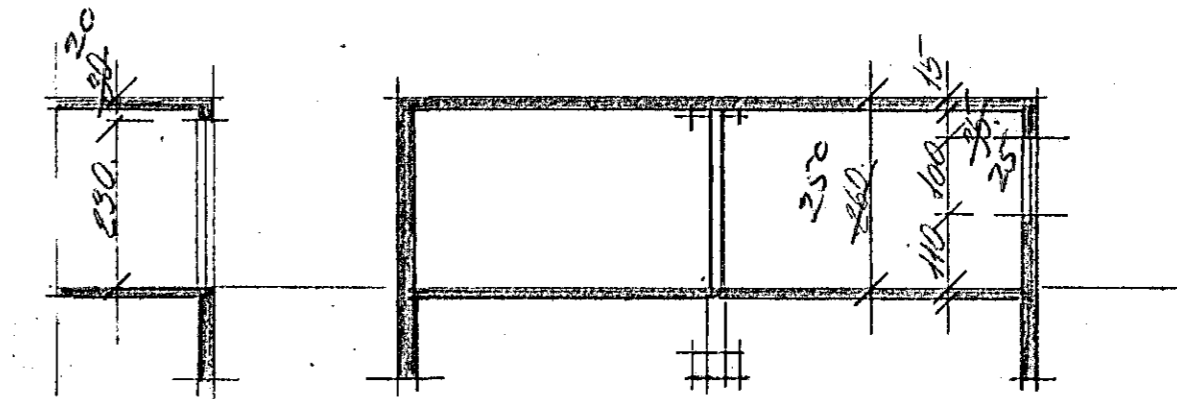

SNÍÐ B-B SNÍÐ A-A

Jún 1972	Lofmarku hl. bl.	SPK	Sigríður P. Kristjánsson
apr 1972	Bilgeymsla hl. bl.	SPK	F.T.F. 2.1972
1972	Gredning	Þreytt	Hámað SPK apr 1972
KVÍHOLT 14.			
BILGEYMSLA			málavirði bl.
			4:100
			1:
			Sigríður P. Kristjánsson