



LINDARHVAMMUR N^o 12.
 Hlúðon snæðsingar og afstöðumynd 1:500 og 1:500

Samþykkt af Höfuð byggingar-
 nefndinni 12. 12. 1960.
 BYGGINGAFLUTRÚNN
 (HAFNARFÉÐI)


Elías Sneyr
 Einar Ólafur Guðmundsson
 Skrifstofa Ben
 Árnasonar

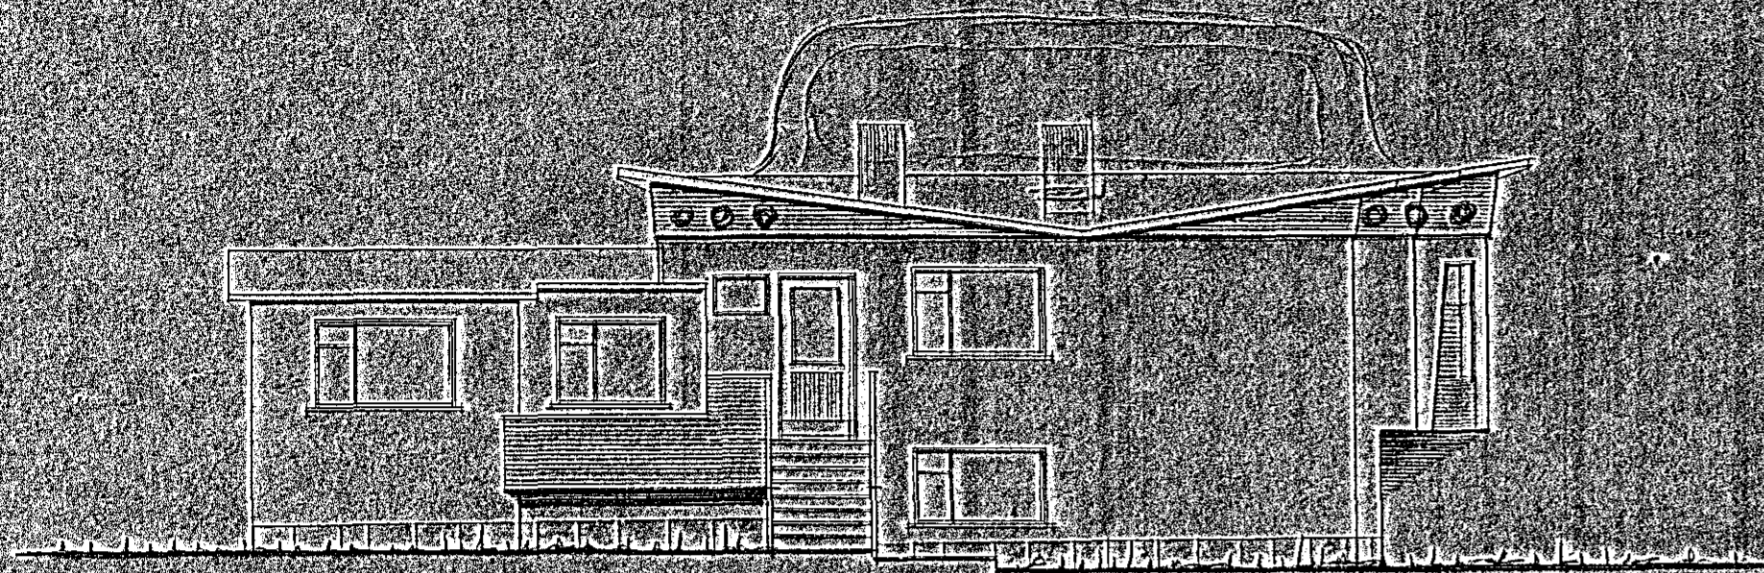


Súðin

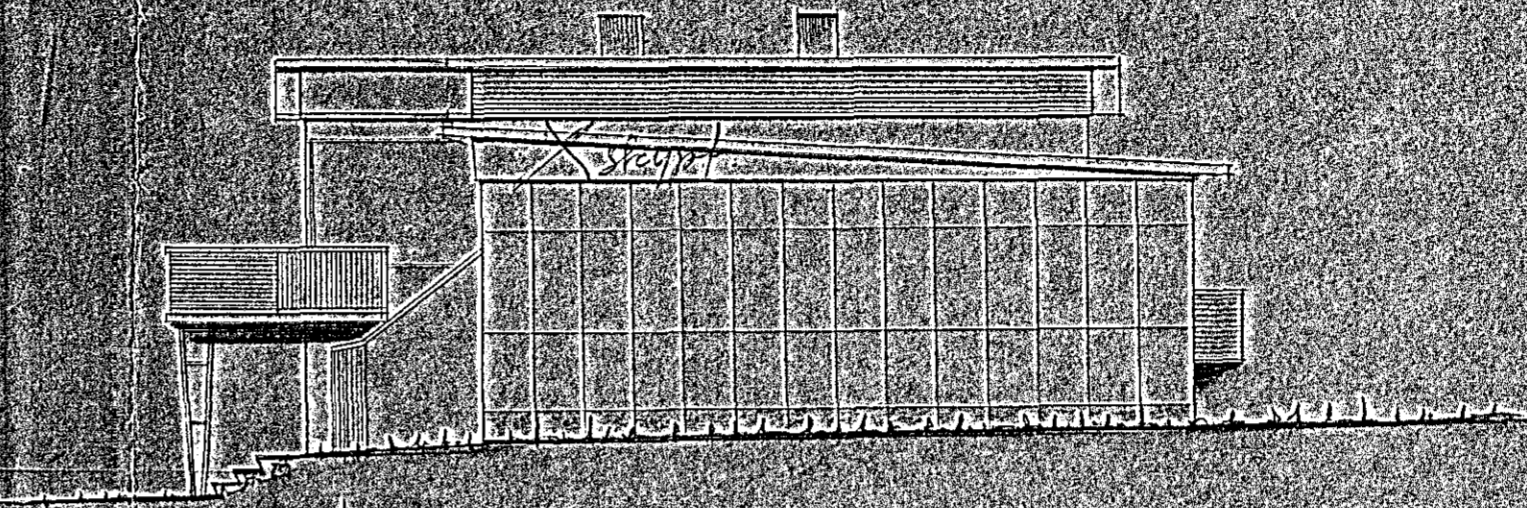

Vestur

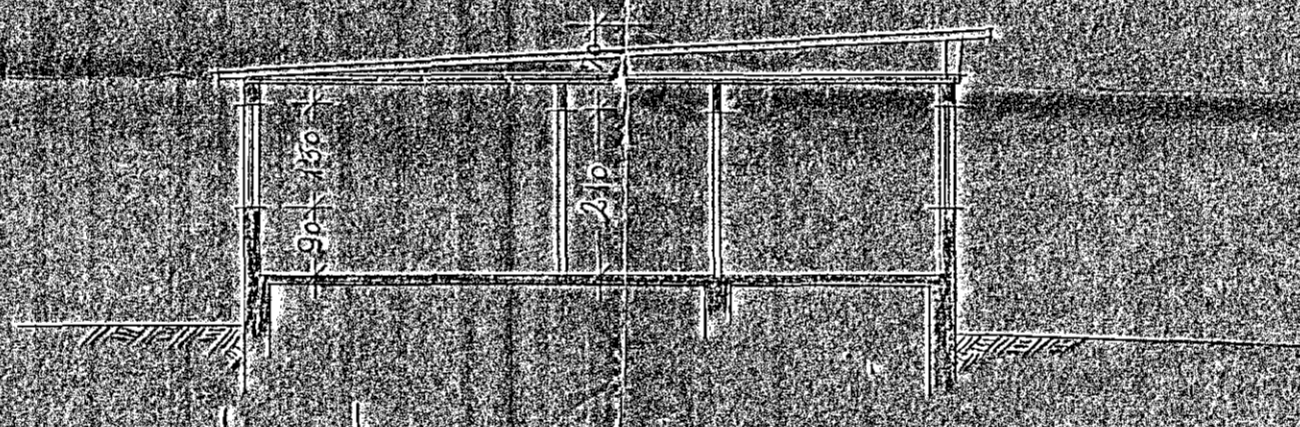

Afstöðumynd 1:500

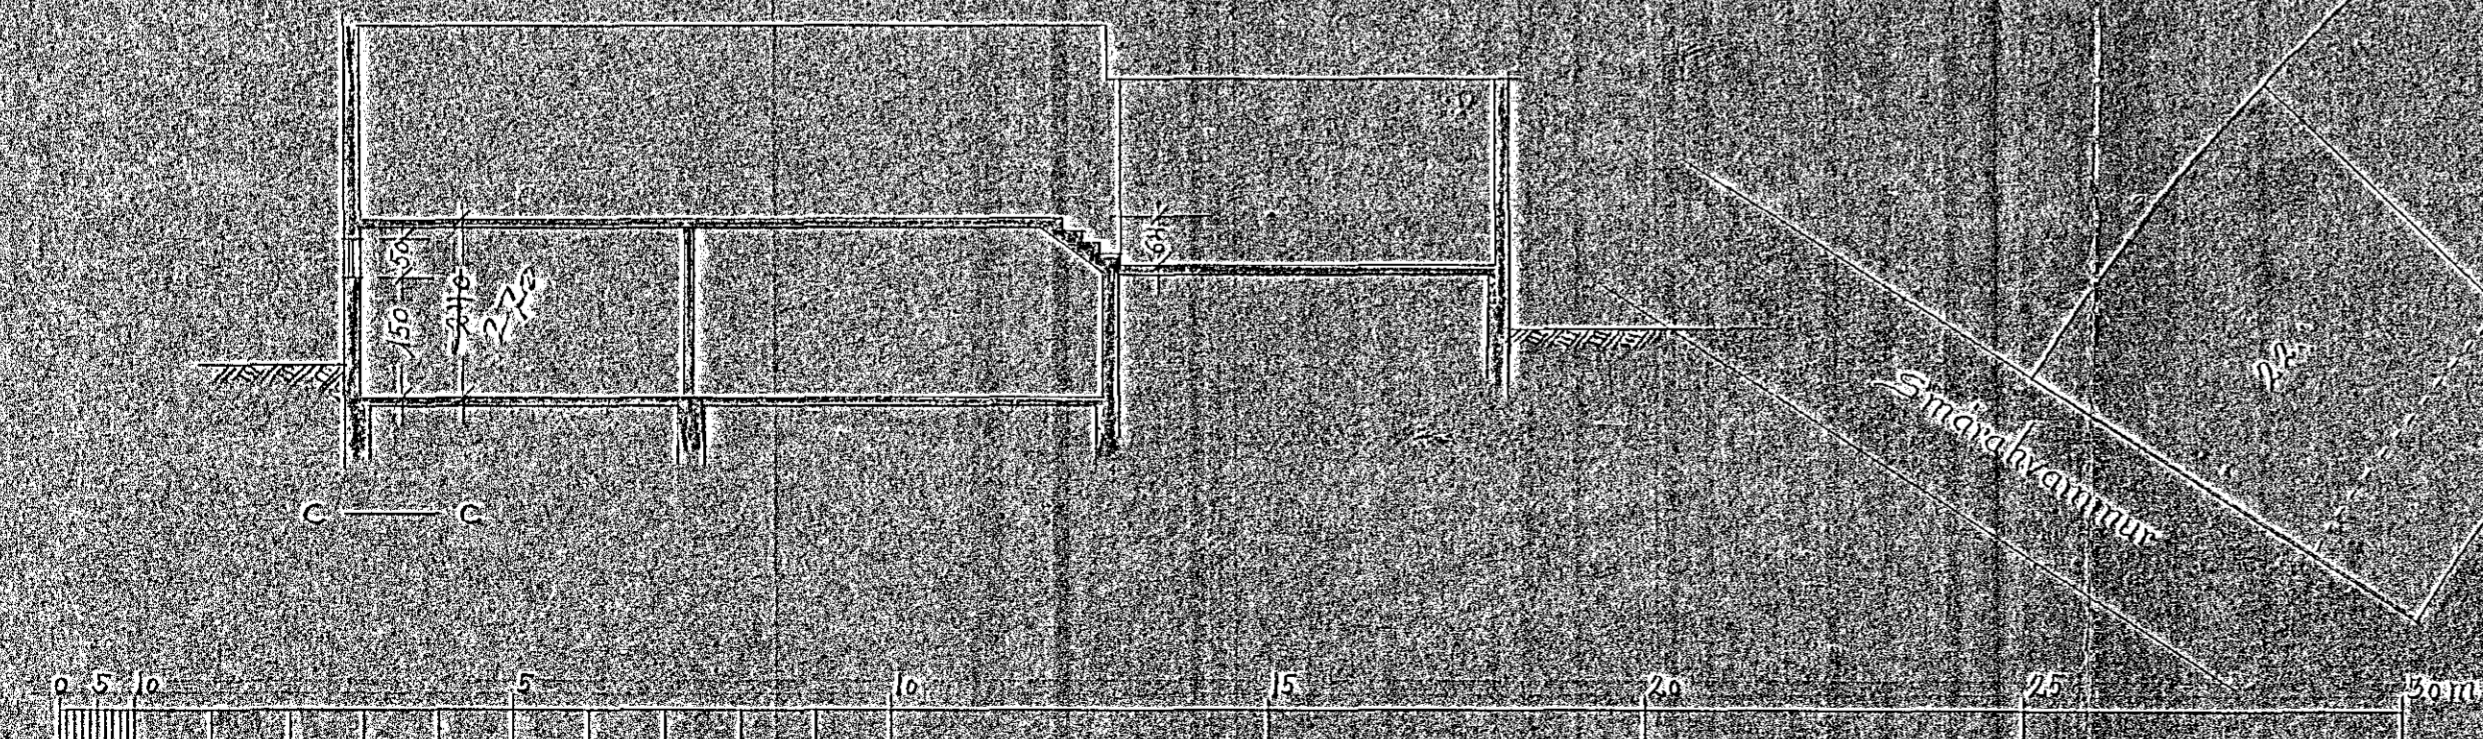

Reykjavík, nóvember 59
 Óskar Sveinsson