



sudur

fyrir breytingu

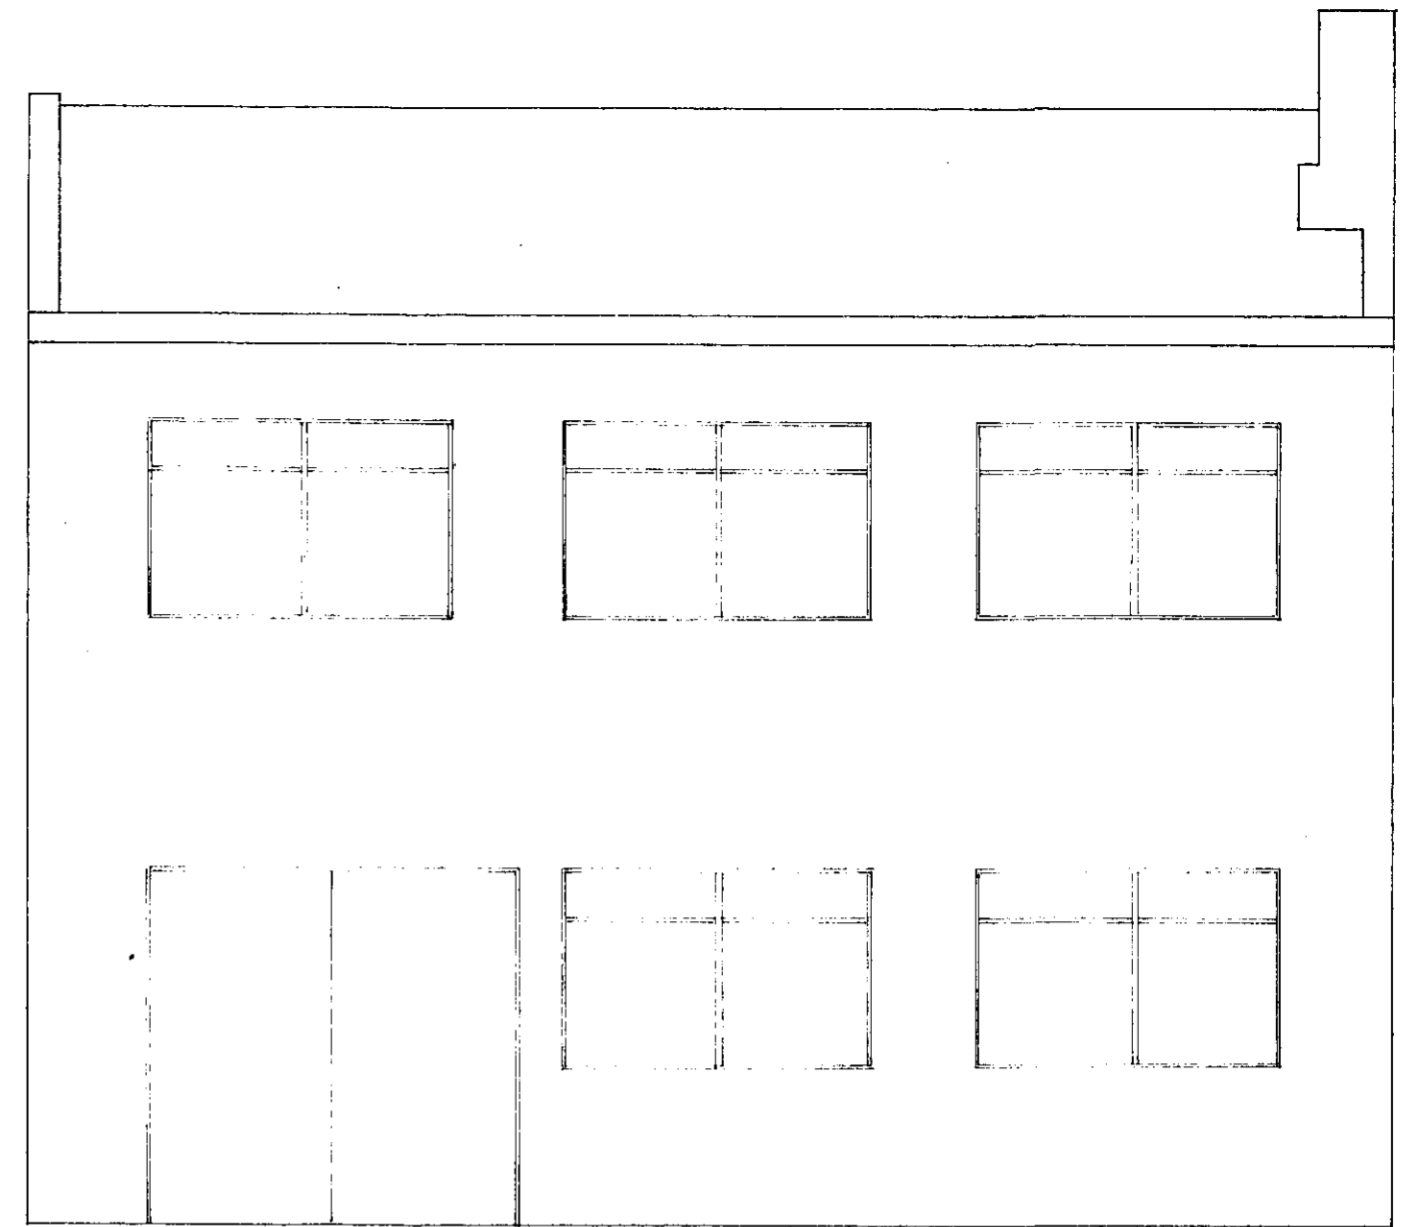


nordur

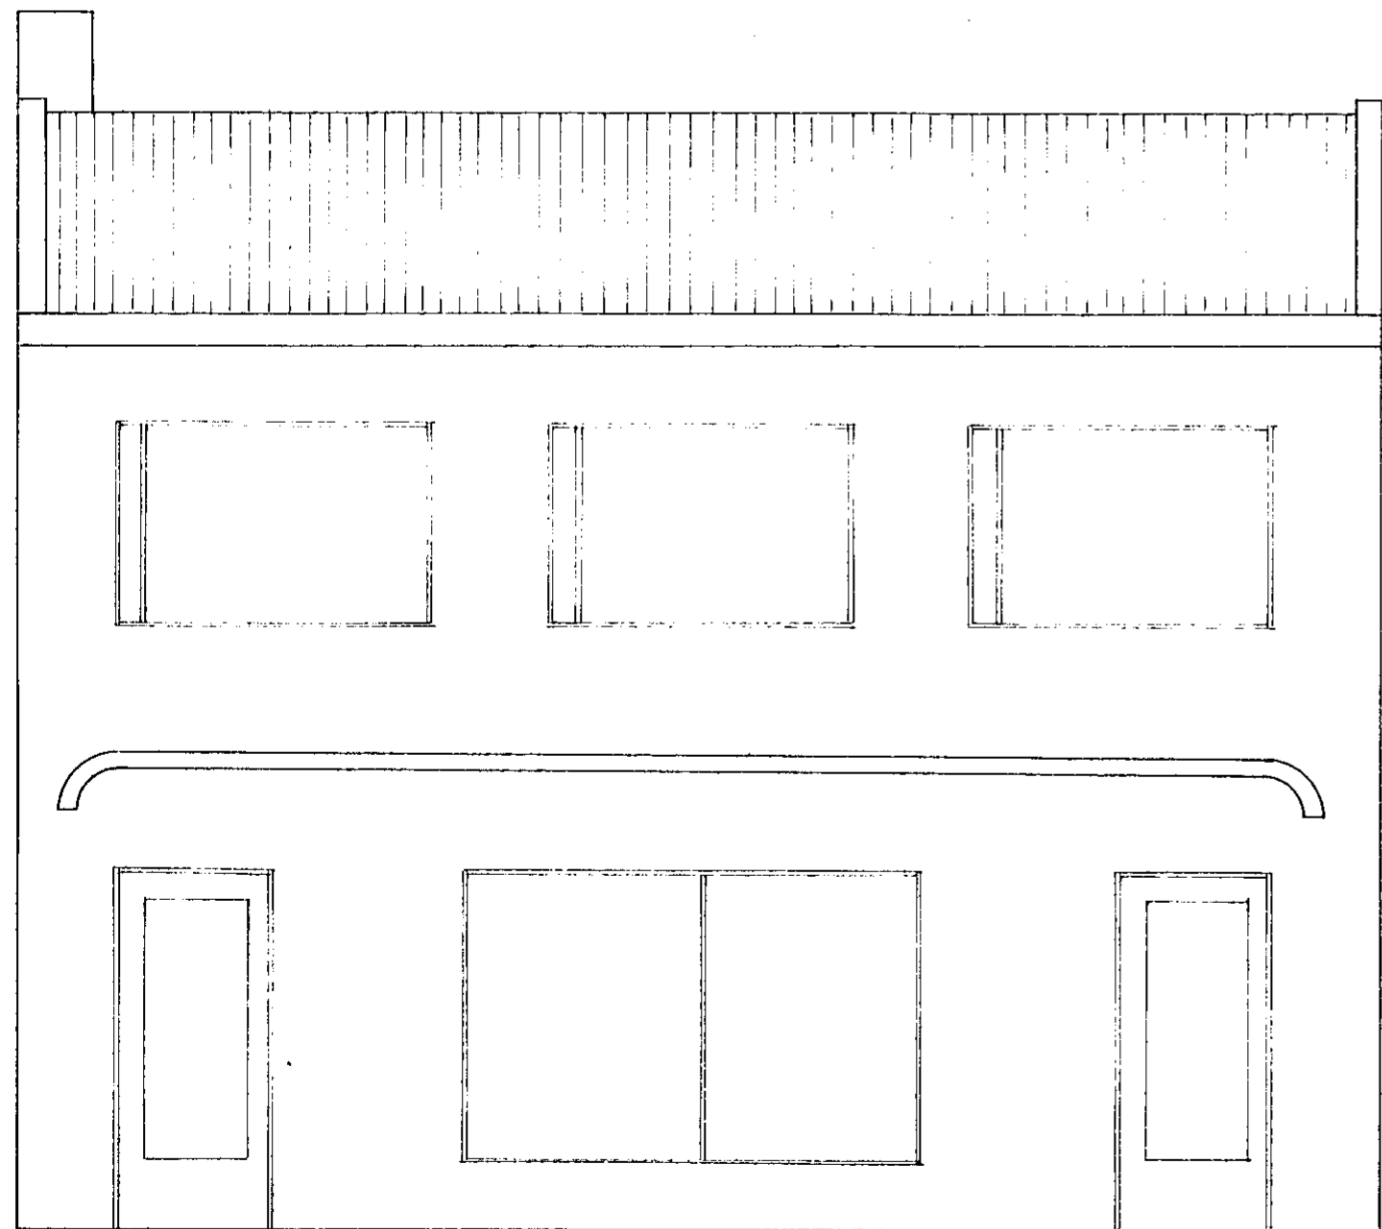

sudur

eftir breytingu

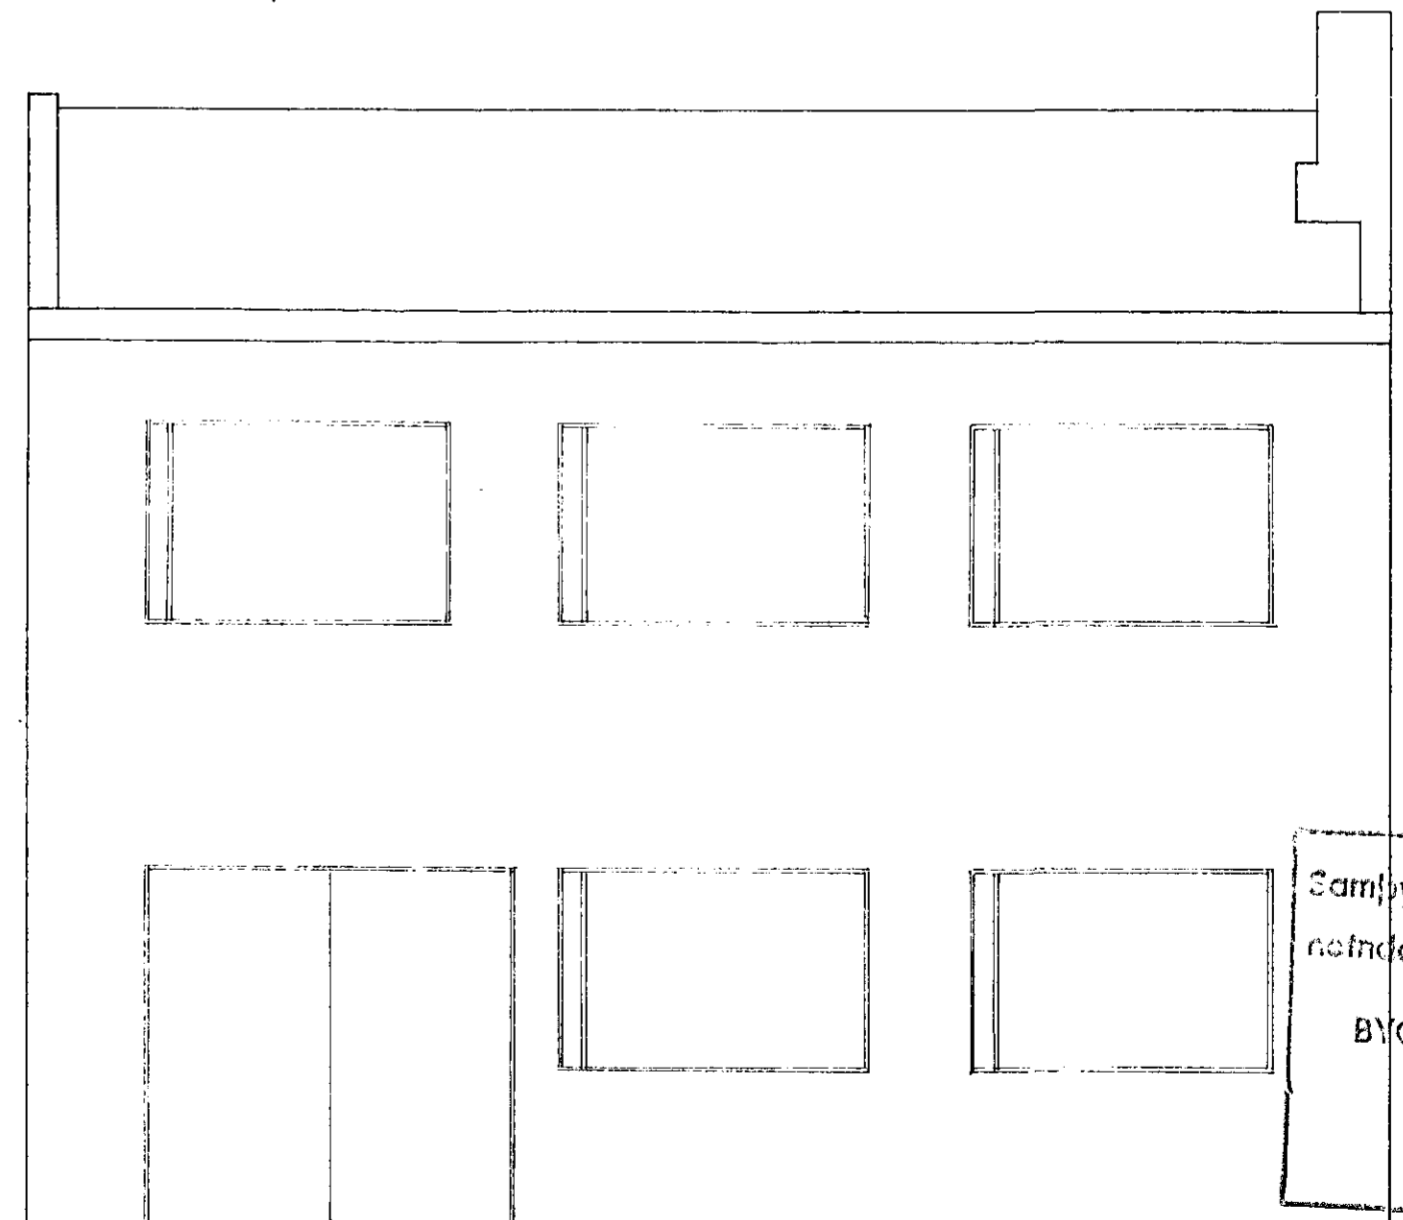

nordur

Samþykkt á fundi bygginga-
nefndar þ. 11. 7. 73
BYGGINGARNEFND
I HAFNAFRÍÐI
E. Jónsson

Linnetsstigur 1

breyting á gluggum

verk:	73005	no	1 af 1
mál:	1:50		
dag:	30. 6. 73		
Guðm. Geir Jónsson			