




Samþykkt á fundi bygginga-
nefndar þ. 19. 6. 1974
BYGGINGAFULLTRÚINN
Í HAFNARFIRÐI
F.h. Einar Sigurðsson

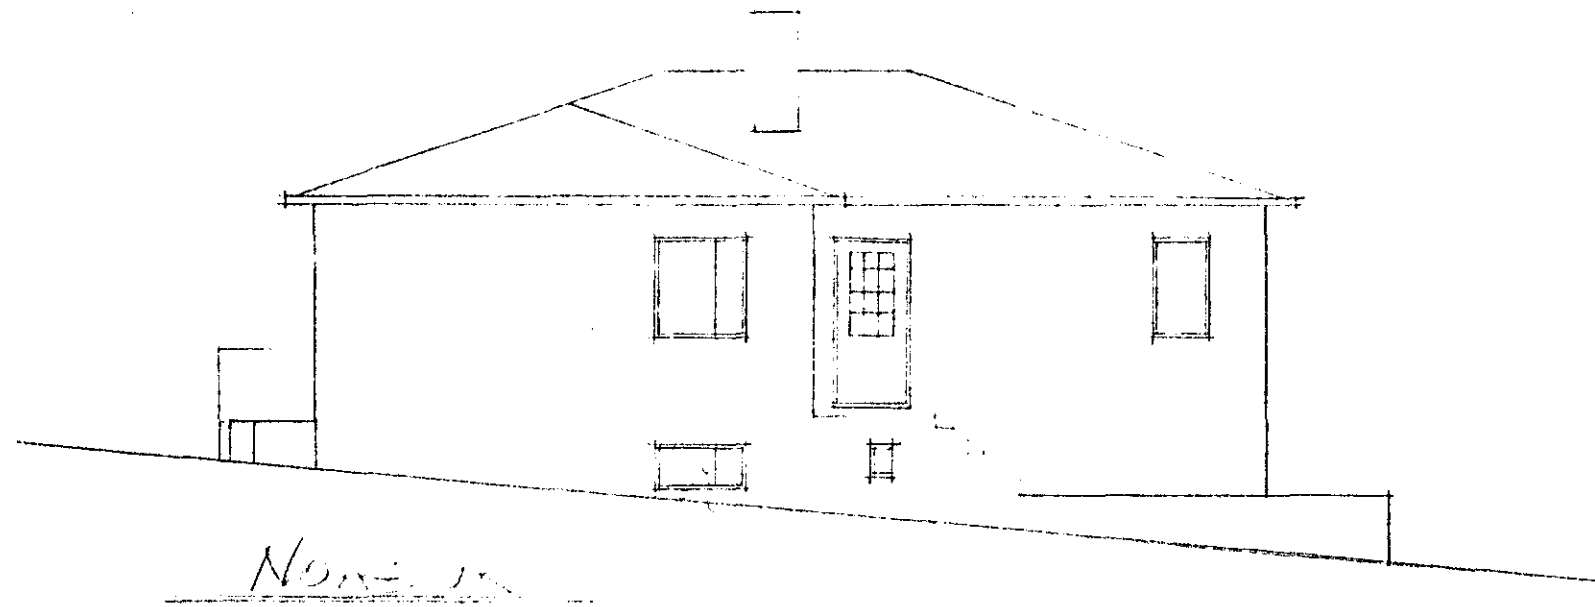


NOÐR

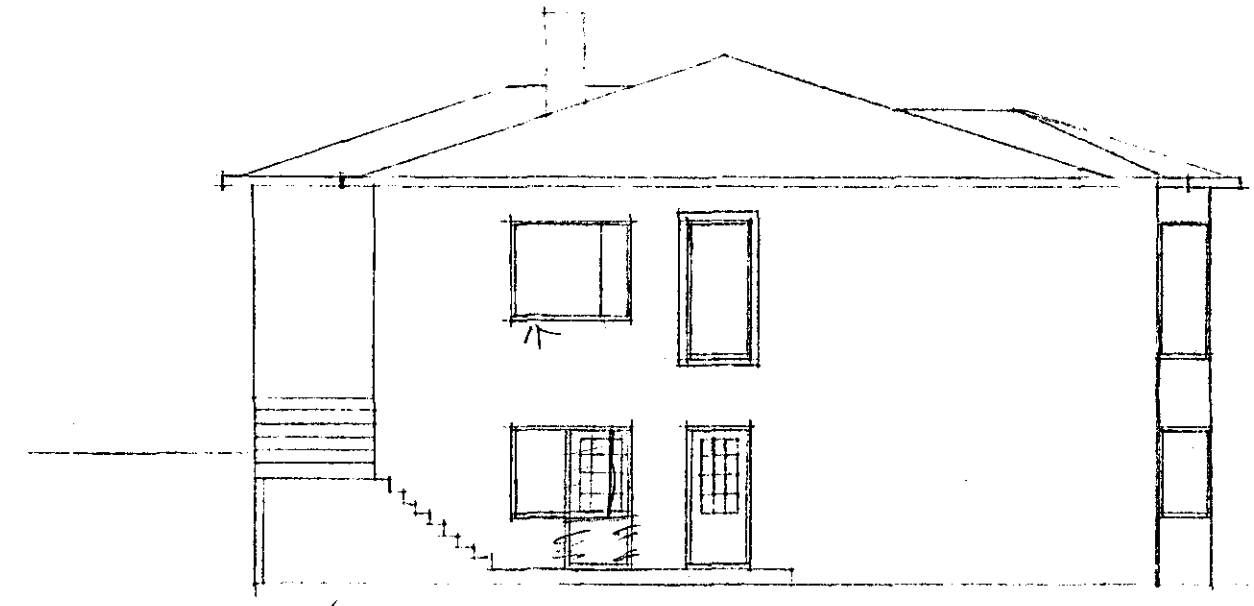


VESTUR

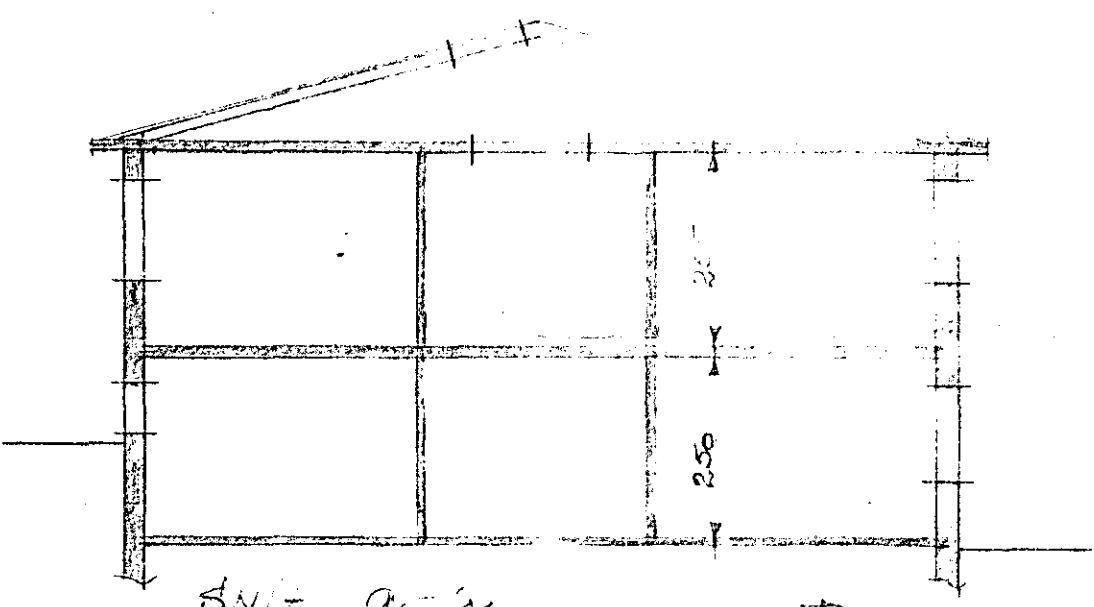



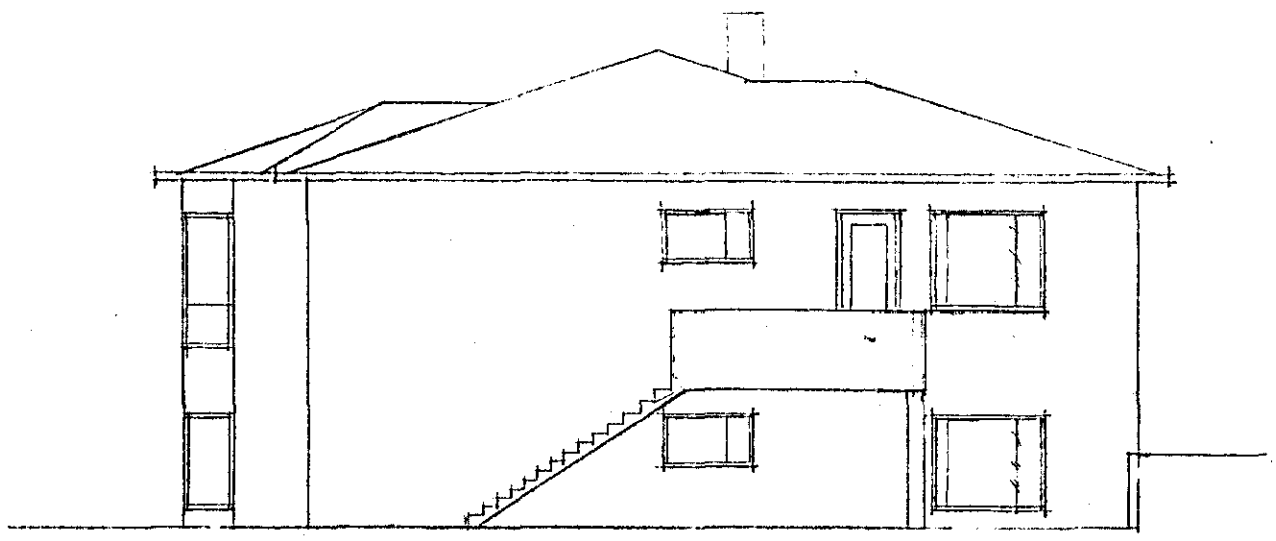


AUSTUR

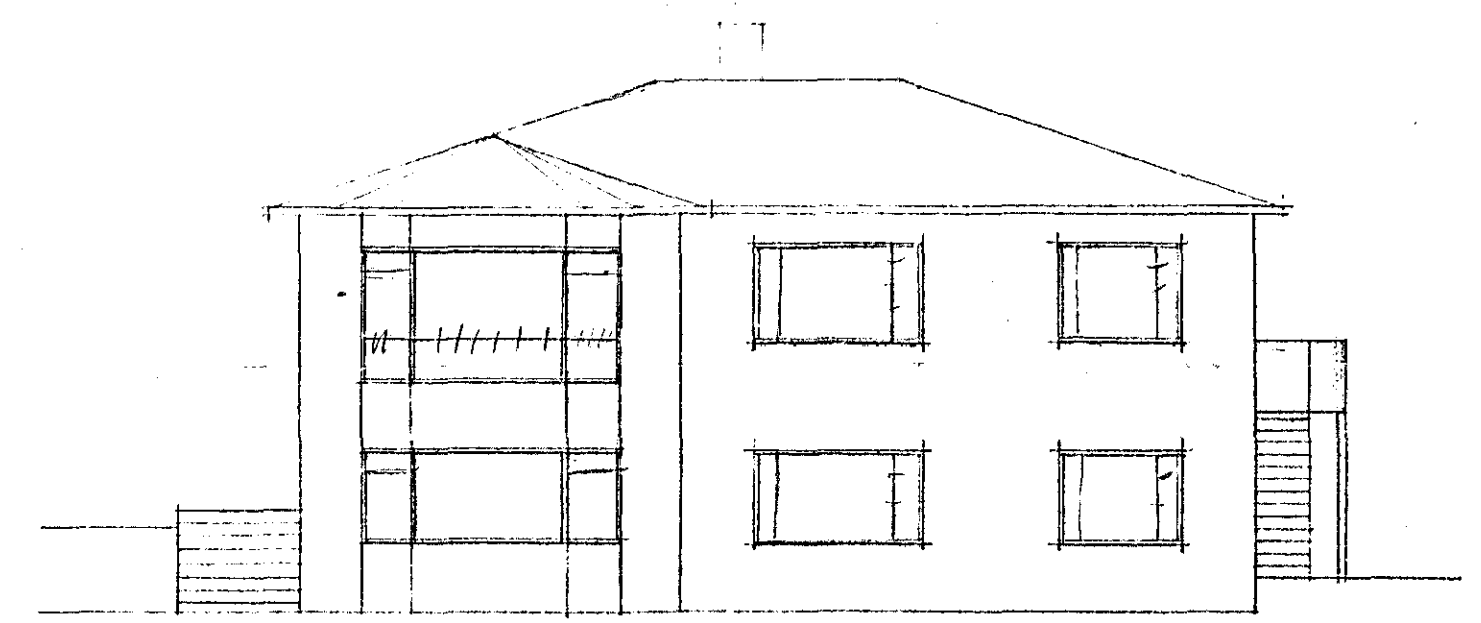

SÚÐUR

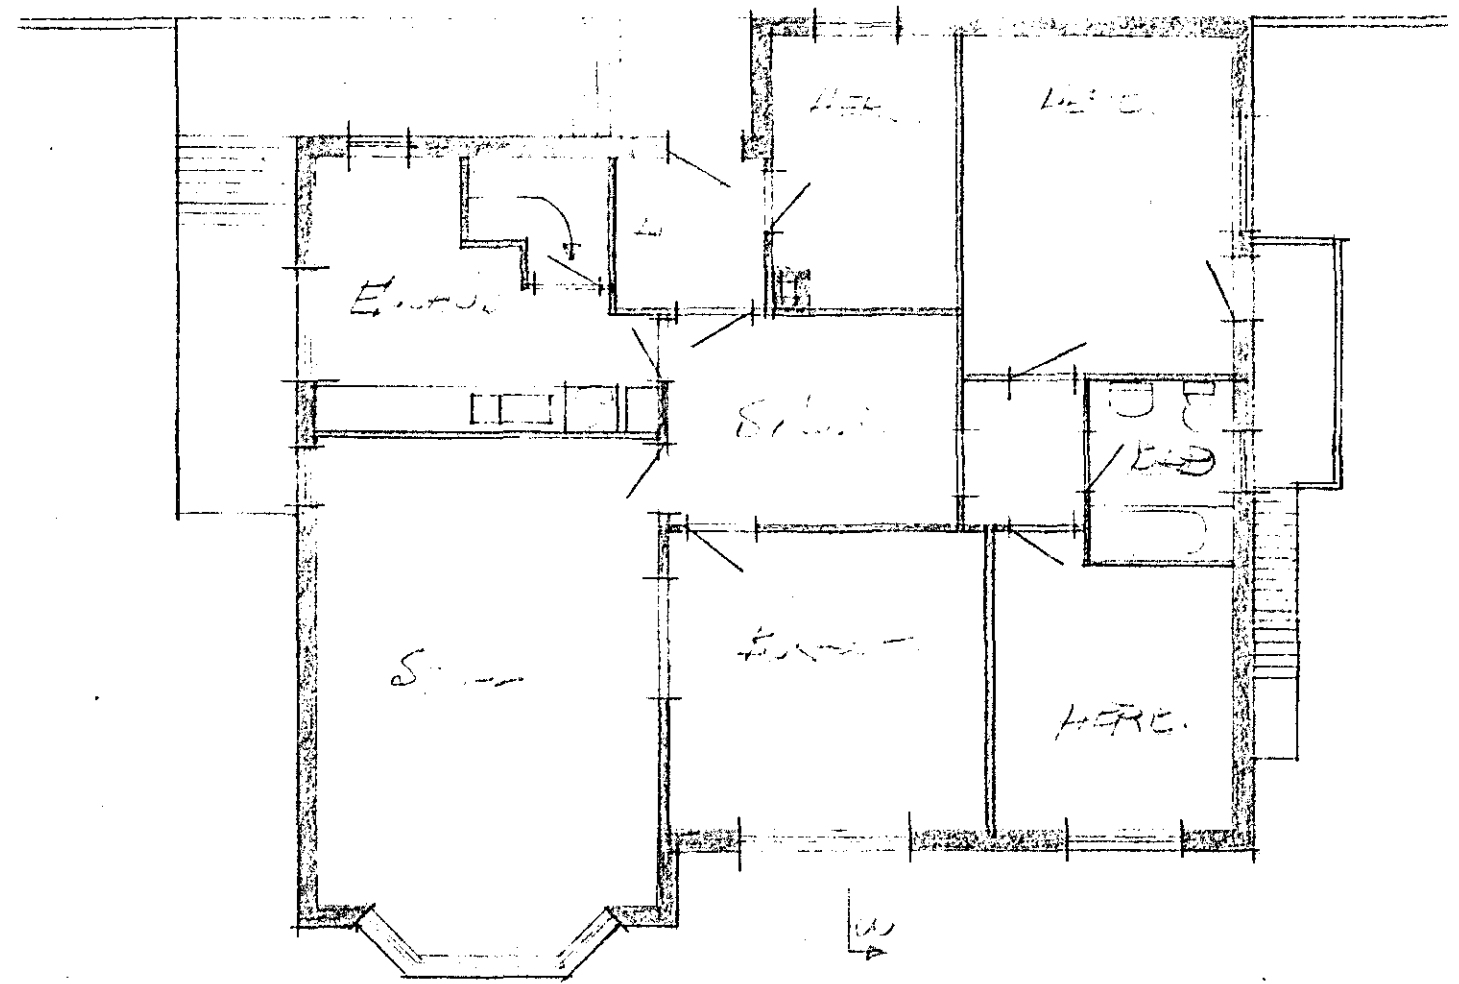

1. HÆÐ

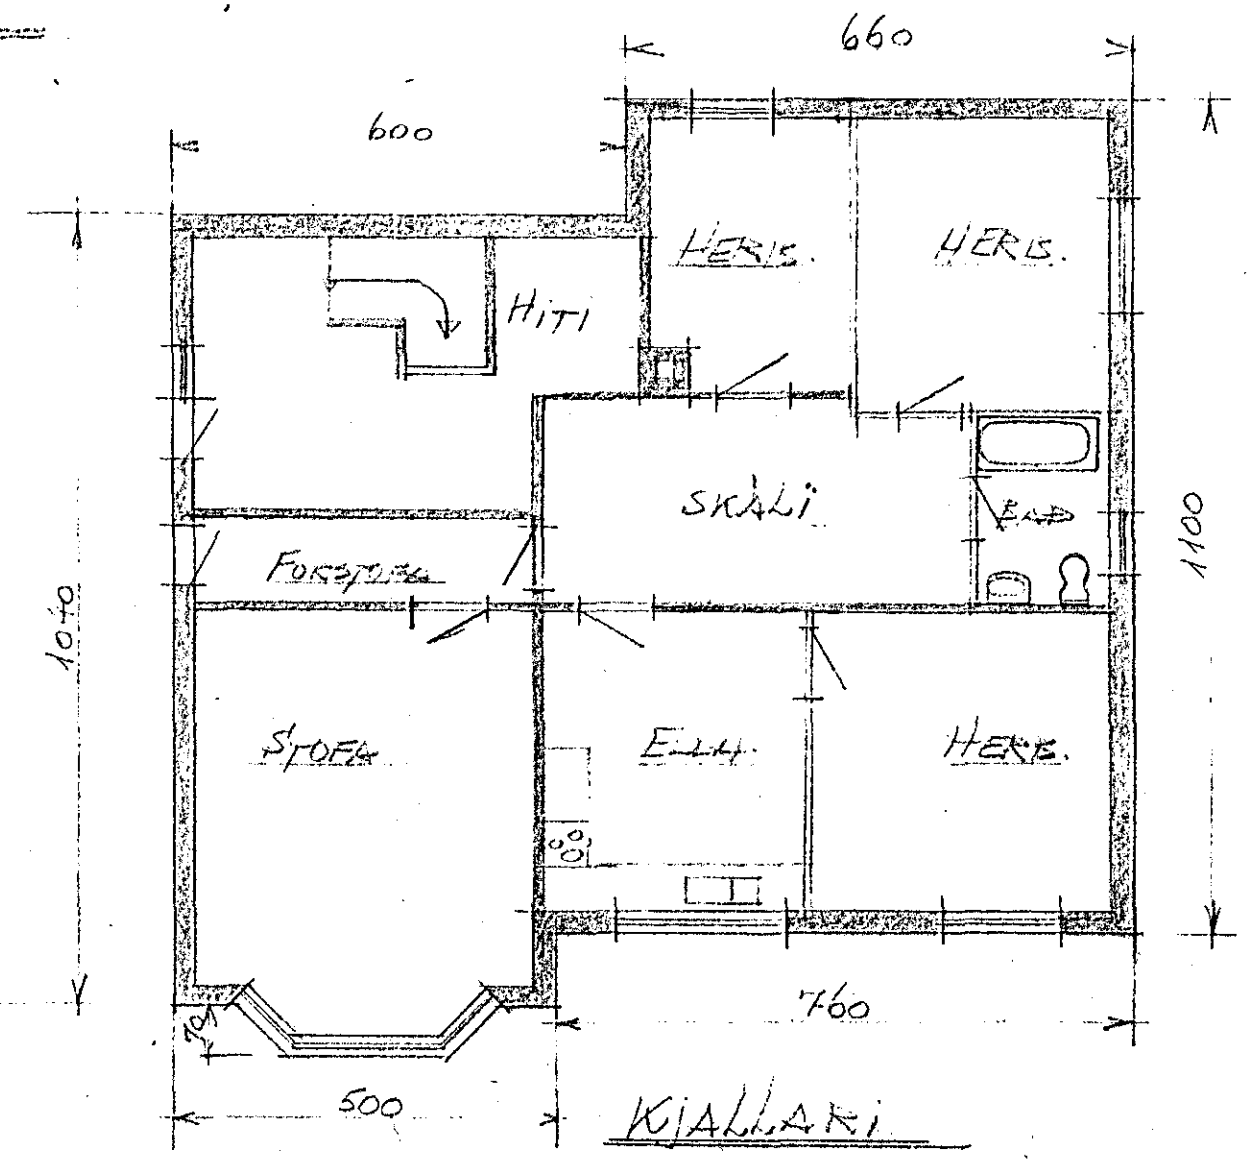

KJALLARI

LANGEYRARVEGUR 13
EFTIR Breytingu.
MELT UPD OG TEIKNAD
Í MARZ-APRIL 1974
KJARDI 1:100

Einar Sigurðsson