# GRUNNMYND 1:50

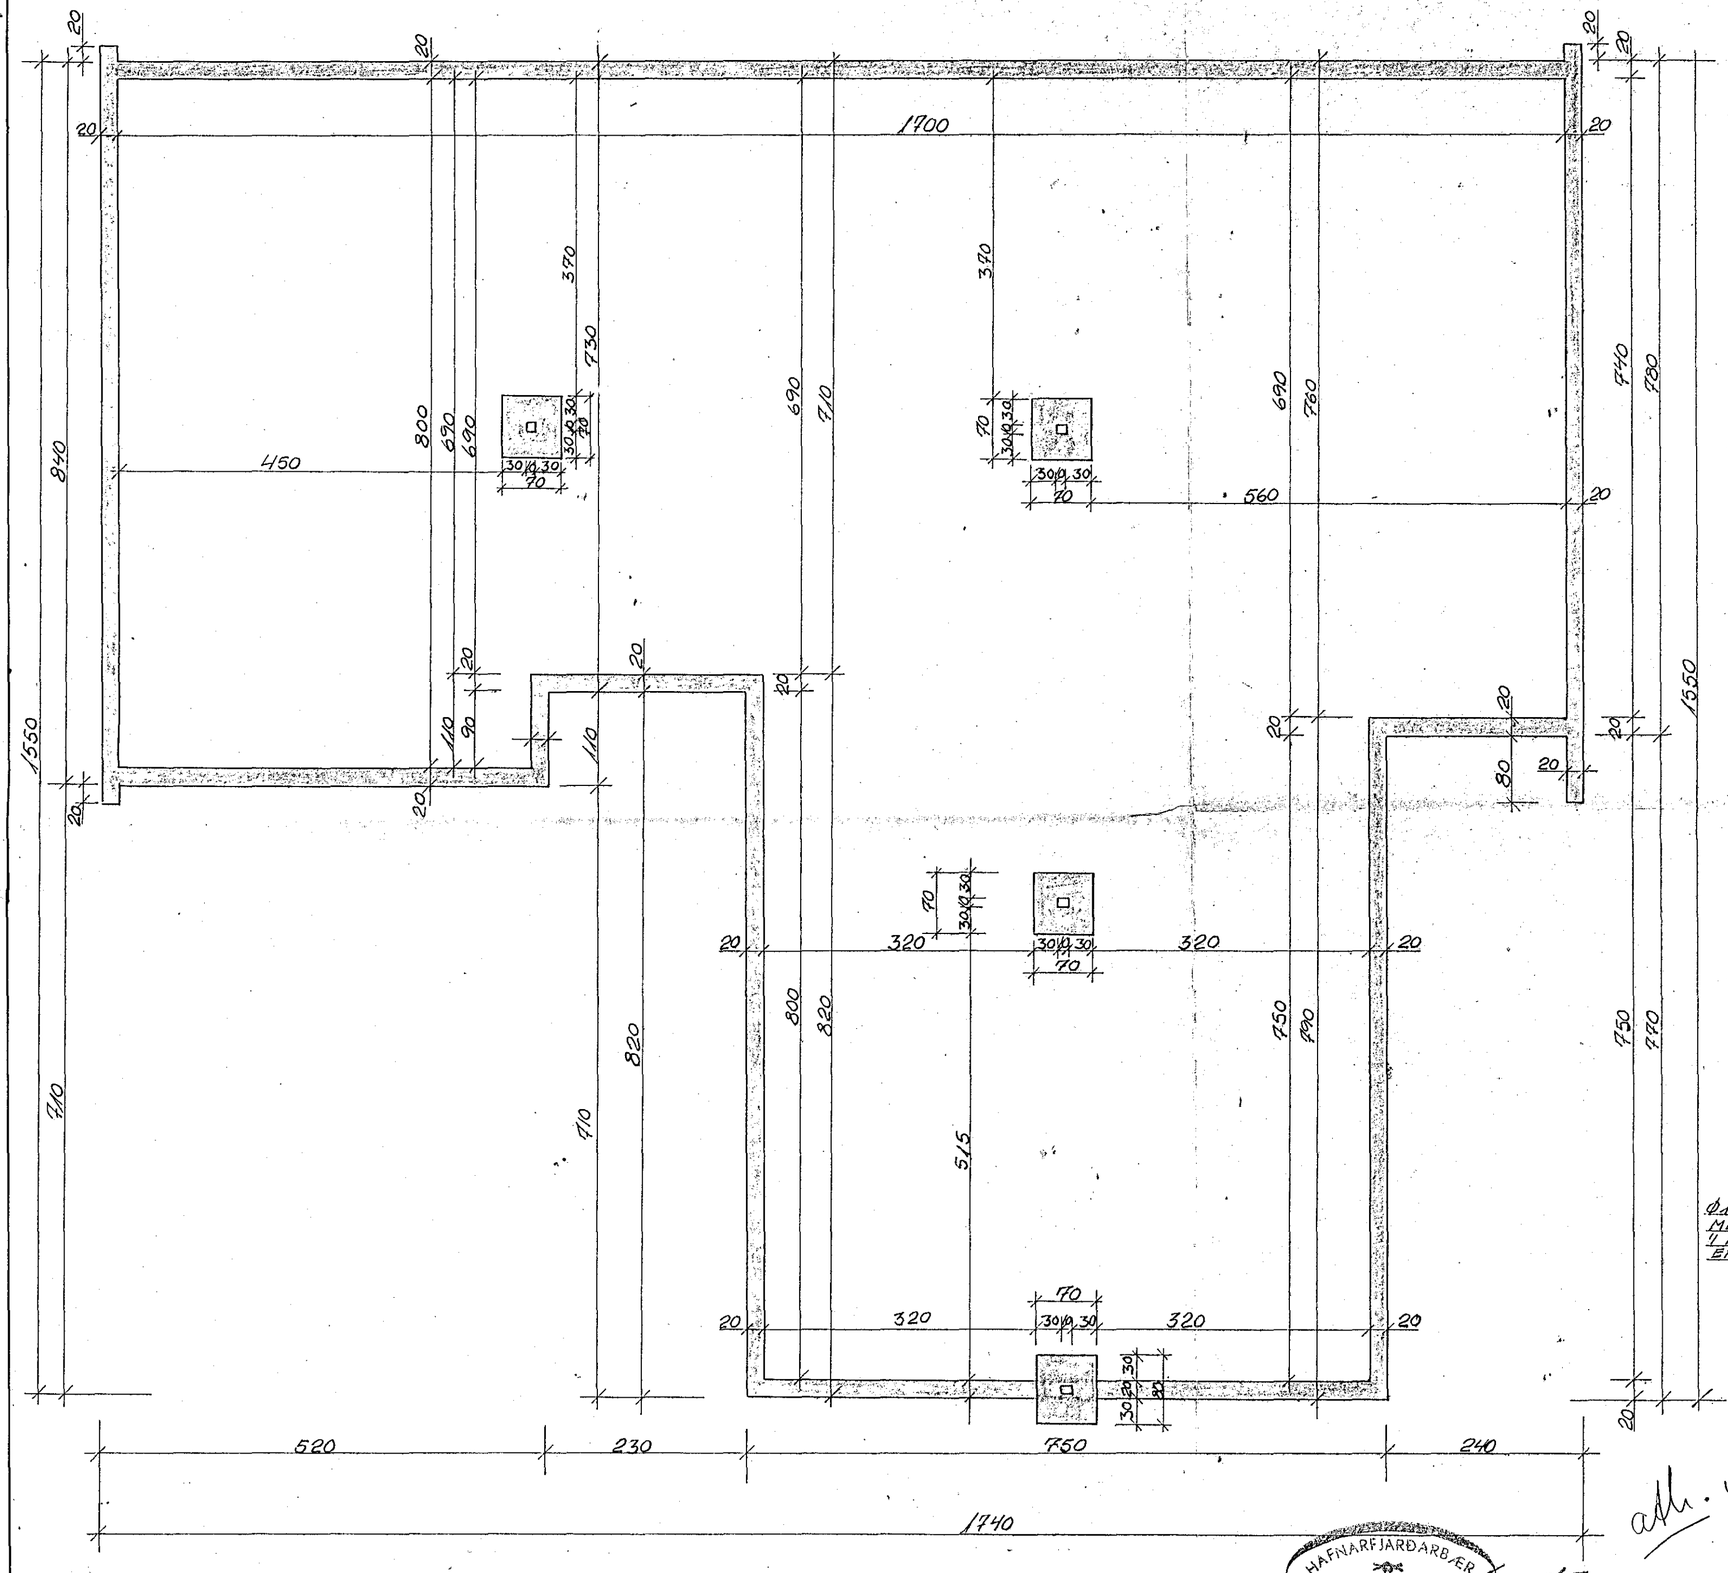


## VEGGUNDIRSTÖÐUR SNIÐ 1:20

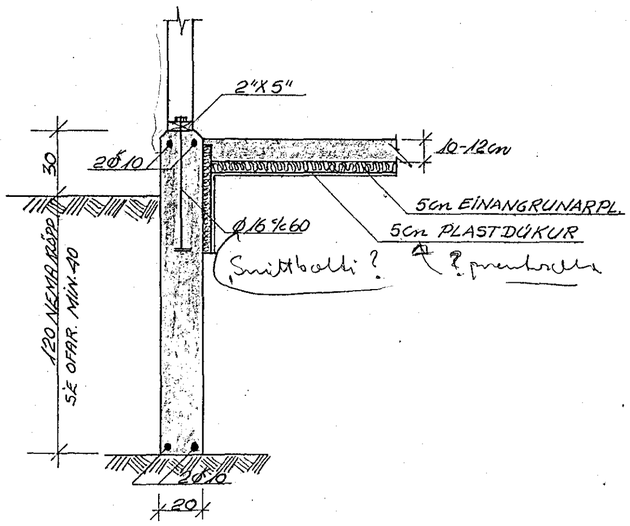


## SÚLUUNDIRSTÖÐUR GRUNNMYND 1:20

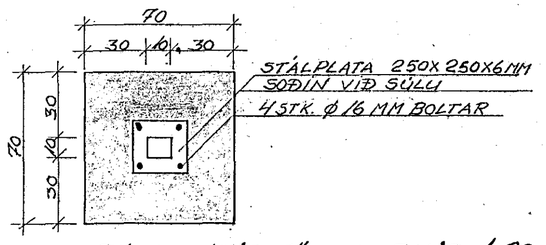


## SÚLUUNDIRSTÖÐUR SNIÐ 1:20

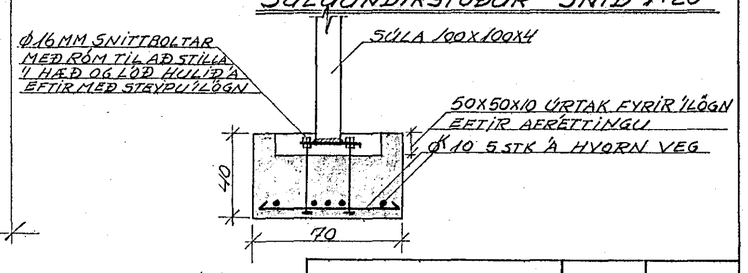


| | | |
|---|---|---|
| LJÓSABERG 24 HAFNARFIRÐI | VERK | BL.NR. 1.1. |
| UNDIRSTÖÐUR GRUNNMYND OG SNIÐ | HAFNARF. JÚLÍ '84 | |
| | MKV. 1:50 | REIKN. TEIKN. Í.V. |
| VERKFRÆÐISTOFA HALLDÓRS HANNESSON REYKJAVÍKURVEGI 60 HAFNARF. S:54355 | | |

HAFNARFJARÐARBÆR BYGGINGAFULLTRÚINN 13. ág. 1984

athug. vandlega álag á grunn og staðsetningu og staðsetning að þar sem.