


GRUNNMYND

M1:5

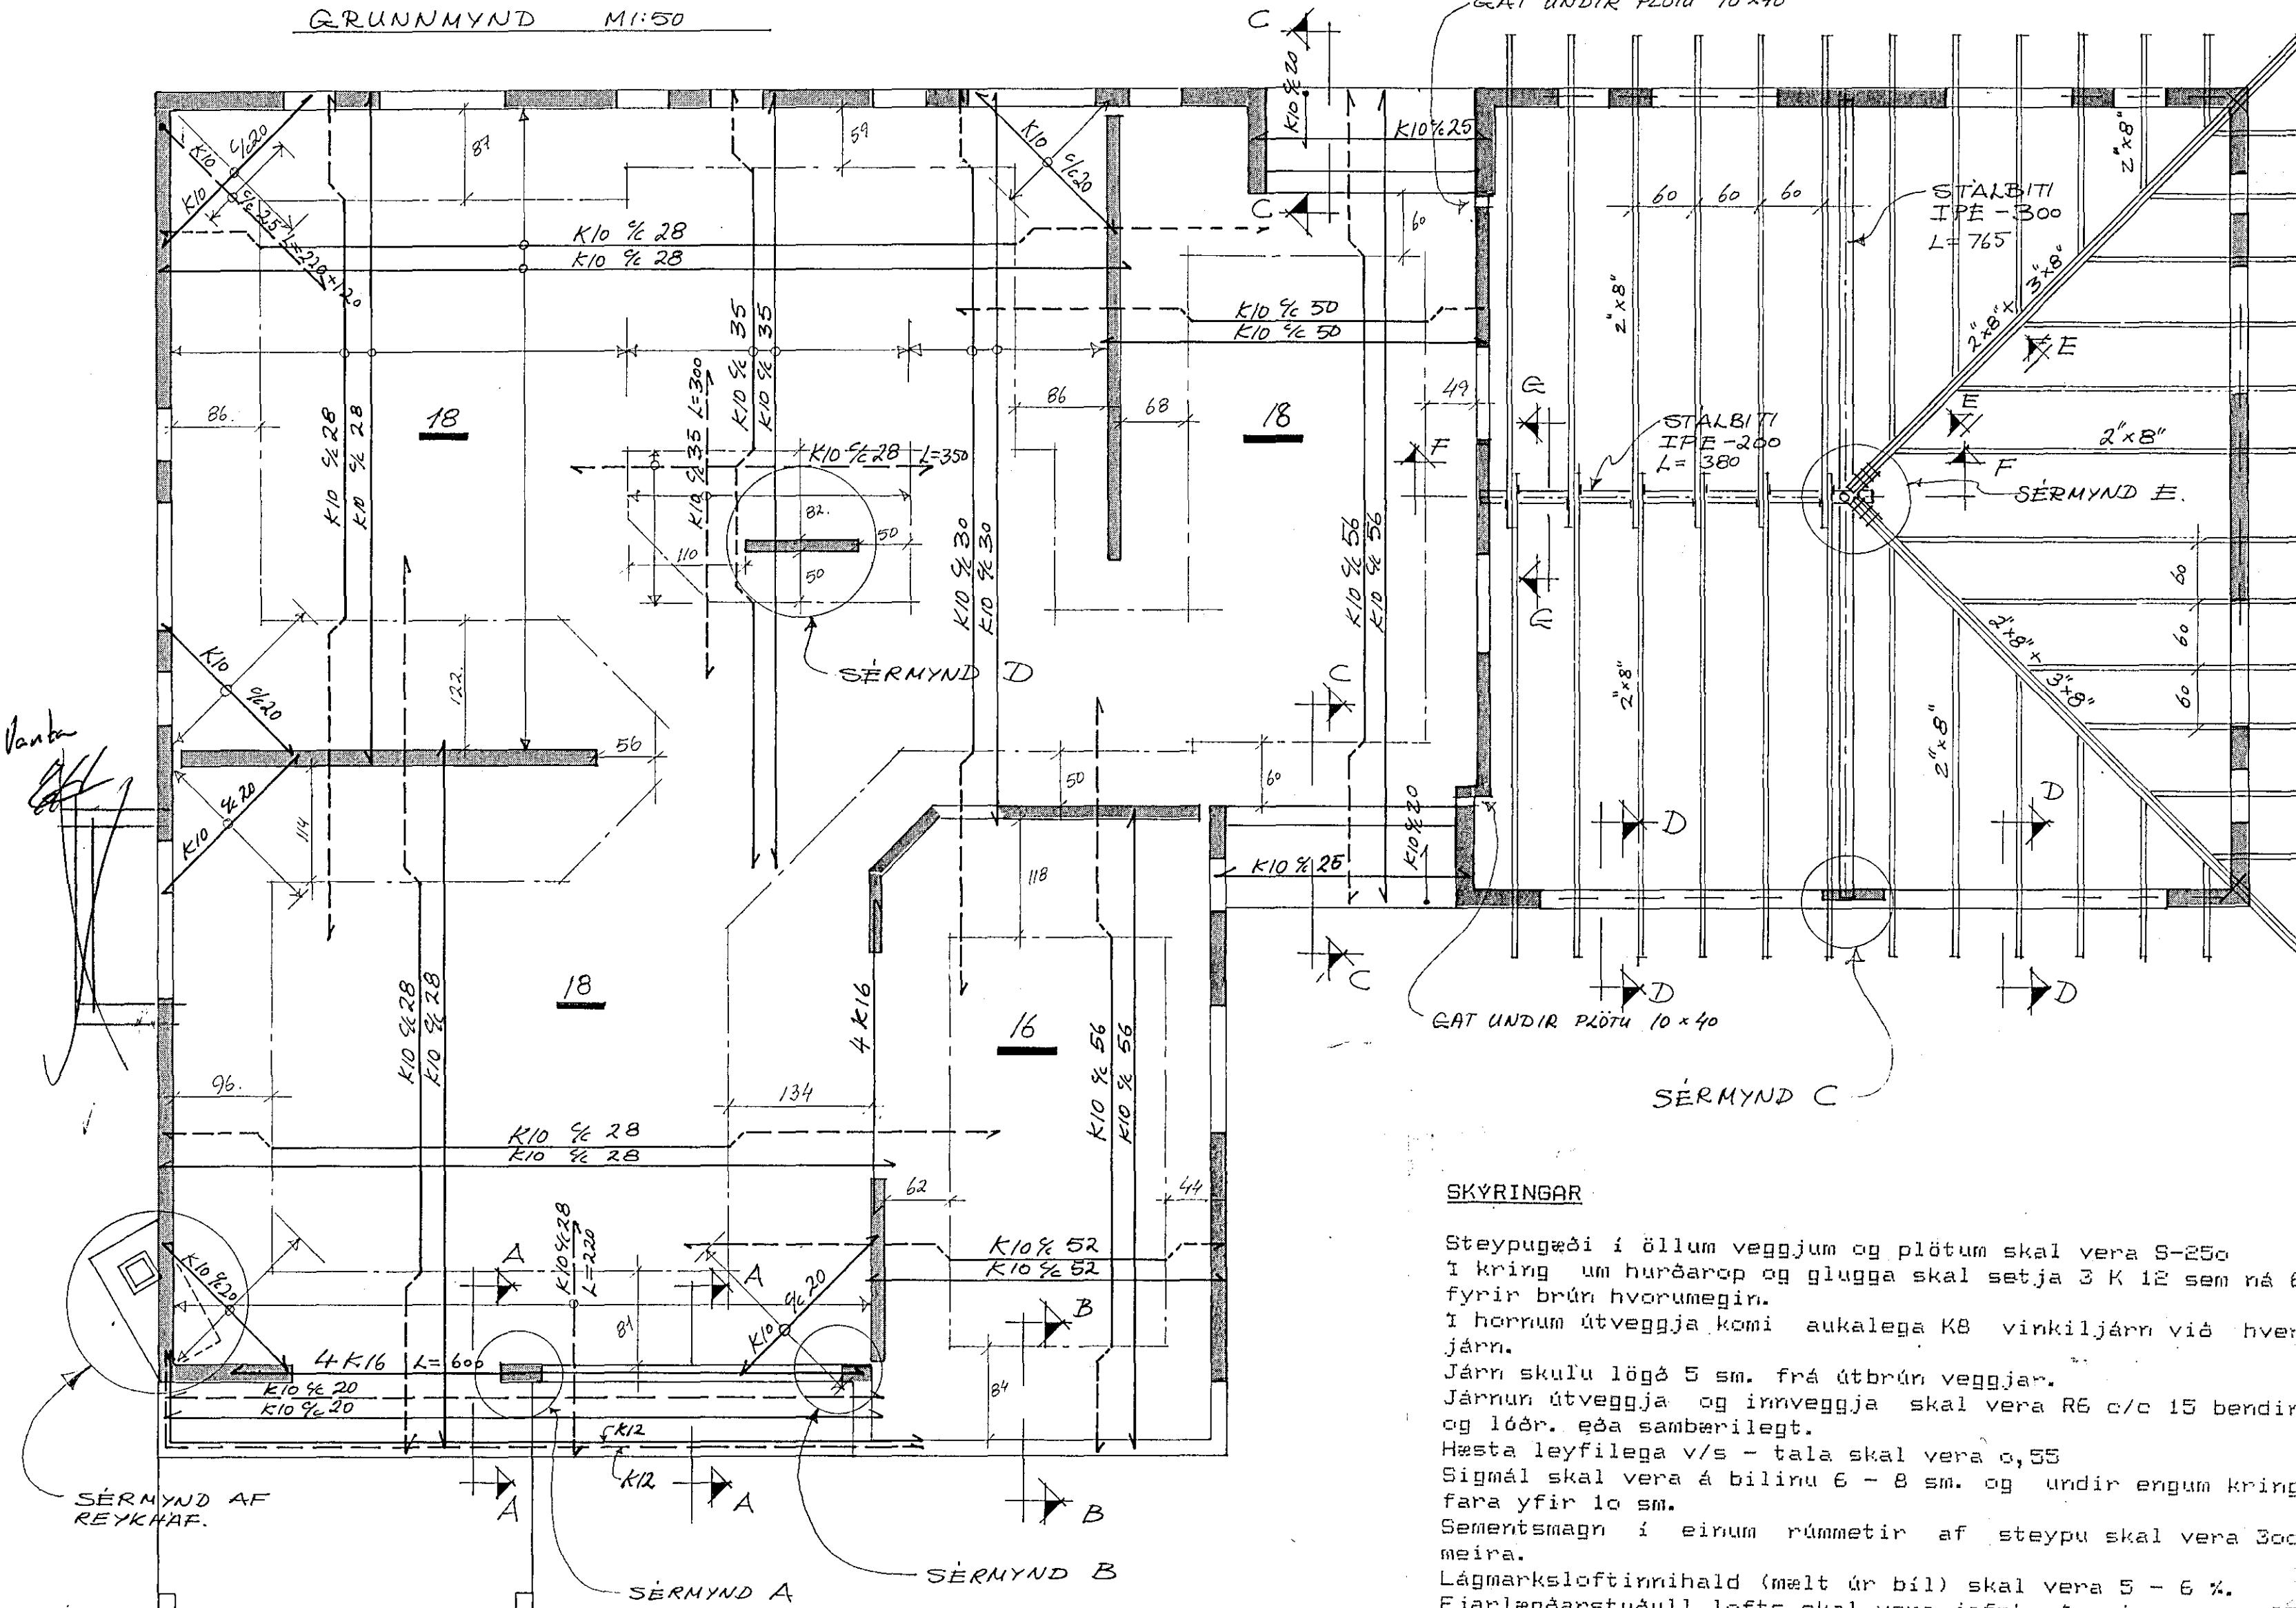

GAT UNDIR PLÖTU 10 x 40

K10%25
 60
 60 60 60
 2" x 8"
 STALBITI IPE - 300 L = 765
 3" x 8"
 2" x 8" X E
 F
 STALBITI IPE - 200 L = 380
 2" x 8" SERMYND E.
 49
 F
 D
 D
 D
 D
 D
 D
 60 60 60
 2" x 8" X
 3" x 8"
 D
 D
 D
 D
 D
 D
 K10%26
 K10%20

SÉR MYND C

Steypugæði í öllum veggjum og plötum skal vera S-25c
í kring um hurðarop og glugga skal setja 3 K 12 sem ná 60 sm. út
fyrir brún hvorumegir.
Í hornum útveggja komi aukalega KB virkiljárn við hvert lárétt
járn.
Járn skulu lögð 5 sm. frá útbrún veggjar.
Járnun útveggja og innveggja skal vera R6 c/c 15 bændinet, lár.
og 16ör. eða sambærilegt.
Hesta leyfilega v/s - tala skal vera 0,55
Sigmál skal vera á bilinu 6 - 8 sm. og undir engum kringumstæðum
fara yfir 10 sm.
Sementsmagn í einum rúmmetir af steypu skal vera 300 kg. eða
meira.
Lágmarksloftinnihald (melt úr bíl) skal vera 5 - 6 %.
Fjarlægðarstuðull lofts skal vera jafnt eða minna en 0,25 mm.
Stálgæði skulu vera KS - 40 (merkt K) í allri venjulegri járrna-
byndingu, en "KS - 40 S" (suðuhæft) í öllum lykkjum.
Öll lengdarmál eru í sm.
Paksperrur er 2" x 8" og 2"x4", sjá grunnummyndir af Paki.
Í öllum atriðum skal farið eftir ísl. byggingsarreglugerðum.

Jón R Sigmundsson tækknifr.

SIMI: 1888440

BEYK JAVÍK

REYKJAVÍK

M: 7:50

HANNAÐ: JES

TEIKNAD: JES.

DAGS. 16. 9.'87







136-B-2

10

1-647