
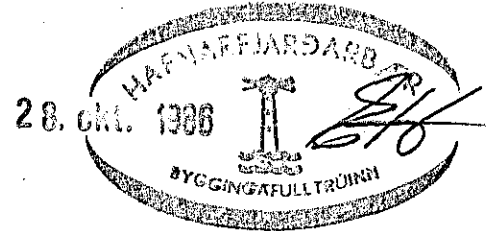


ATH.
 SJÁ SKÝRINGAR Á BL. NR. 1.12.
 SJÁ SNID Á BL. NR. 1.16.

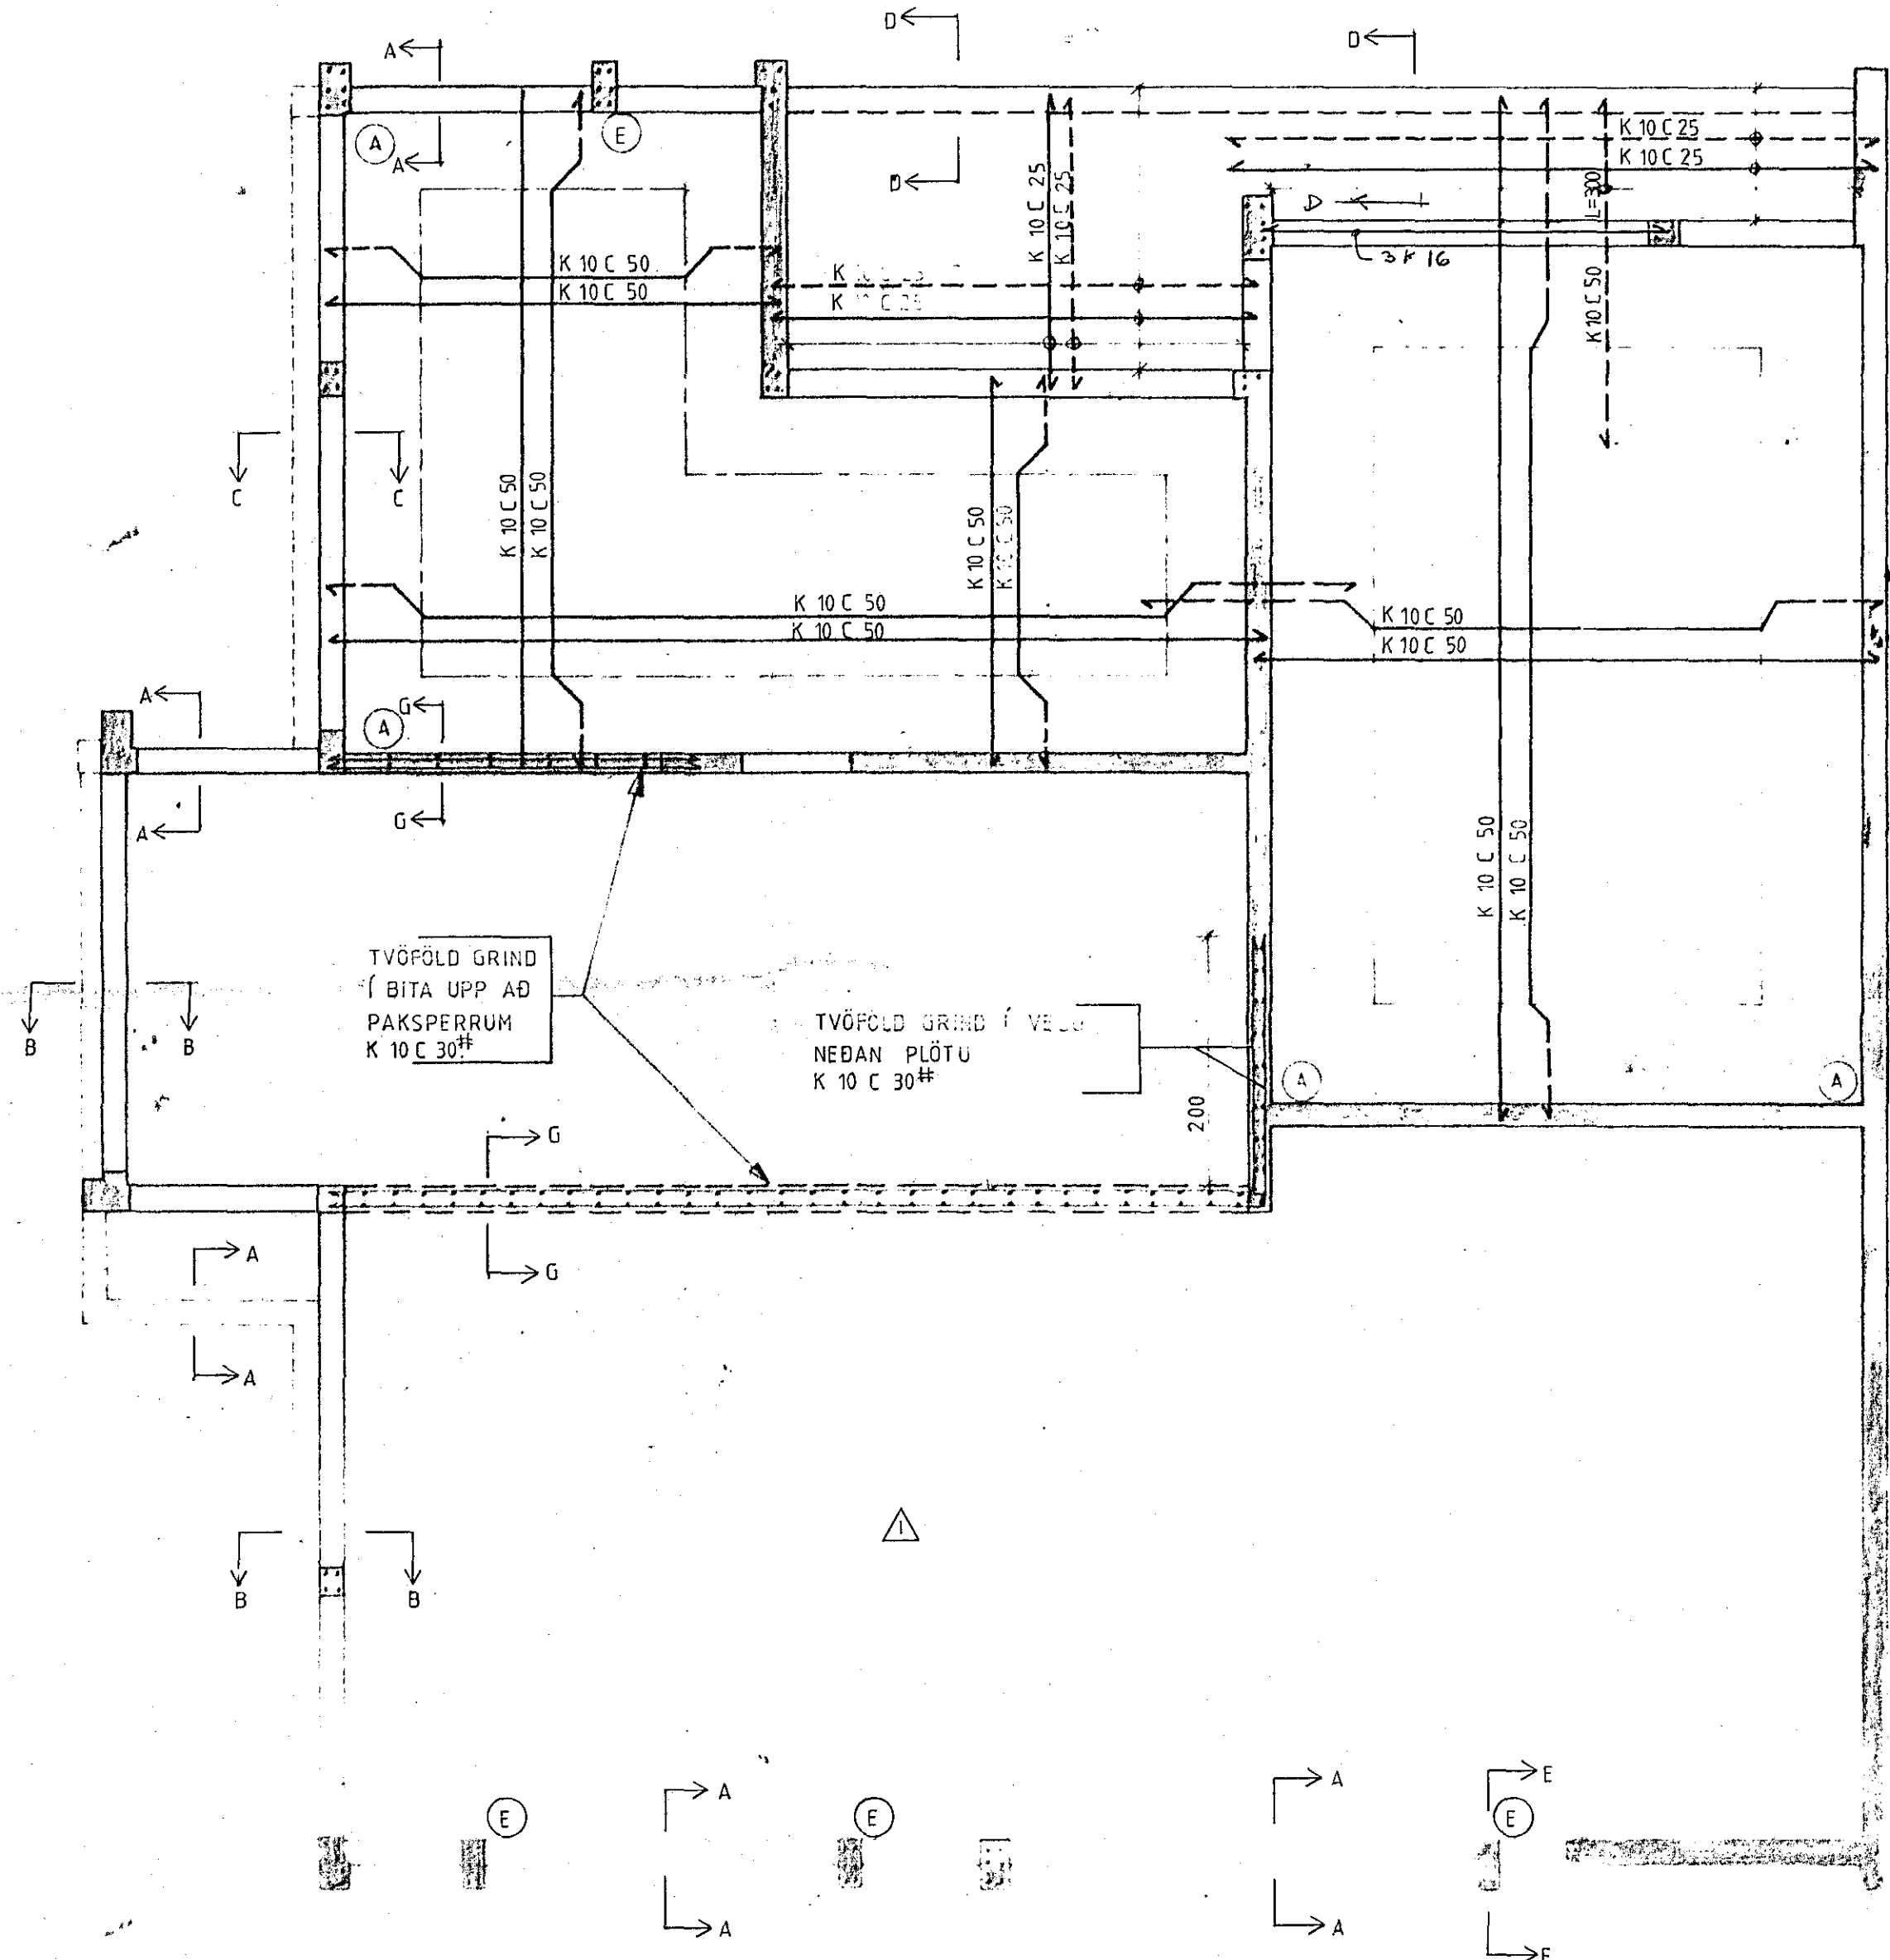

△ 10/86 SLEPPT VEGG G.O.

Verkfræðipjónusta
 Guðmundar Óskarssonar

LAGSABERG 2, HAFNARFIRÐI

18.H.32