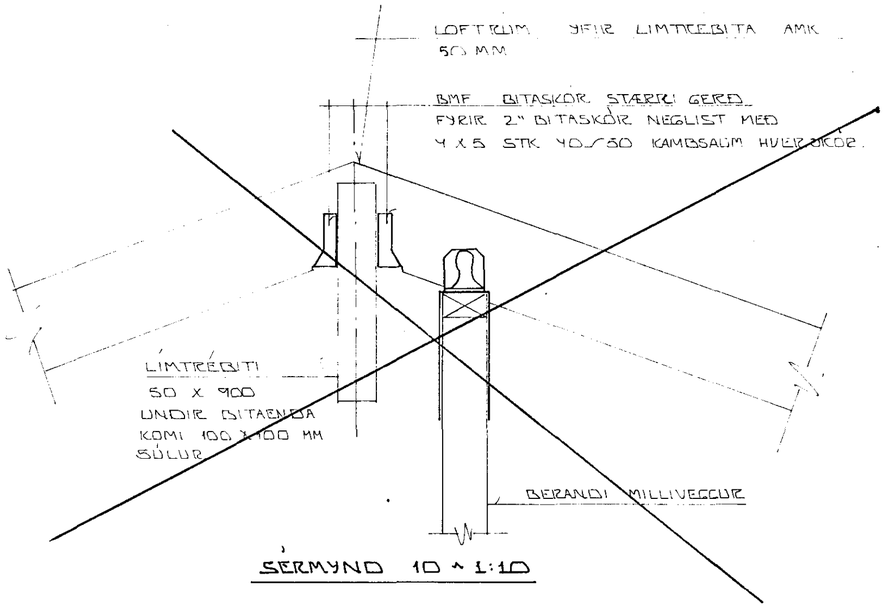

SÉRMYND 10 ~ 1:10

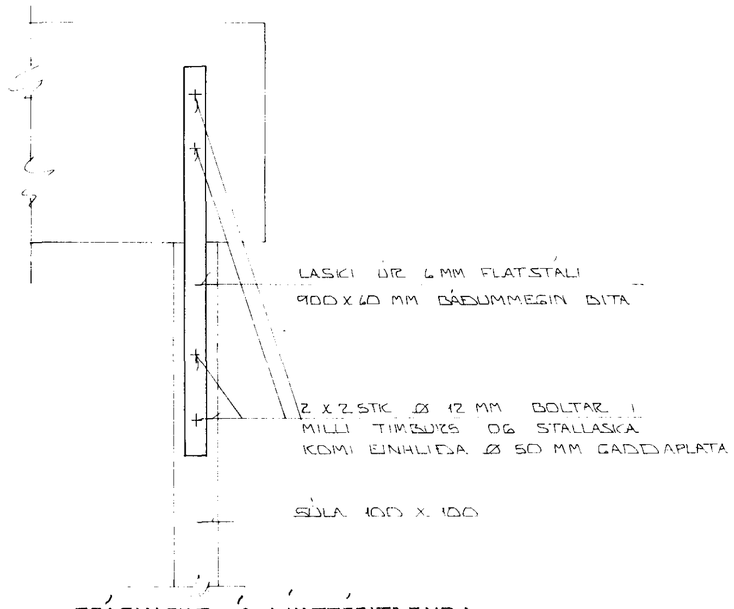

FRÁGANGUR Á LÍMTREBITAENDA

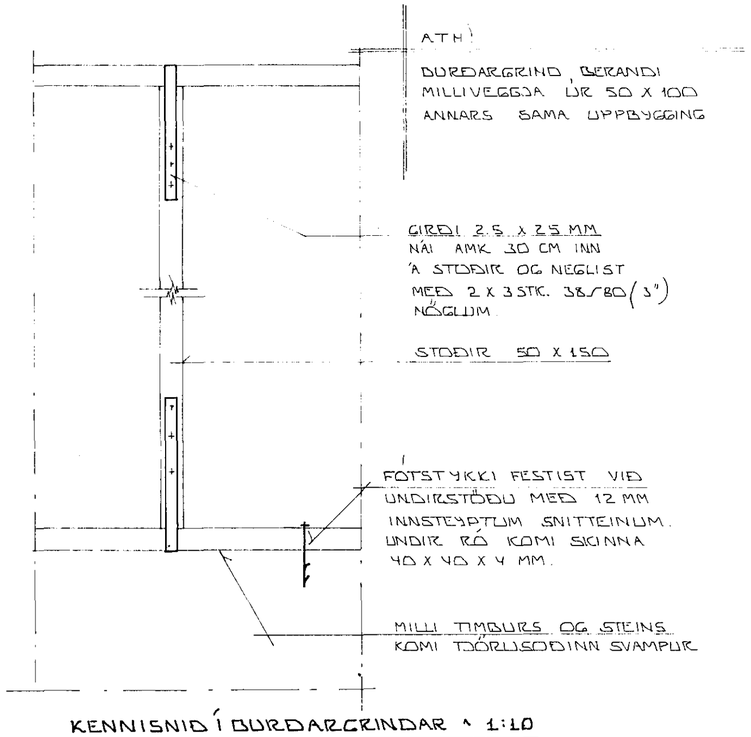

KENNISNIÐ Í BURÐARGRINDAR ~ 1:10

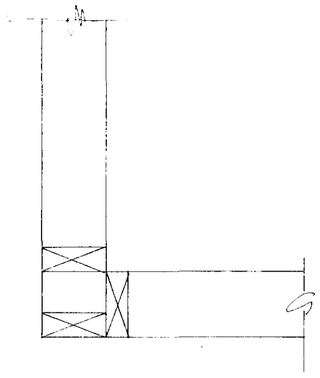

DEILI Á FRÁGANGI VIÐ HORN

20. júlí 1985

BR.NR	DAGS	EÐLI BREYTINGAR	SIGN.

LJÓSABERG 32 HAFNARFIRÐI

BURÐARVIRKI: SÉRMYNDIR.

MÆLIKV. ~ 1:10

DAGS. MAÍ '85
HANNAÐ
TEIKNAÐ
VERK NR. 8510

SIGURÐUR ÞORLEIFSSON TÆKNIFRÆÐINGUR F.T.F.I.

STRANDGÖTU 11 HAFNARFIRÐI SÍMI 54751

BLAÐ NR 1-04