



Núverandi bílskúr

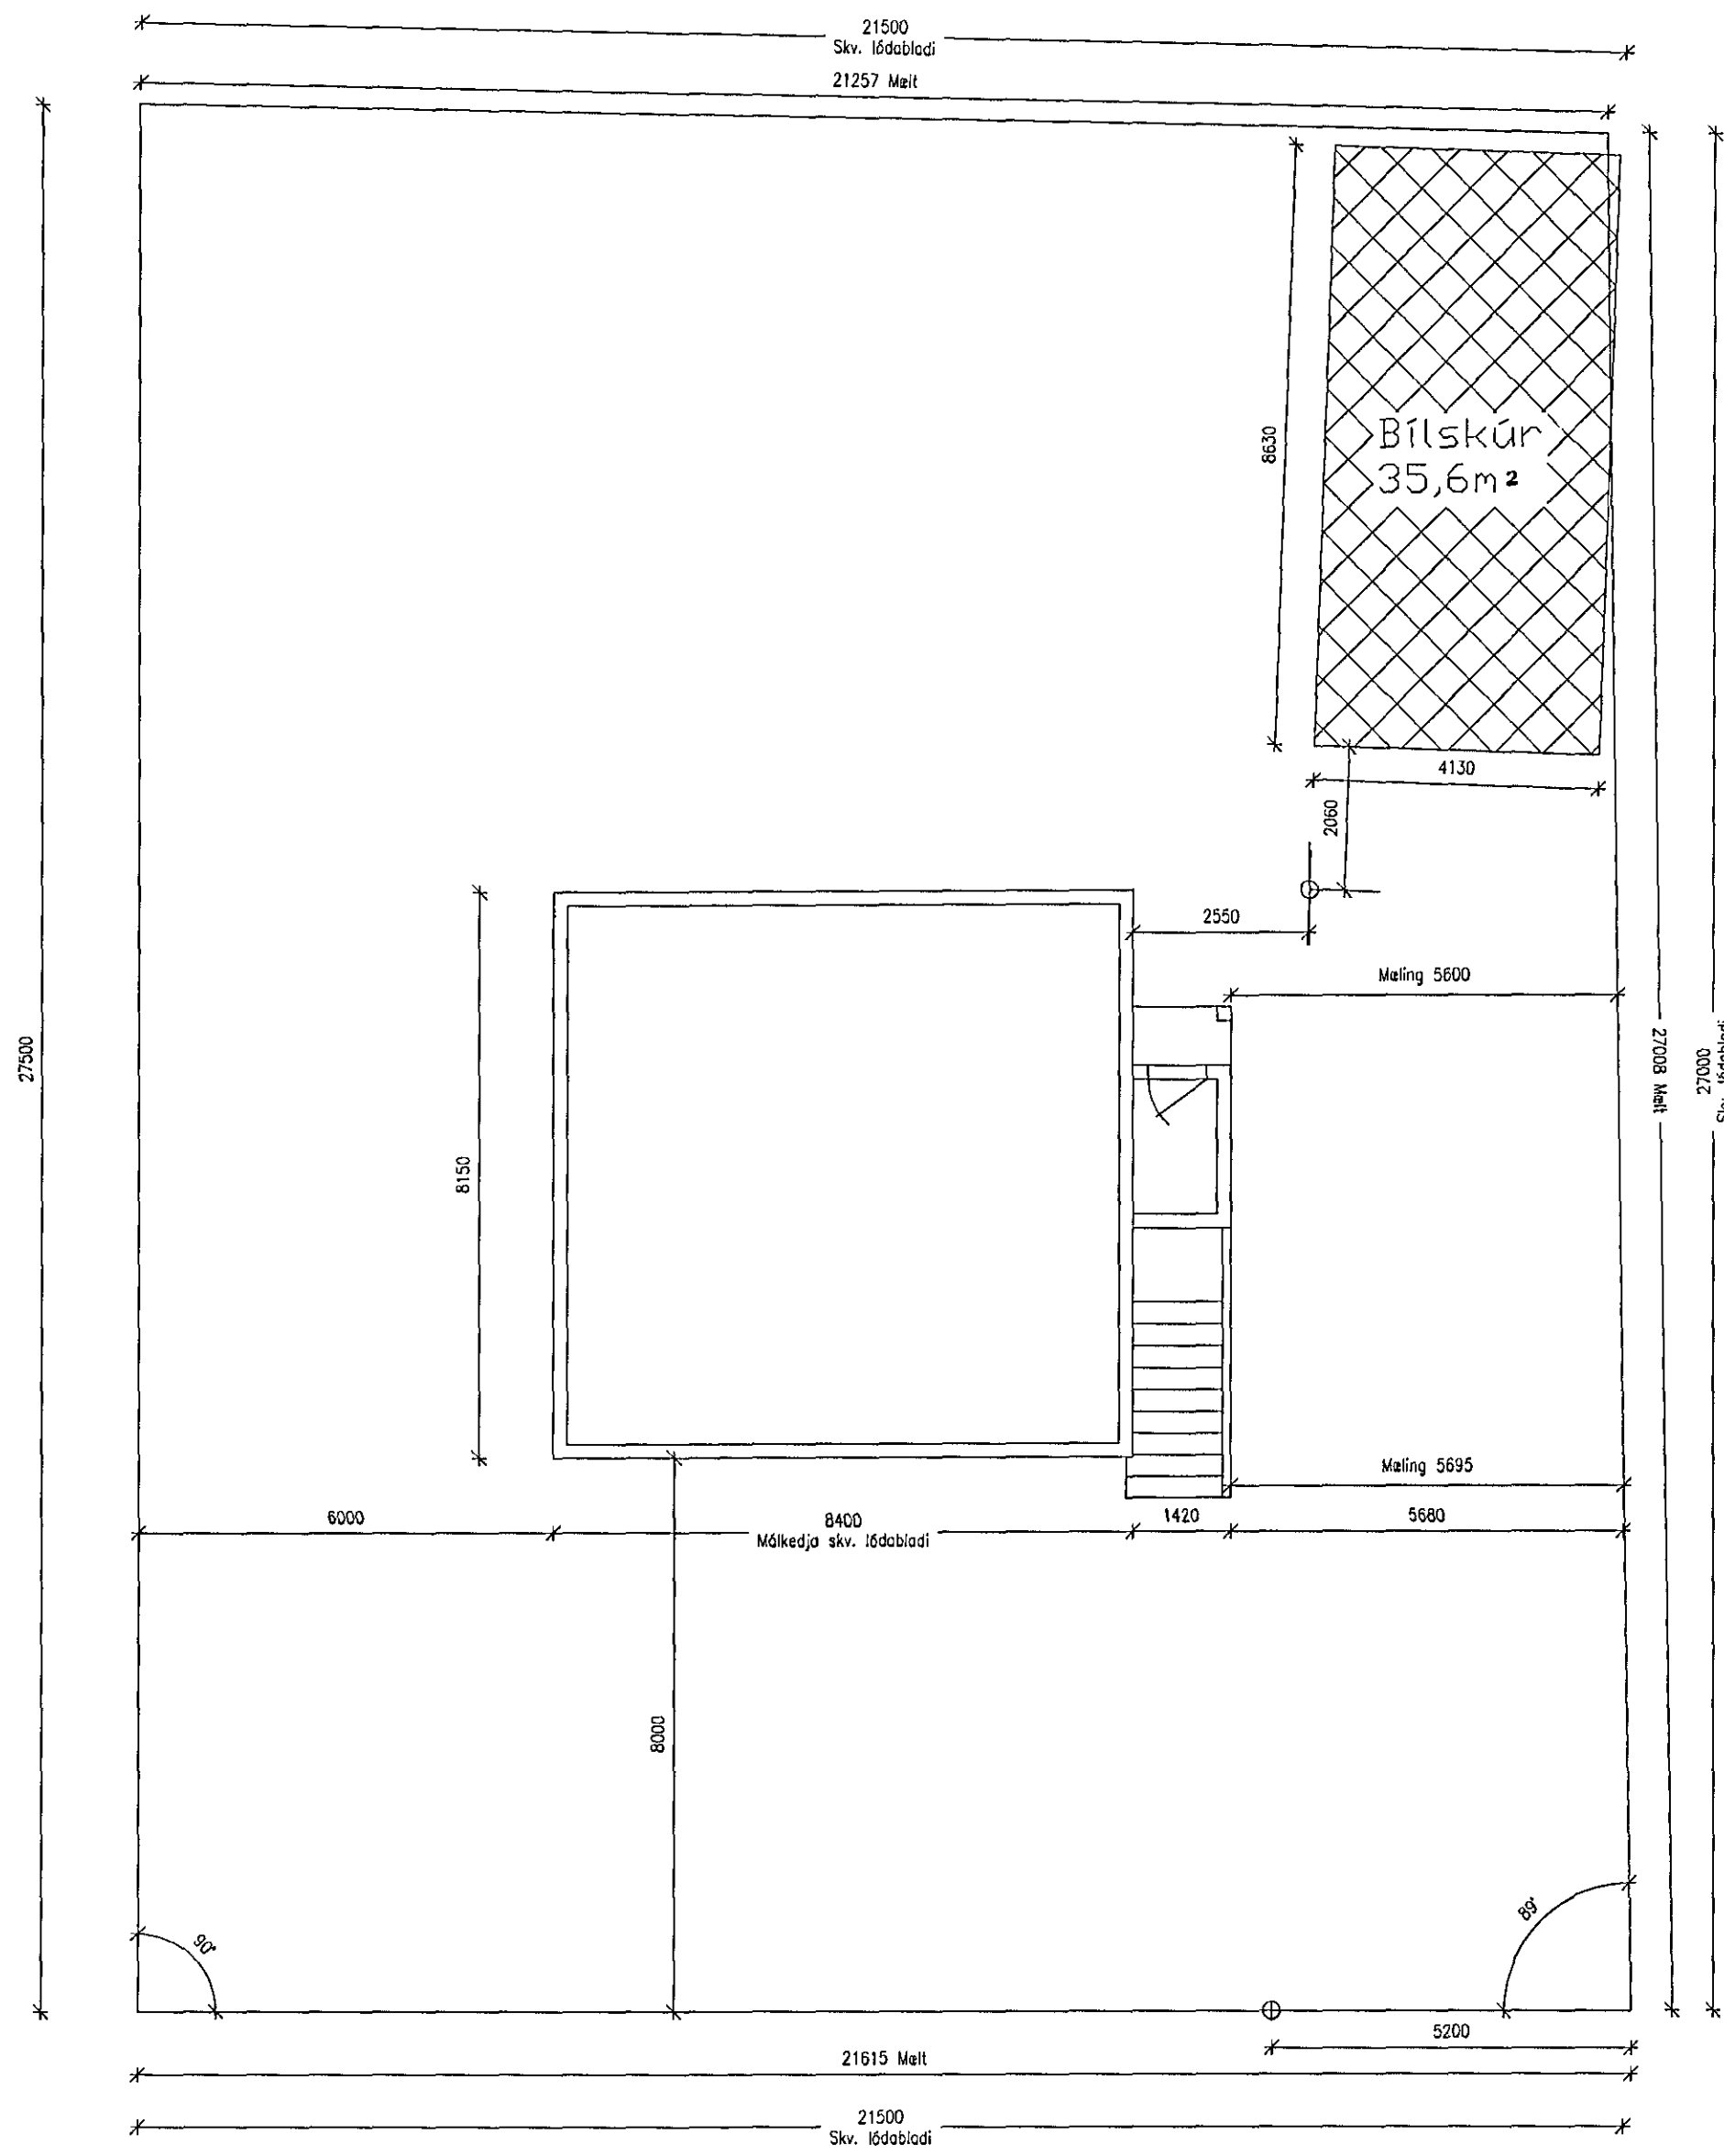

Áformaður nýr bílskúr

30/7 02
 Skrifad í skýrslu
 fulltrúastofna
 [Signature]

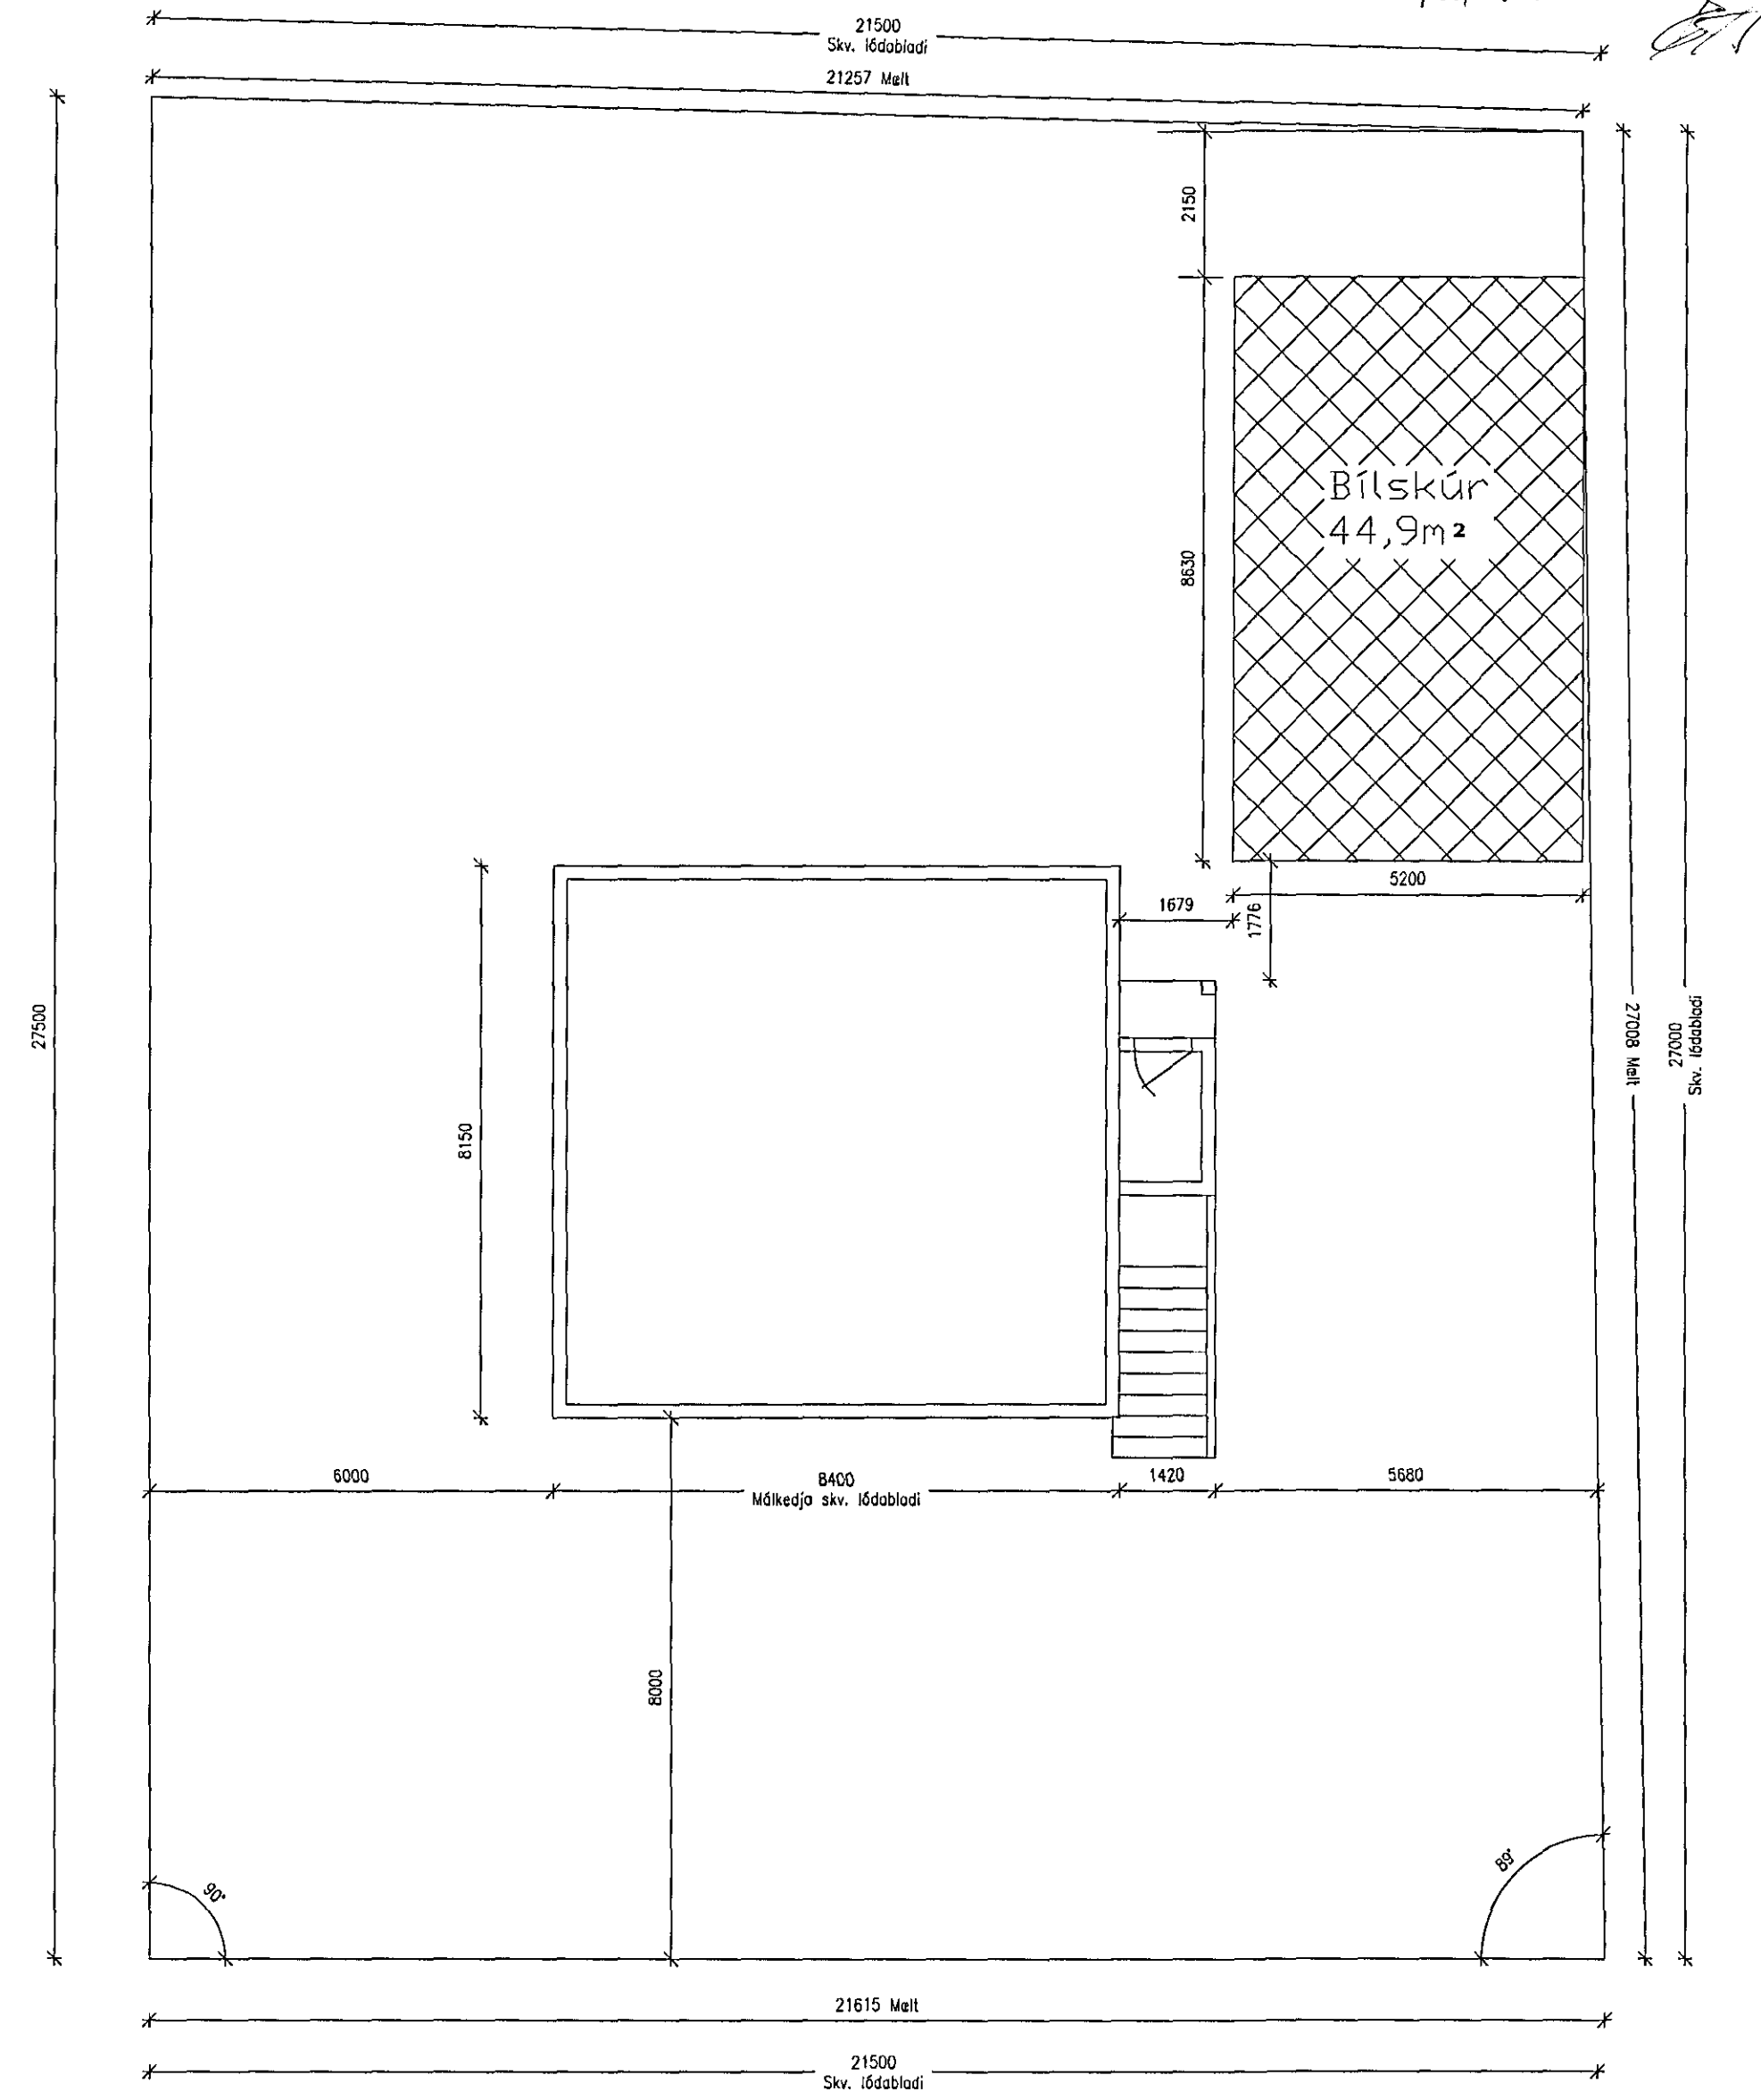

23/7 Valdur's Hammer

VERKFRÆÐISTOFA HALLDÓRS HANNESSONAR S.5654-355 CUNNARSSUNDI 10 HAFNARFIRÐI	
ÖLDUTÚN 4, HAFNARFIRÐI	Mkv. 1 : 100
Lóð með afstöðumyndum	Reiknað: H H
Núverandi og nýr bílskúr	Teiknað: H H
	Kl. hönnuðar: 141139-2159
	Breytt:
Verk: Öldutún 4	Blað nr.: 1
	Dags.: 19. júlí 2002