


CRUNNMYND ~ 1:50

SKÝRINGAR

ALMENNAR SKÝRINGAR SJÁ BL. NR. 1 - 01.
SNÍD SJÁ BL. NR. 1 - 07.

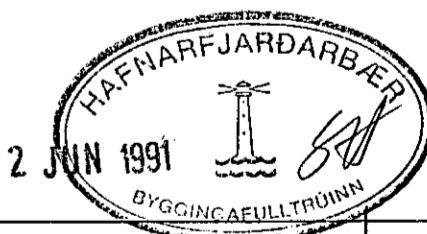

| | | | |
|--|----------|--------------------------|--|
| | | | BYGGINGAFULLTRÚNN |
| 02 | JÚLÍ '91 | SPERRUM OG STÓLUM BREYTT | GH |
| 01 | MAÍ '91 | BÆTT VID PLÖTU | GH |
| BR.NR. | DAGS | EÐLI BREYTINGAR | SIGN. |
| LINDARBERG 26 HAFNARFIRDI GRUNNMYND - ÞAKVIRKIS MÆLIKV. A 1 : 50 | | | DAGS. MAÍ '91 HANNAD TEIKNAD GH VERK NR. 9040 |
| SIGURÐUR ÞORLEIFSSON TEKNIFRÆÐINGUR F.T.T.F.I. STRANDGÖTU 11 HAFNARFIRDI SÍMI 54751/54255 | | | BLAÐ NR. 1-06 |