LINDARBERG 10 OG 12 HAFNARFIRÐI

Samþykki á fundi byggingarnefndar þ. 6/5 1993.
BYGGINGAFULLTRÚINN Í HAFNARFIRÐI
Sigurður Haraldsson

BLAÐ 1/4

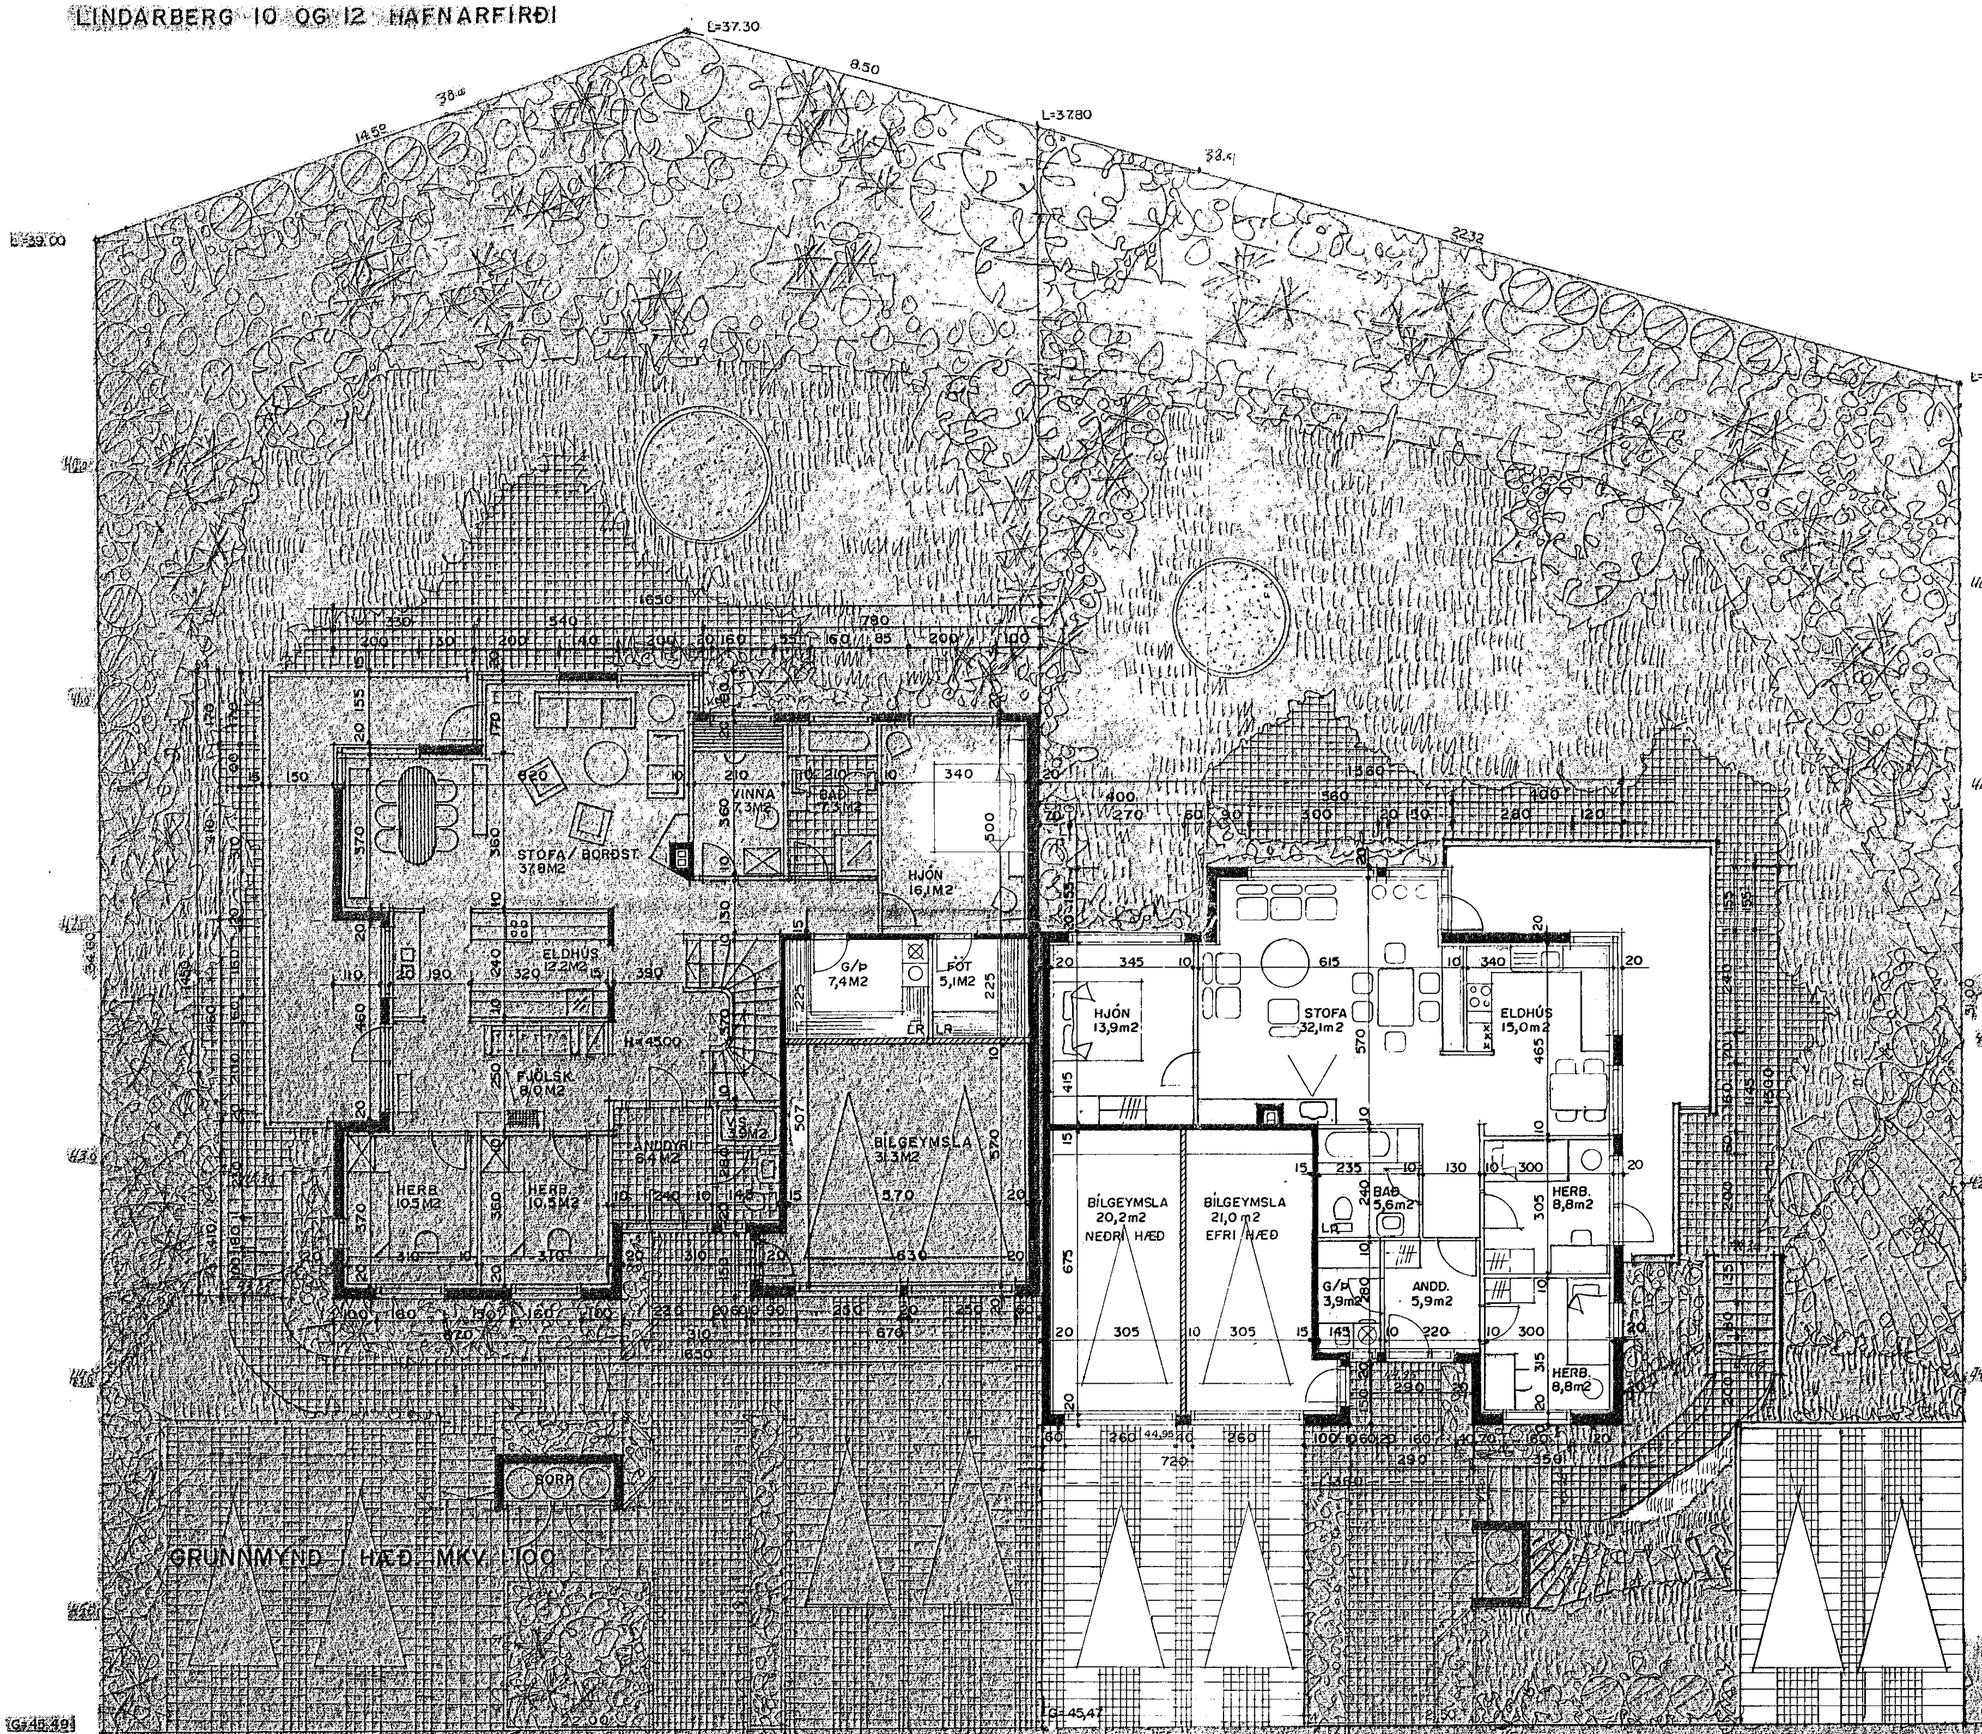

GRUNNMYND Í HÆÐ MKV. 1:100

STÆRÐIR HÚSSINS VIÐ LINDARBERG NR 10		
JARÐHÆÐ	113,5	M2 BR.
I. HÆÐ	159,6	M2 BR
SAMTALS	273,1	M2 BR.
ÞAR AF BÍLG.	46,1	M2 BR.
JARÐHÆÐ	306,5	M3 BR.
I. HÆÐ	610,0	M3 BR.
SAMTALS	916,5	M3 BR.
FLATARMÁL LÓÐAR	731,0	M2
ÍBÚÐ Á I. HÆÐ	137,3	M2 BR.
ÞAR AF BÍLG.	23,8	M2 BR.
	529,9	M3 BR.
ÍBÚÐ Á JARÐHÆÐ	135,8	M2 BR.
ÞAR AF BÍLG.	22,3	M2 BR.
	386,6	M3 BR.

STÆRÐIR HÚSSINS VIÐ LINDARBERG NR. 12		
JARÐHÆÐ	216,91	M2 BR.
I. HÆÐ	216,91	M2 BR.
SAMTALS	433,82	M2 BR.
JARÐHÆÐ	585,65	M3 BR.
I. HÆÐ	850,79	M3 BR.
SAMTALS	1436,44	M3 BR.
ÍBÚÐ Á I. HÆÐ/JARÐHÆÐ:	270,82	M2 BR.
ÞAR AF BÍLG. 48,95 M2 BR.	995,53	M3 BR
ÍBÚÐ Á JARÐHÆÐ:	163,30	M2 BR
	440,90	M3 BR
FLATARMÁL LÓÐAR 822,5 M2		

NR. 12 BREYTT Í TVÆR ÍBÚÐIR OKT. 1990
BREYTT Í MARS 1991 TEIKN. ÁRINN Í HÚS NR. 10
BREYTT Í MAÍ 1991 BREYTTAR STÆRÐIR VEGNA
BREYT. Á JARÐHÆÐ Í NR. 12
BREYTT Í ÁGÚST 92 LEIÐRÉTTAR STÆRÐIR Í NR. 12
NR. 10 BREYTT Í TVÆR ÍBÚÐIR FEB. 1993
NR. 12 JARÐHÆÐ BREYTT APRÍL 1993
NR. 12 EFRIHÆÐ BREYTT APRÍL 1993

TEIKNAÐ Í SEPT. 1990 SIGURÐUR ÞORVARÐARSON BYGGINGAFRÆÐINGUR BFÍ STRANDGÖTU 11 HAFNARFIRÐI SÍMI 651510