



Samþykkt á fundi bygginga-
nefndar þ. 615 1993.
BYGGINGAFULLTRÚINN
I HAFNARFIRÐI
Sigurður Halldór


BLAÐ 2/4

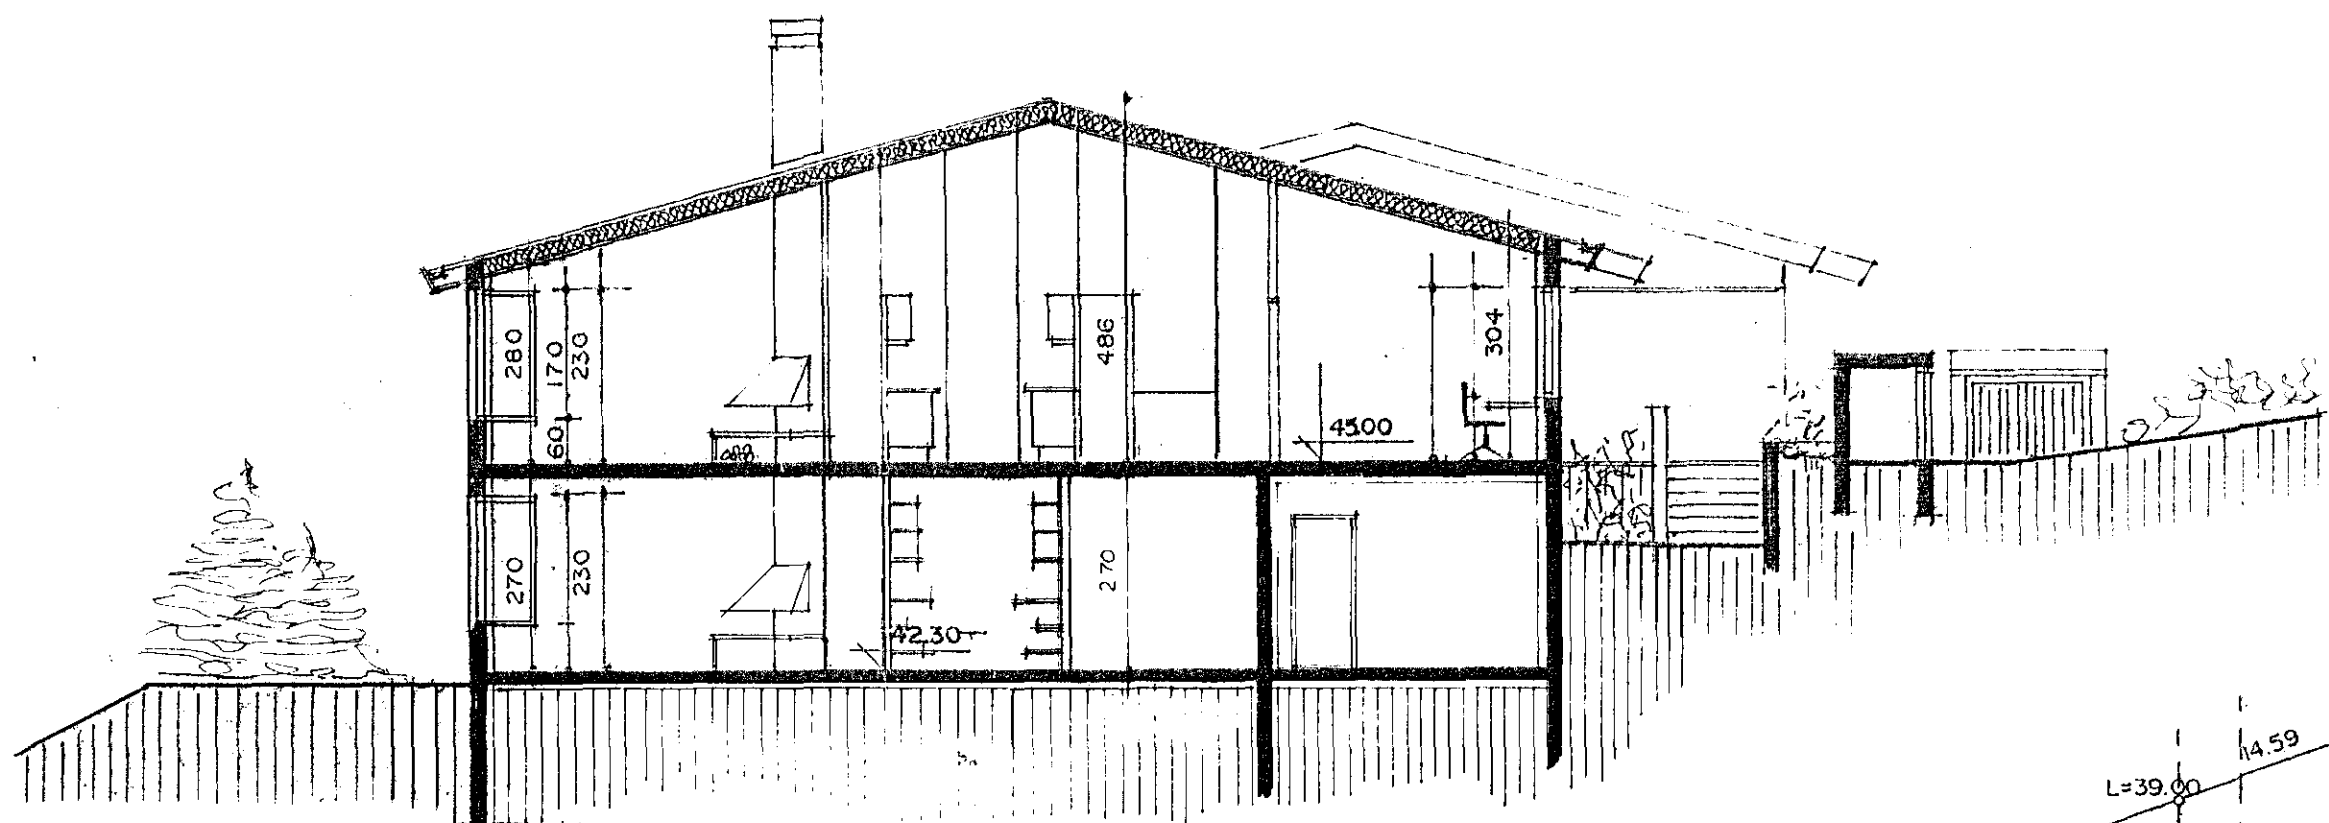

SNÍÐ A-A MKV. 1:100

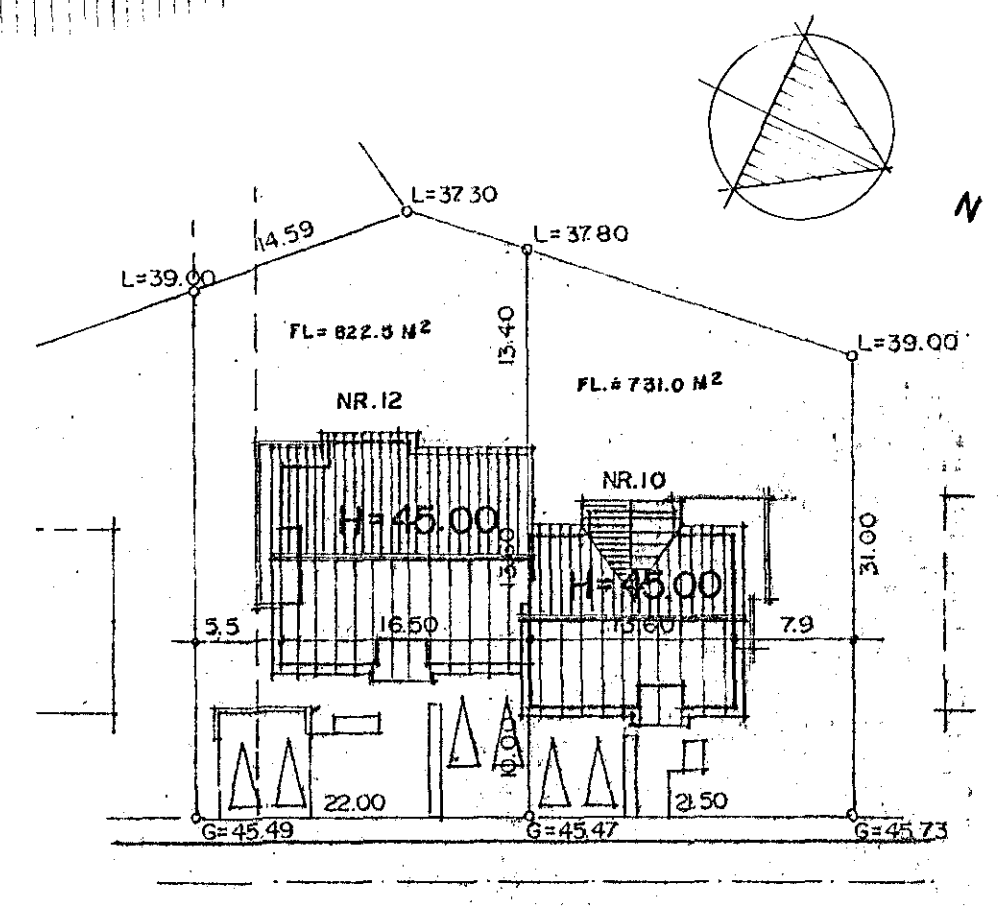

AFSTÖÐUMYND MKV. 1:500

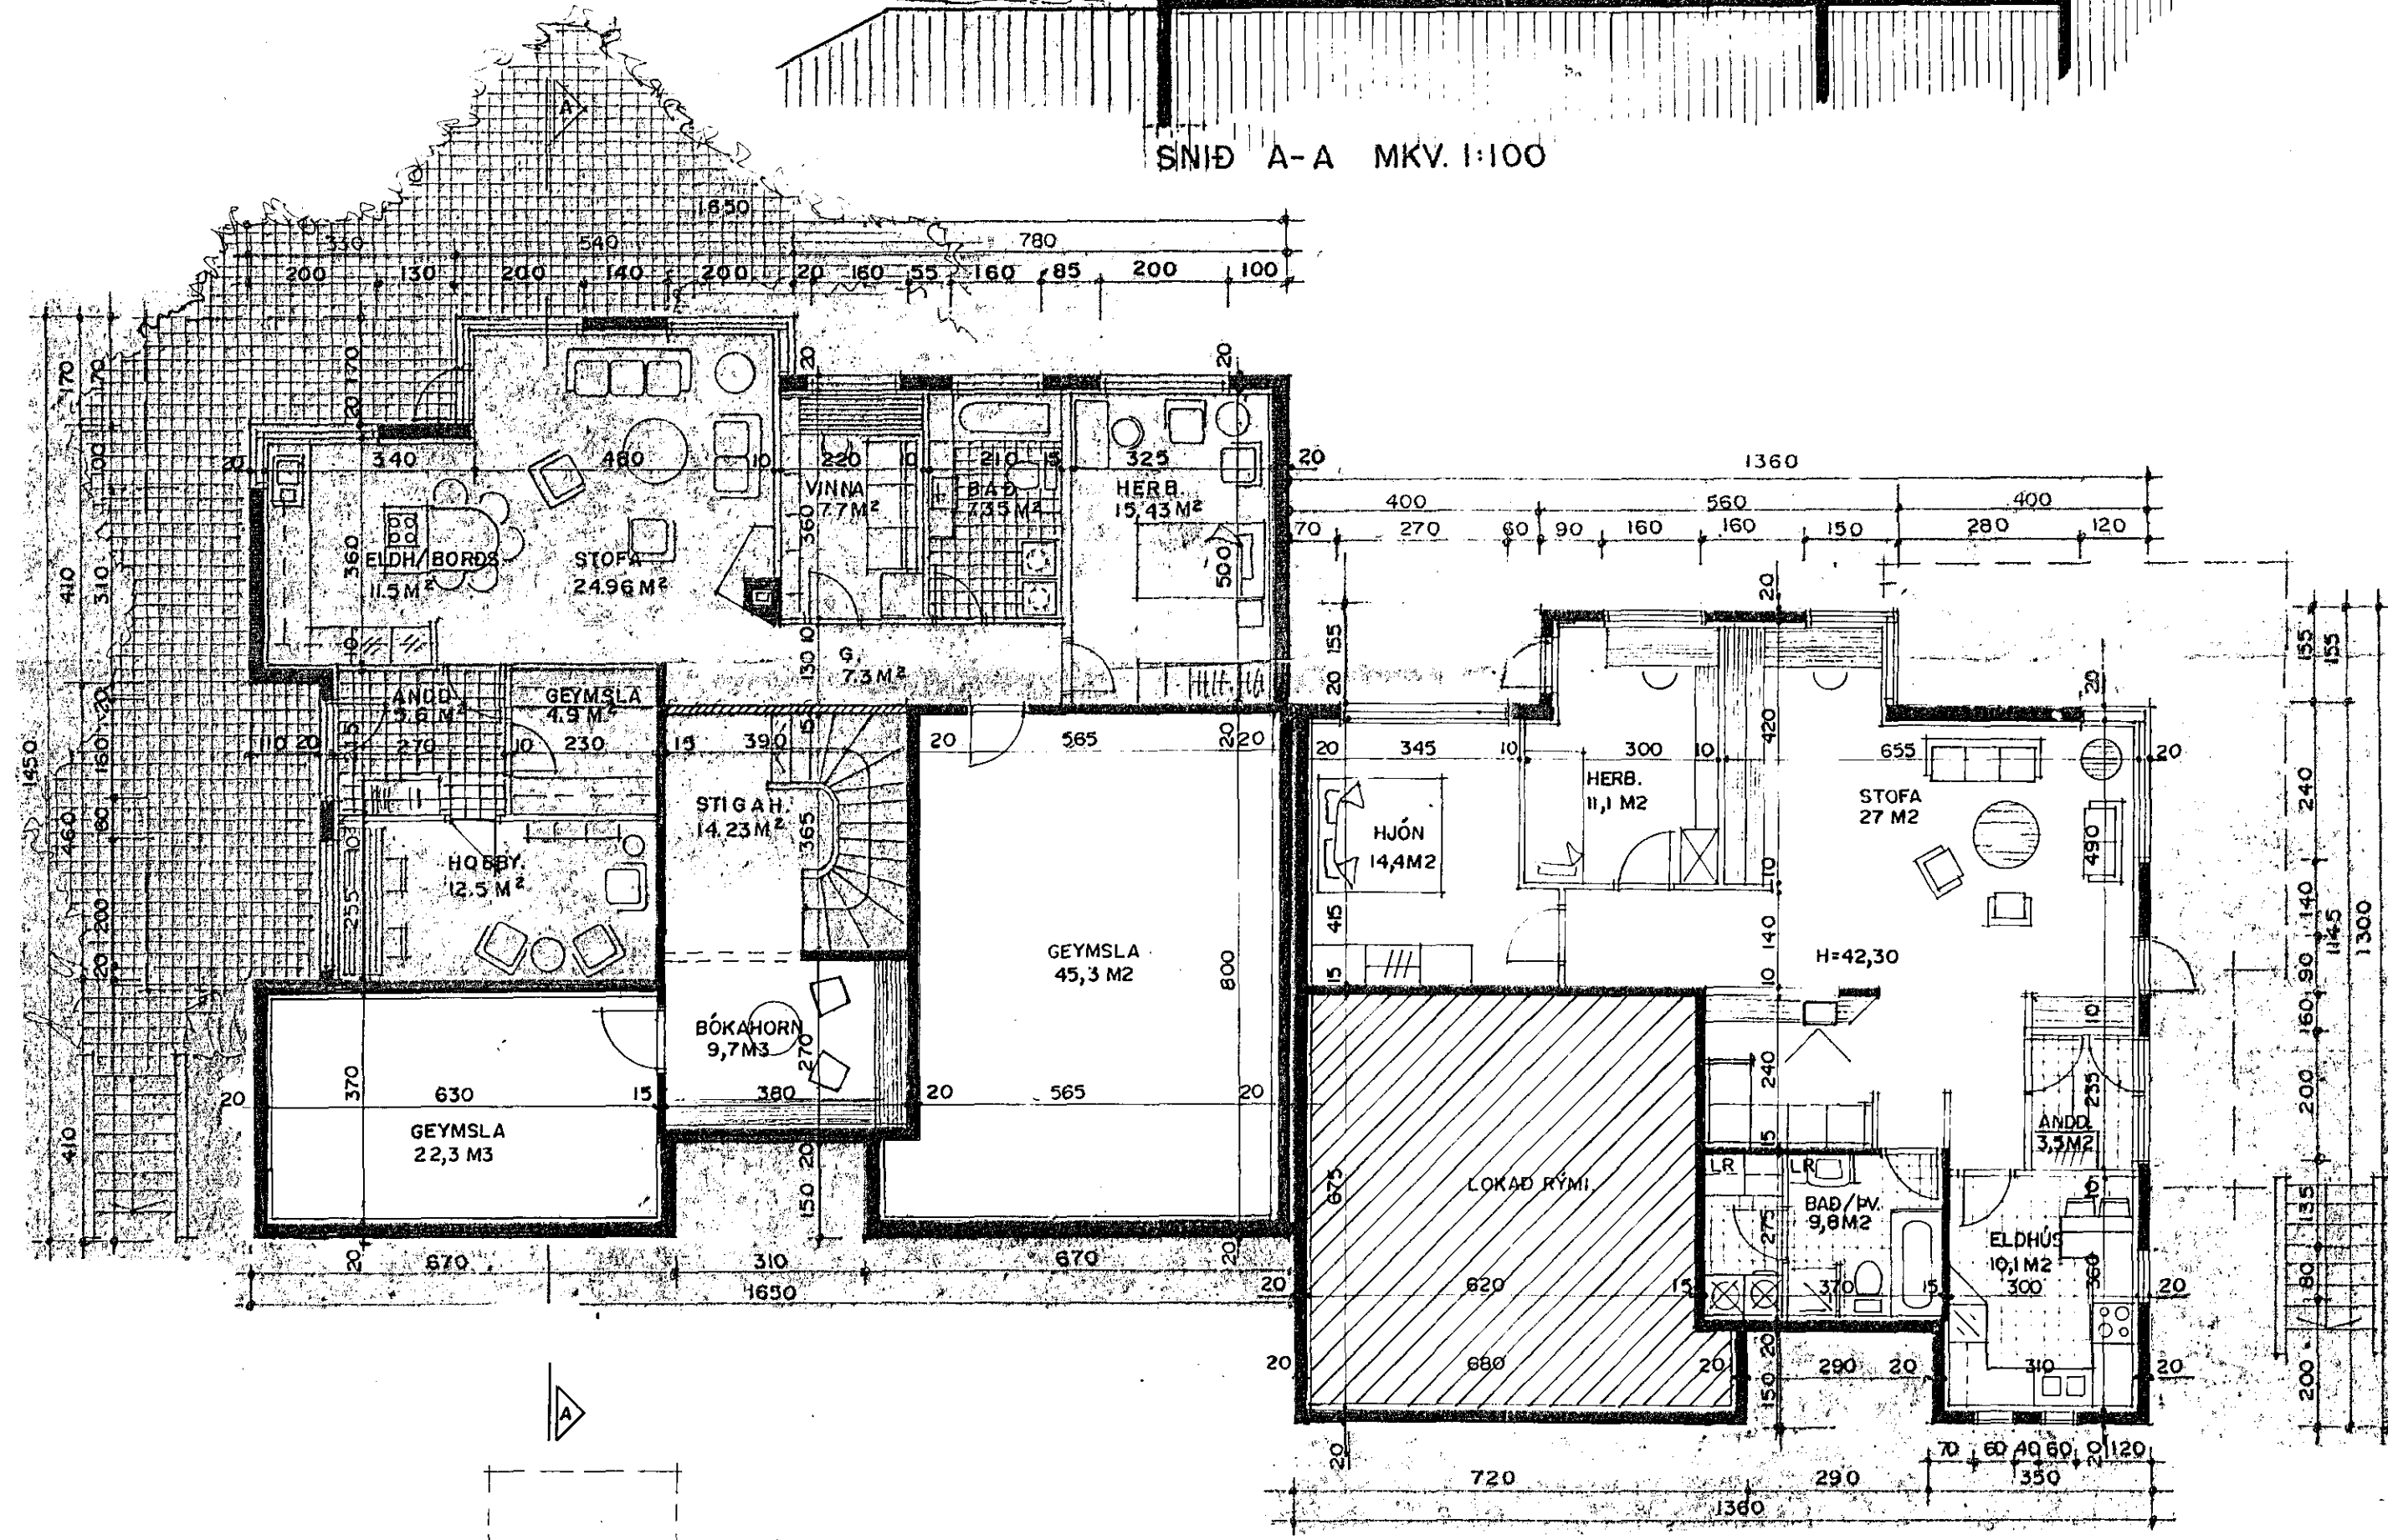

GRUNNMYND JARÐHÆÐ MKV. 1:100

SKÝRINGAR/BYGGINGARLÝSING:

UNDIRSTÖÐUR: STADSTEYPTAR
 BOTNPLATA: STADSTEYPT Á HRAUNFYLINGU
 ÚTVEGGIR: STADSTEYPTIR 20 SM. 7 SM
 EINANGRUN / 2SM MÓRHÚÐ
 STADSTEYPT
 HEILKETT MED 1"X6" BORDVID, ÞAK-
 PAPPÍ OG ÞAKSTÁL, ÞAKEINANGRUN 20SM
 STEINULL.
 LOFTAKLÆDNING 16MM. SPÓNAPLOTUR, MÁLADAR.
 LR. TÁKNAR LOFTREISINGU.
 B-30 ELDVARNARHURÐ
 KÖLNUNARTÖLUR EINSTAKRA BYGGINGAHLUTA SEU Í SAMRÆMI VID
 Í.S.T. 66.

NR. 12 BREYTT Í TVÆR Í BÚÐIR OKT. 1990
 UPPEYLLTUM RÝMUM Í NR. 12 OG SKIPULAGI
 Í NR. 10 BREYTT Í MAÍ 1991 HOBBYH. FÆRT
 MILLI BÚÐA Í NR. 12 Í MAÍ 1991 STÆRÐIR LEIBRETTAR
 Í AGÚST 1992.
 NR. 10 BREYTT Í TVÆR Í BÚÐIR, FEB. 1993
 NR. 10 NEDRHEÐ BREYTT MAR. 1993. APRIL 1993
 NR. 12 JARÐHÆÐ BREYTT APRIL 1993
 NR. 12 EFR/HÆÐ BREYTT APRIL 1993