



GRUNNMYND ÞAKS 1:50

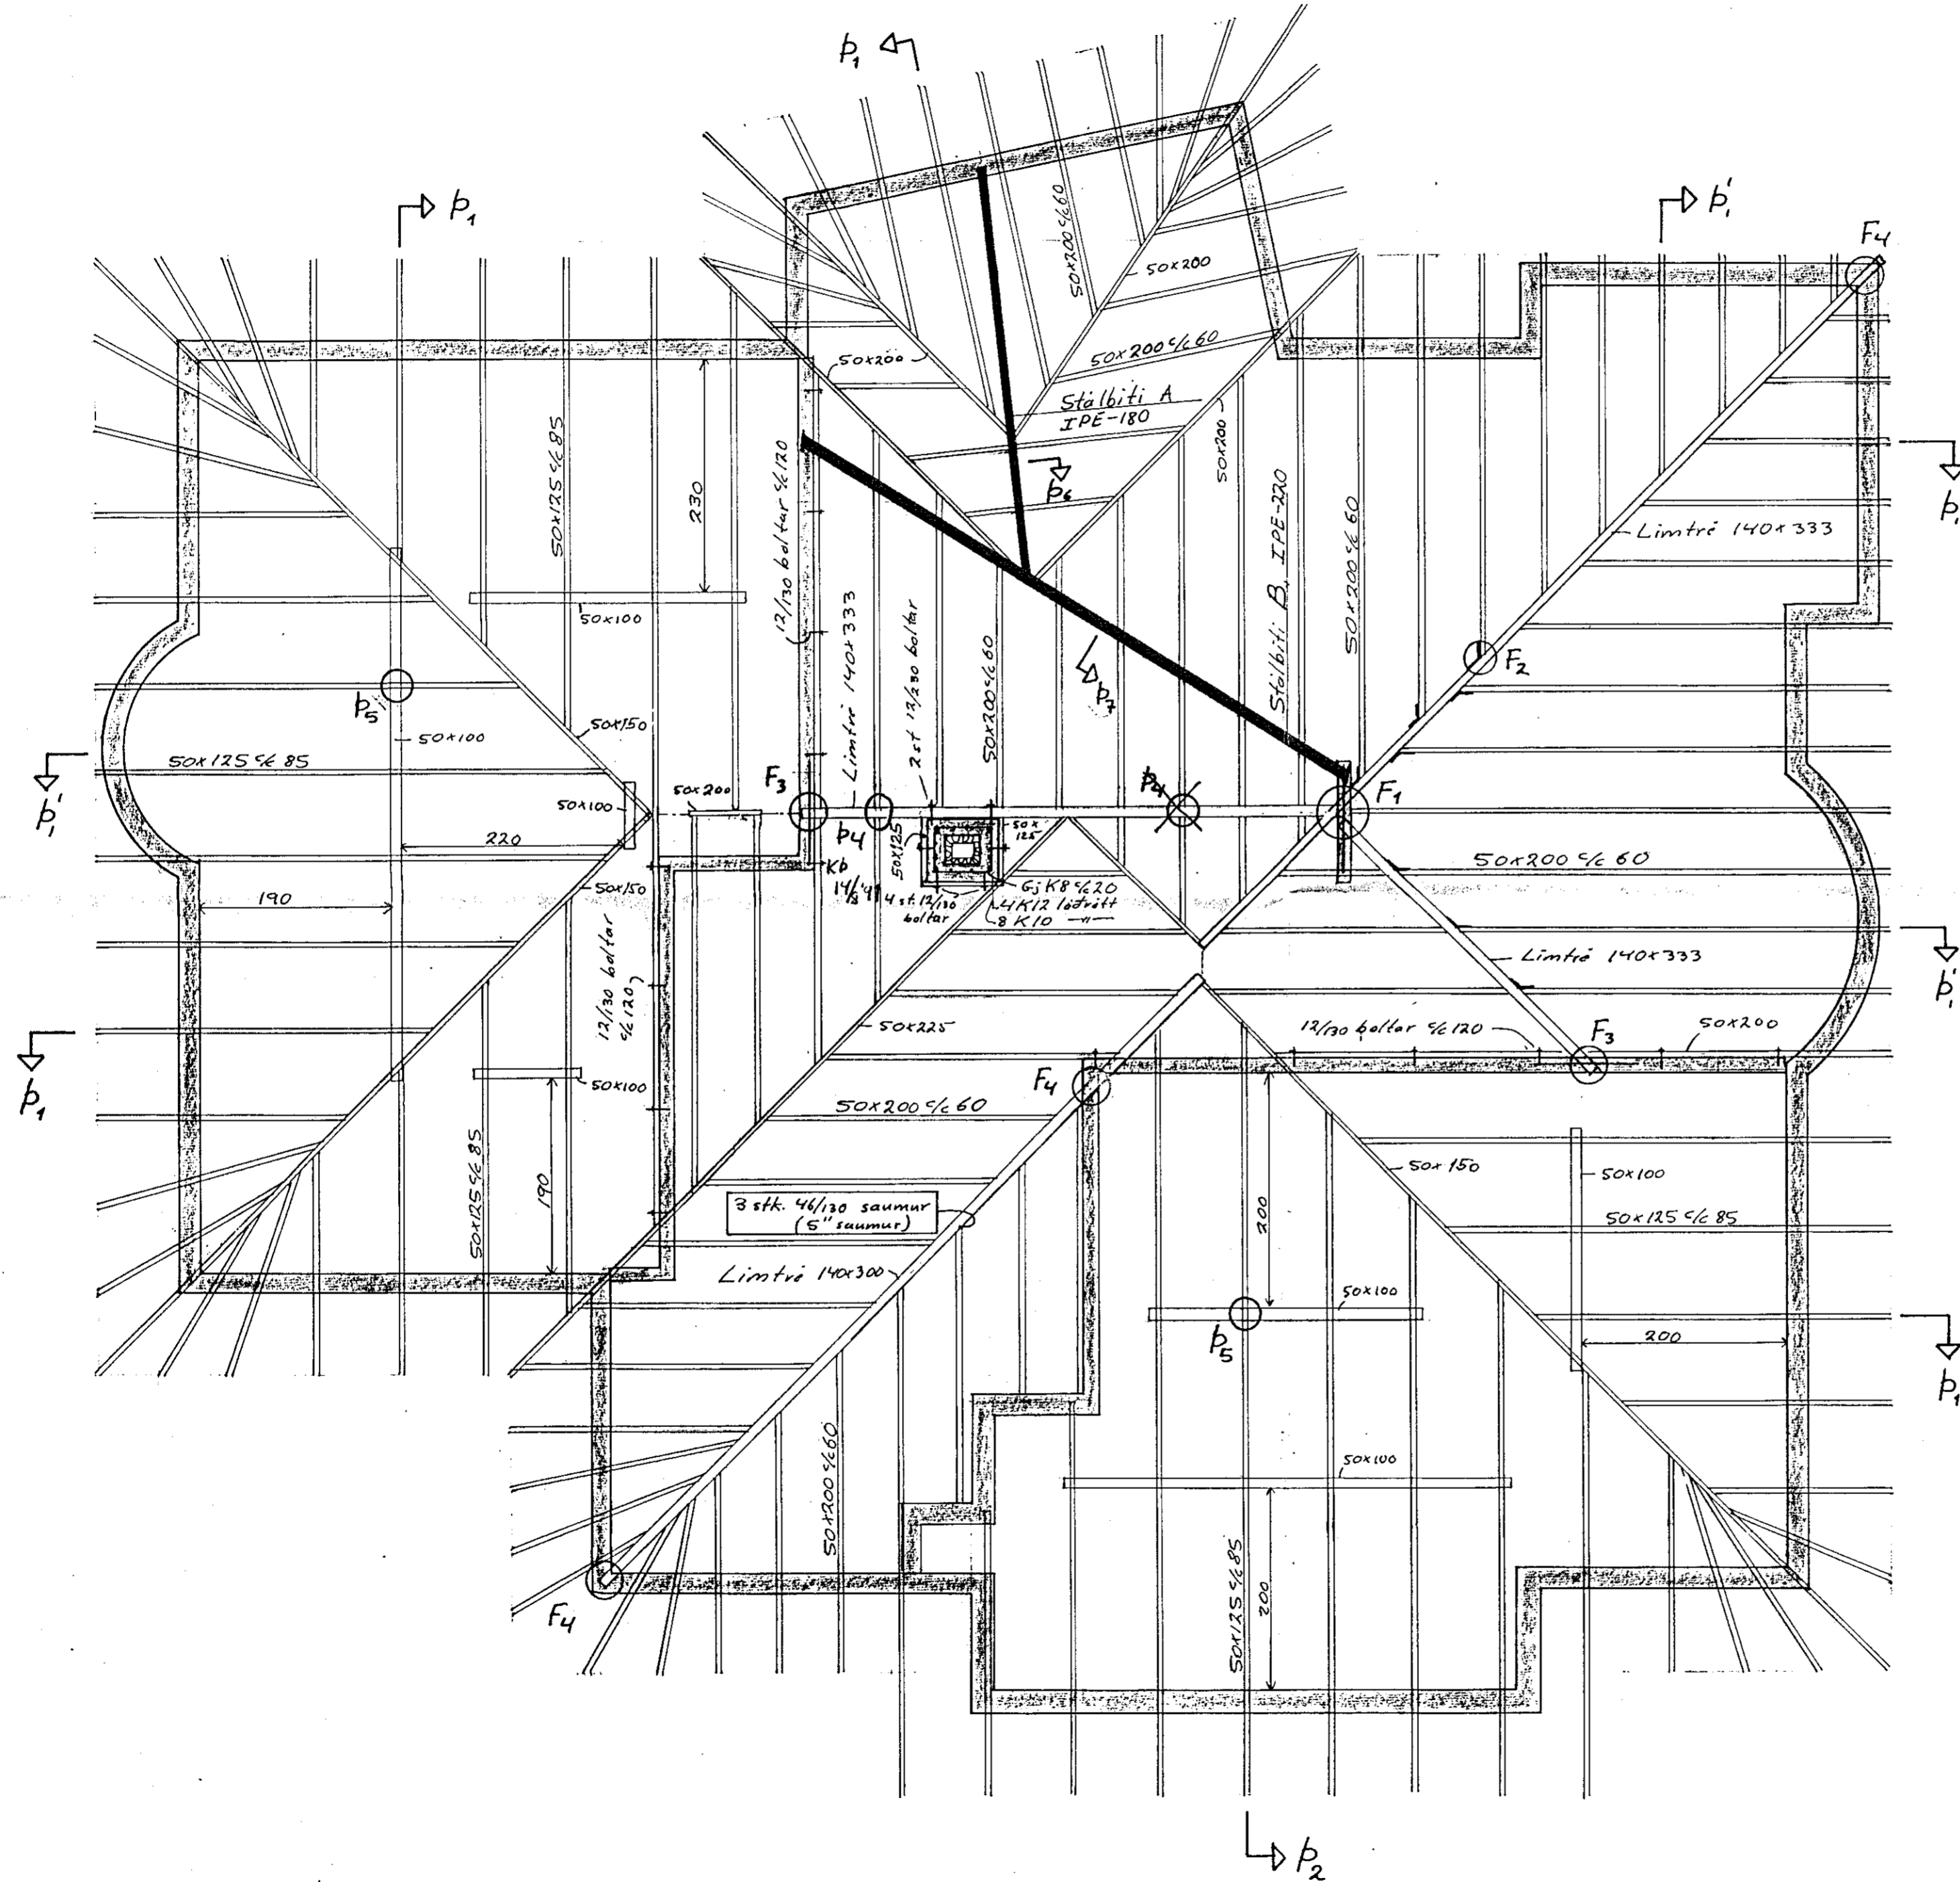

- F₂: Gataplata 80x200x20, (2x4) ks 40/40. Nota skal þessa gerð af festingu ef lengd sperru er meiri en 3m.
- F₃: Tvö K12 1:100cm barist í gegnum limtri 3cm. Þriðnda 4x4.
- F₄: 2 stk. gj K8:

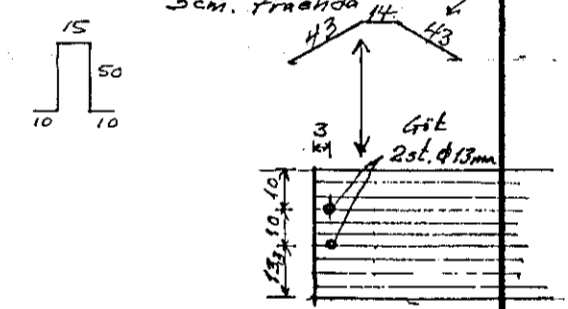

14 AUG 1991

Sjá snið og skýringar á blötum 609 F.

Breytingar			LINDARBERG 2 HAFNARFIRÐI	
Nr.	Dags.	Nafn		
1	30/7/91	BS	Verkfæðistofa Þráinn Karlsson og Benedikt Skarphéðinsson sf. LAUGAVEGI 17B. Símar: 31770, 687775	HKÞ HKÞ IS
2	13/8/91	BS		M1:50
			BURÐARVIRKI ÞAKS	Nr. 5
				Dags. Feb '91