


D
4 1
SNIÐ
M 1:20

BREYTING: BENDING PLÖTU YFIR KJALLARA FÆRD INN Á TEIKN. Í JÚLI 1990

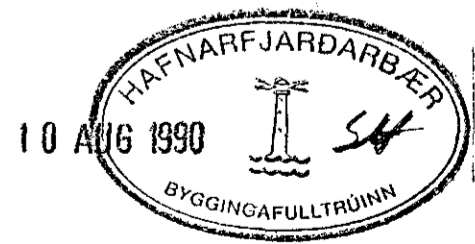

LINDARBERG 8, HAFNARFIRÐI.
JÄRNBEIT STEINSTEYPA
SNIÐ D

DAGS MAI 1990 MK. 1:20 BLAD 4
Kristinn Baldursson Ástúni 12 Kóp. F.T.F.I. KNT. 100454-4599