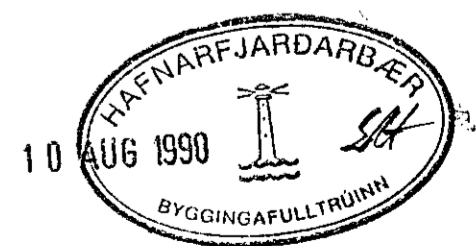

 SNID  
 M 1:20

BREYTING: BENDING PLÖTU YFIR KJALLARA FÆRD INN Á TEIKN Í JÚLÍ 1990



LINDARBERG 8, HAFNARFIRDI  
 JÄRNBENT STEINSTEYPA  
 SNID C