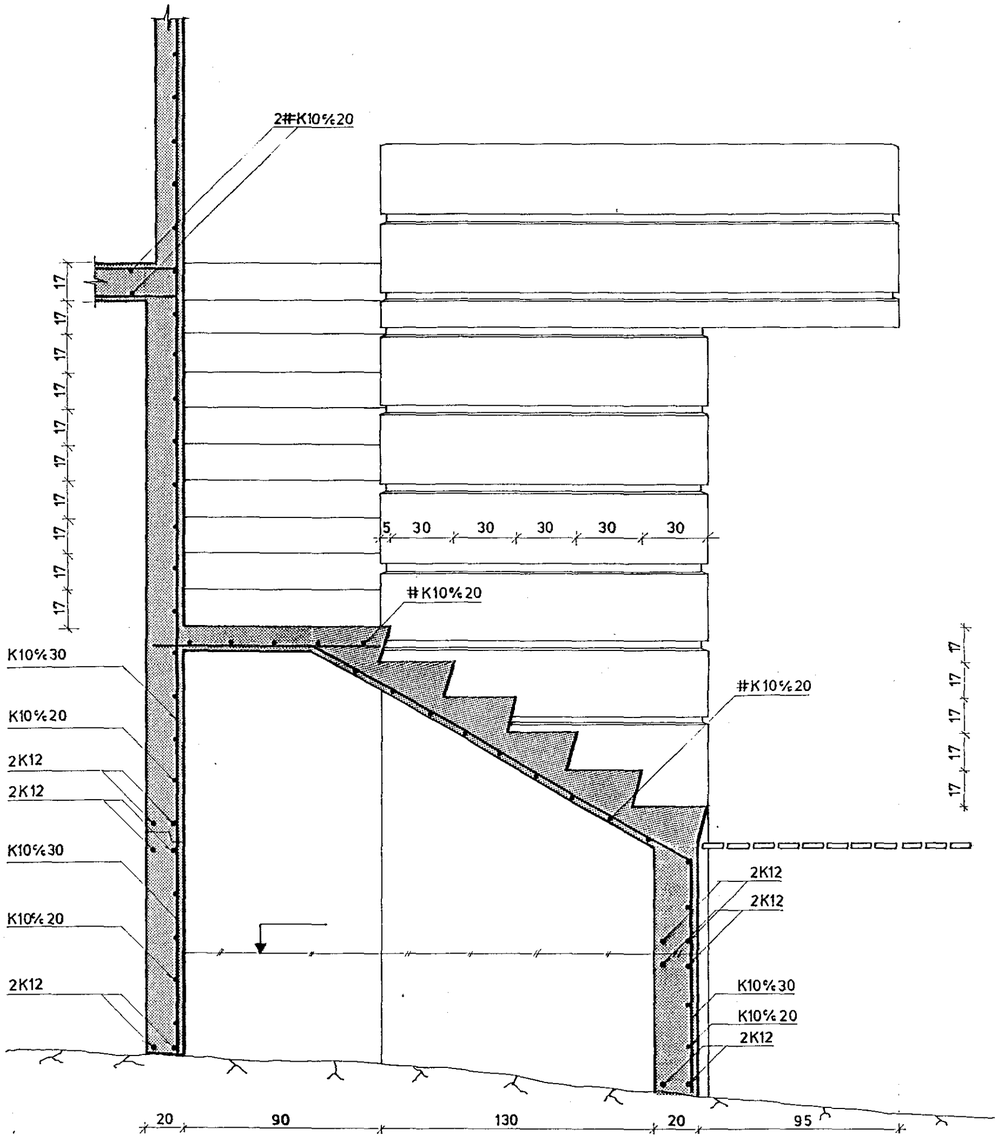

A SNIÐ
2 1 M 1:20

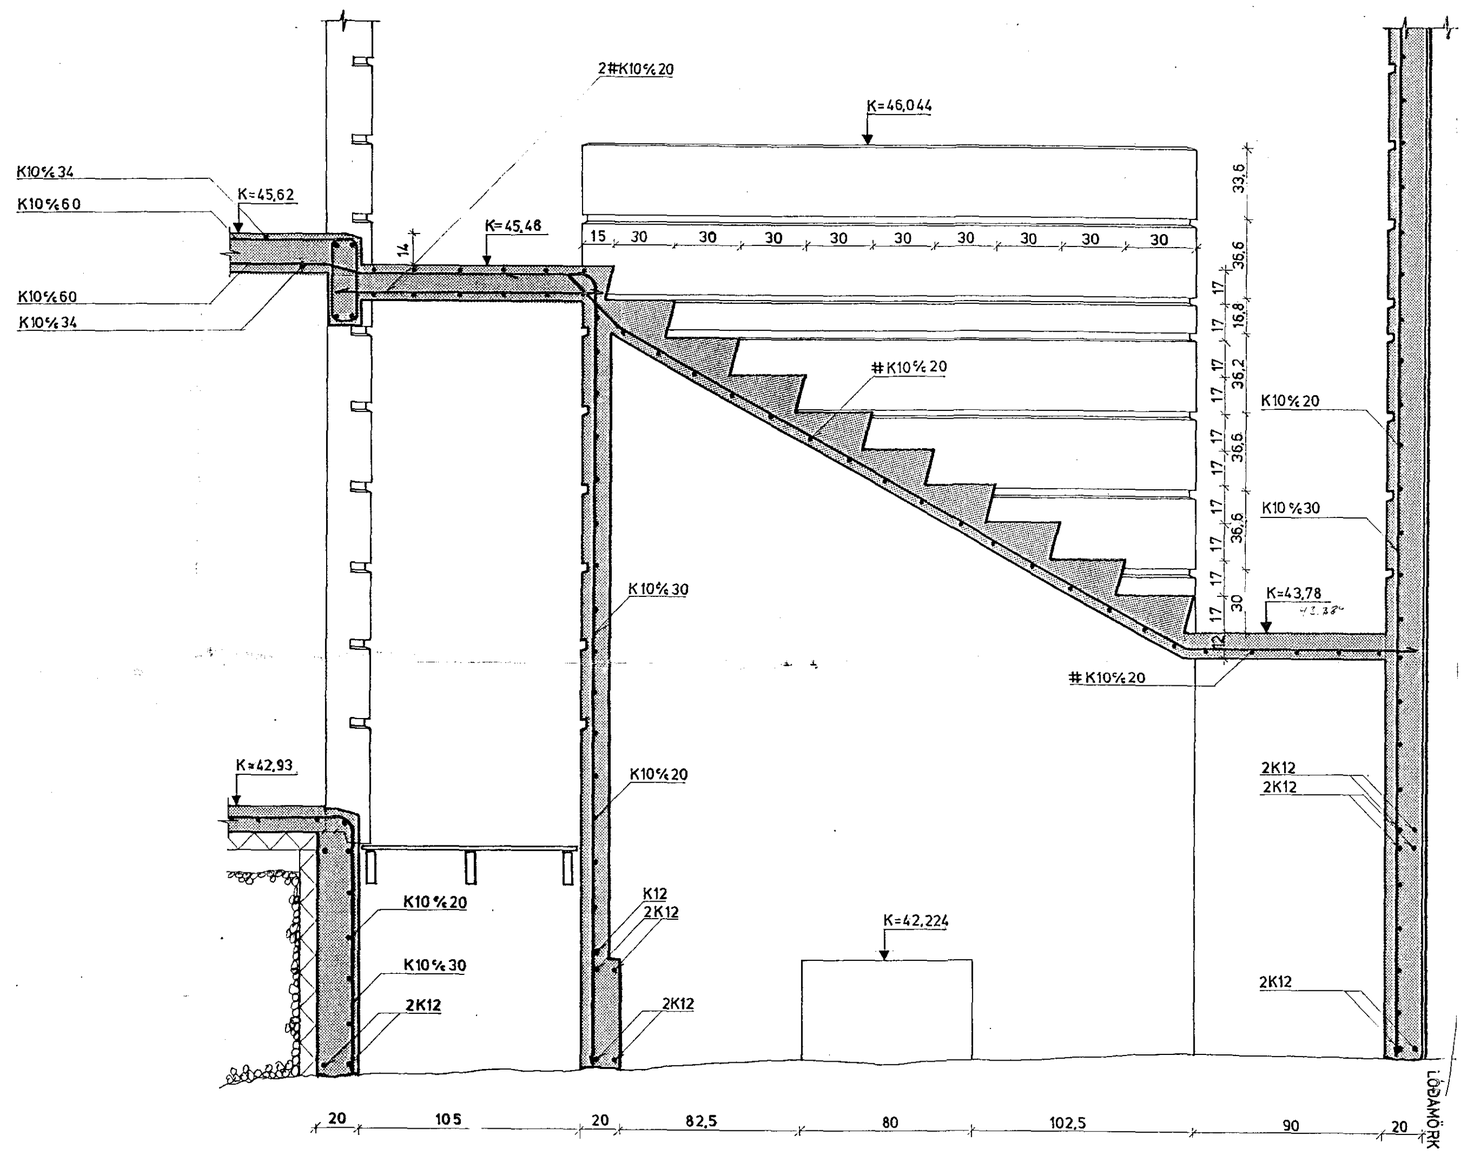

B SNIÐ
2 1 M 1:20

LÖGAMÓRK

HAFNARFJARÐARBÆR
10 AUG 1990
BYGGINGAFULLTRÚINN

BREYTING: BENDING PLÖTU YFIR KJALLARA FÆRÐ INN Á TEIKN. JÚLI 1990

LINDARBERG 8, HAFNARFIRÐI

JÁRNBENT STEINSTEYPA:
SNIÐ A OG B

DAGS: MAÍ 1990 MK. 1:20 BLAÐ 2

Kristinn Baldursson Ástúni 12 Kóp. F.T.F.I. KNT. 100454-4599