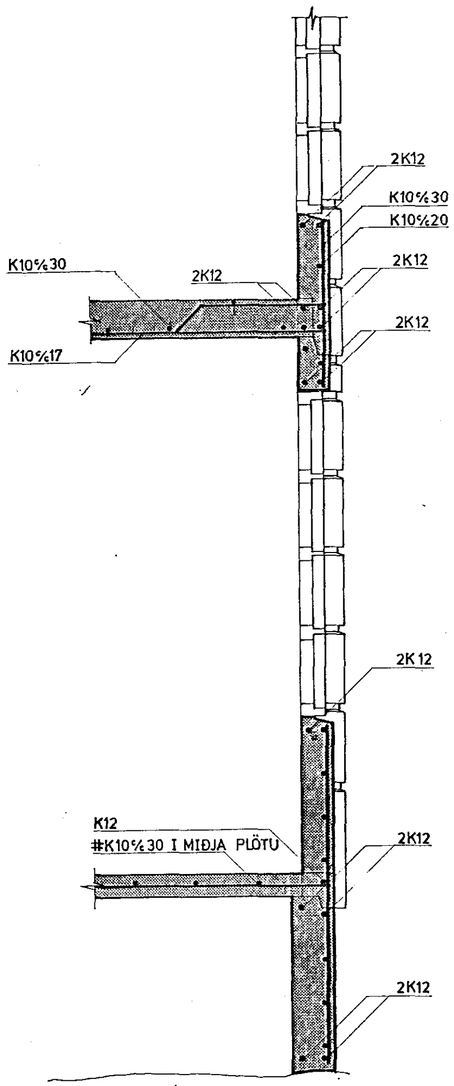

J
7 | 1
SNIÐ
M 1:20

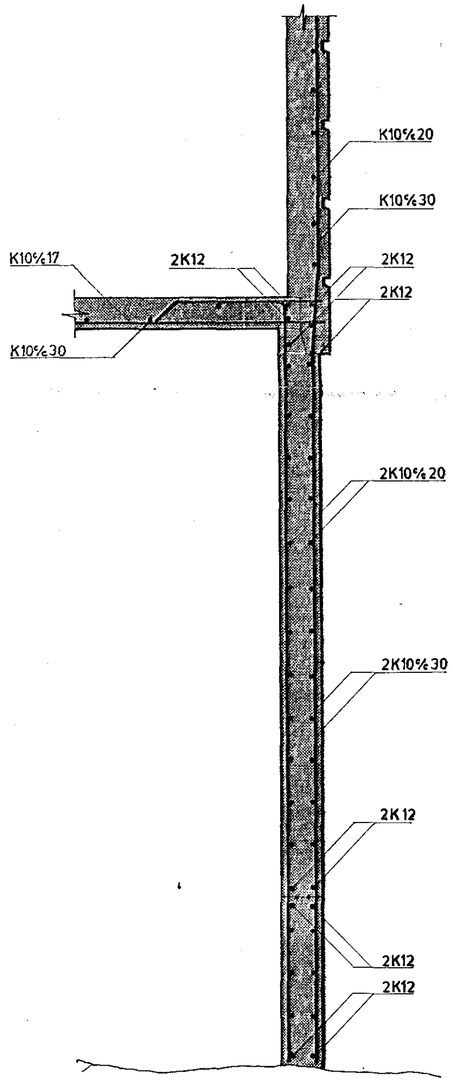

K
7 | 1
SNIÐ
M 1:20

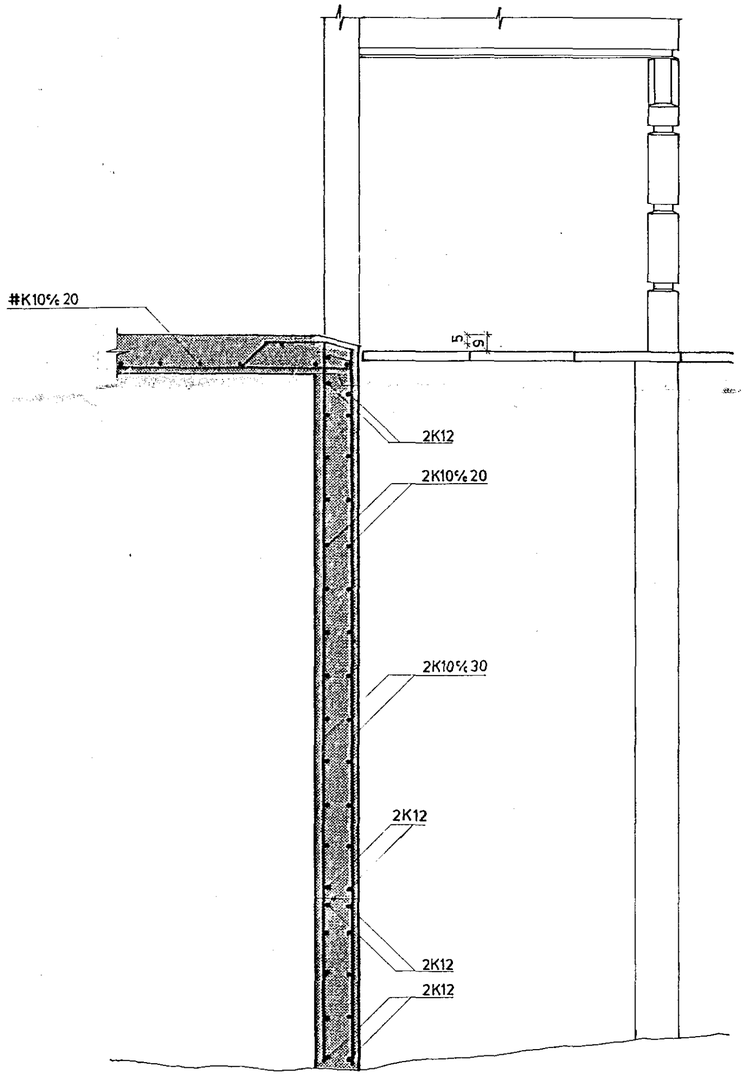

L
7 | 1
SNIÐ
M 1:20

BREYTING: BENDING PLÖTU YFIR KJALLARA
FÆRÐ INN Á TEIKN. Í JÚLÍ 1990

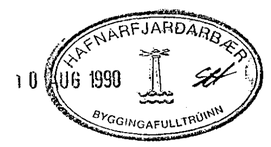

LINDARBERG 8, HAFNARFIRÐI

JÁRNBENT STEINSTEYPA.
SNIÐ J, K OG L

DAGS: MAÍ 1990 MK. 1:20 BLAÐ 7

Kristinn Baldursson Ástúni 12 Kóp. F.Í.F.I. KNT. 100454-4599