



GRUNNMYND 1:50

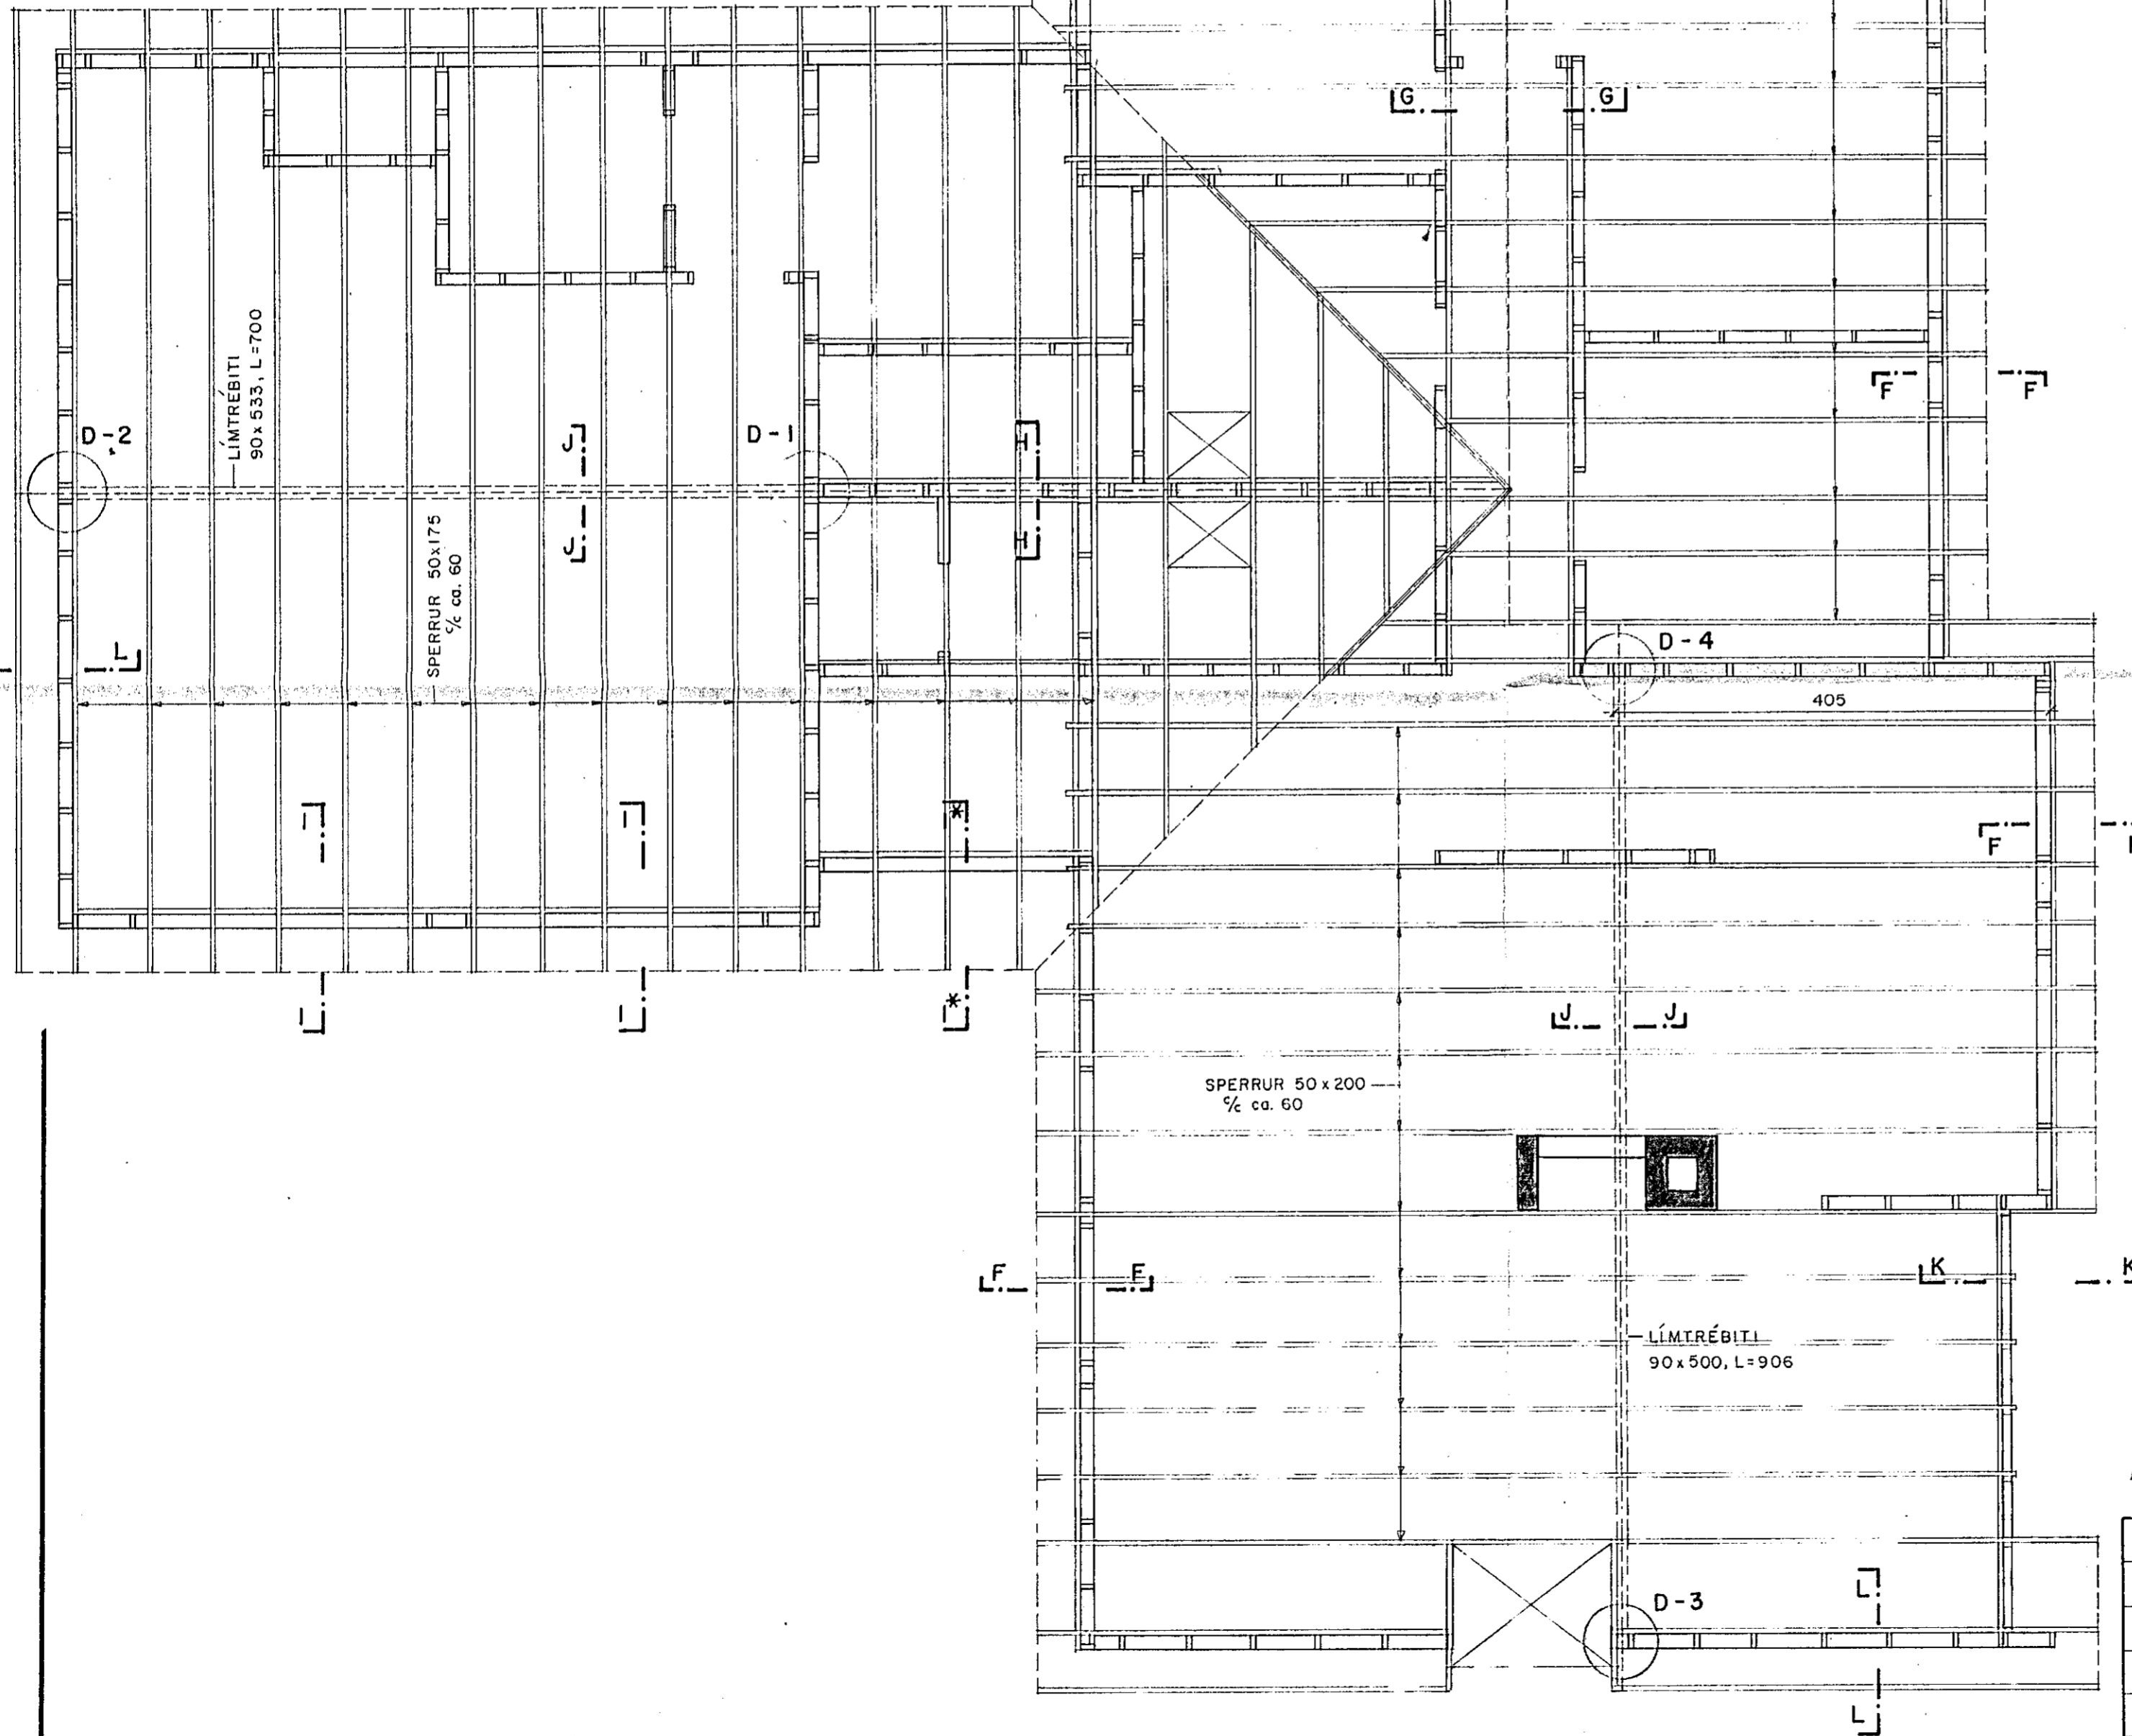

SNID L-L, 1:10

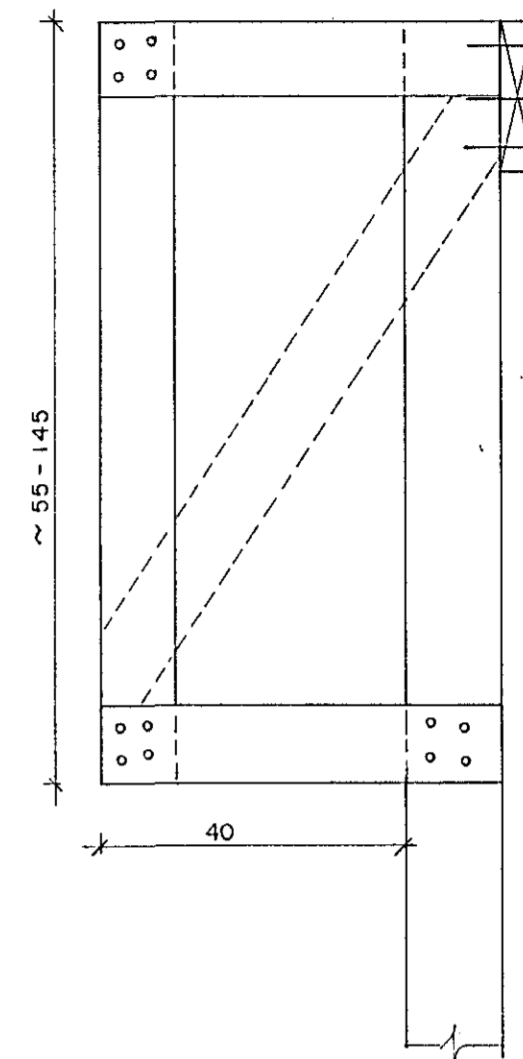


SPERRA 50x175  
EÐA 50x200

3 STK 4" NAGLAR NEMA  
5 STK Í ENDUM

ÞAKKLÆDNING

Þak skal heiklætt með 25 mm borðum eða 19 mm mótaplötum með loftunarbílum. Negla skal klæðninguna í hverja sperru með 3<sup>h</sup> galv. nøglum, 3 stk. í hvert 150 mm borð, en c/c 10 í mótaplötur.

Stálklæðningu skal síðan festa með skrúfum í aðra hverja lágbáru, sem mynda reglulegar raðir þannig að hver röð fái hald í tveimur borðum, þ.e. fest á víxl í tvö samliggjandi borð. Milli tveggja ystu raða sé 60 cm, en síðan 90 cm. Í ystu plötur við gafla séu 60 cm milli raða.

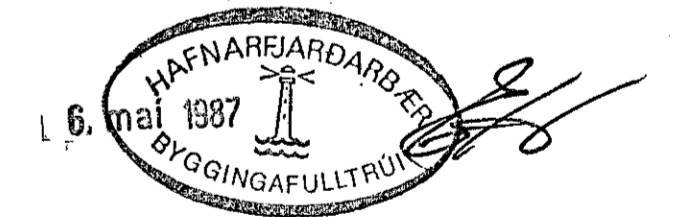

SNID F-F TIL K-K SJÁ TEIKN. NR. - 108  
DEILI D-1 OG D-2 SJÁ TEIKN. NR. - 103  
DEILI D-3 OG D-4 SJÁ TEIKN. NR. - 102

**hönnun hf**

Ráðgjafarverkefningar FRV · Síðumúla 1 · 108 Reykjavík  
Sími (91)84311 · Útibú: Reyðarfjörður · Hvolsvöllur

|          |                         |                  |
|----------|-------------------------|------------------|
| M.       | LJÓ SABERG 40, HAFN.F.  | E                |
| H. A.B.  |                         | D                |
| T. KaBo  | BURÐARVIRKI:            | C                |
| Y.       | TIMBURGRIND, GRUNNMYND. | B                |
| G. 80-23 |                         | A DES. '86 / IAG |

A. SPERRUM VÍÐ ÞAKGLUGGA BREYTT

DAGS. SAMP. 100. 46 *Langvar A. Antonsen*

MKV. 1:50

86364 - 105