


Húsveita nr. 3150 Teikning nr. 2413
Samþykkt þ. 12.12.1985
f.h. RAFVEITU HAENARFJARÐAR
Pjetur Sveinsson
Eittílitmaður rafllagna

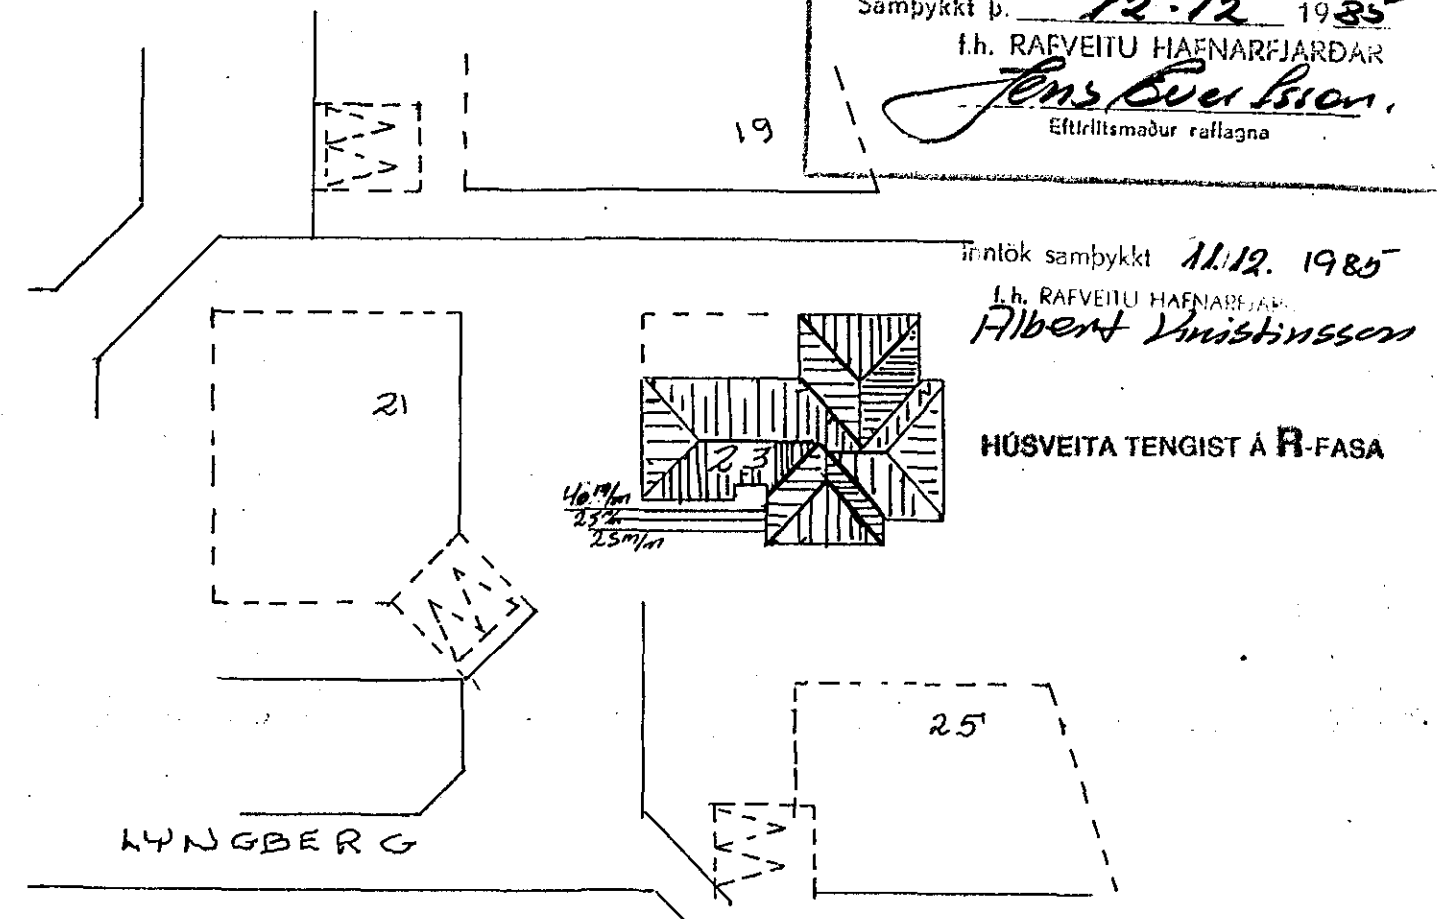

AFSTÖÐUMYND, M: 1:500.

Skýringar.
Lagnir eru huldar 16mm pípulagnir.
og taugar 3x1,5²
Hæð rofa sé 105 sm
Hæð tengla sé 20 sm
Málstraumur rofa sé 10A og tengla 16A.

Nema annars sé getið.

LYNGBERG 23.		Mkv 1:50
Teiknad	Pétur Sveinsson	Dags 4/12 '85
Hannad		Sími 53363