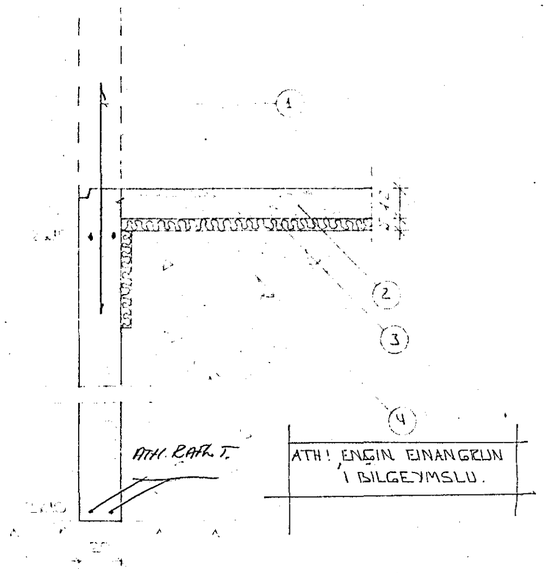


SNIÐ 1 - 1:20

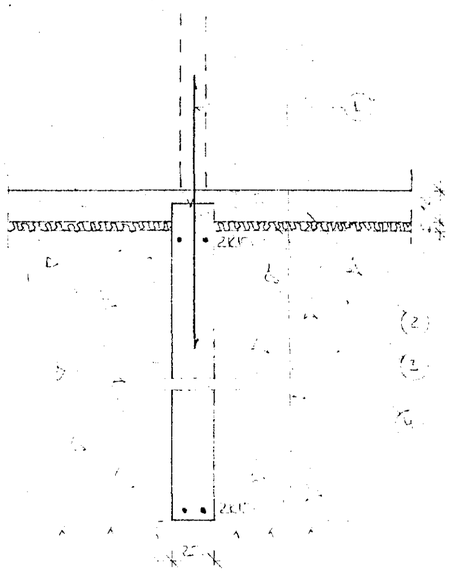

SNIÐ 3 - 1:20

## SKÝRINGAR:

(1) -- TRENGDARJÁRN Ø16 Þ20 Í ÍÐ CM Í GÓLFPLÖTU
MEÐ 30 CM MILLIBILI

(2) -- 50 MM PÍPA Í HANGSÚLU, HARÐPRÓFUÐ Í 28 DAGA Í
STEINSTEYPU MEÐ ALLT AÐ 30 CM MILLIBILI
Í LÁRÉTTUM SNIÐUM

(3) -- 1 CM ÓBRENNDUR PLATA



SJÁ NÁNAR SKÝRINGAR Á BLAÐI NR. 1-01

SJÁ NÁNAR UNDIRSTÖÐUR Á BLAÐI NR. 1-02

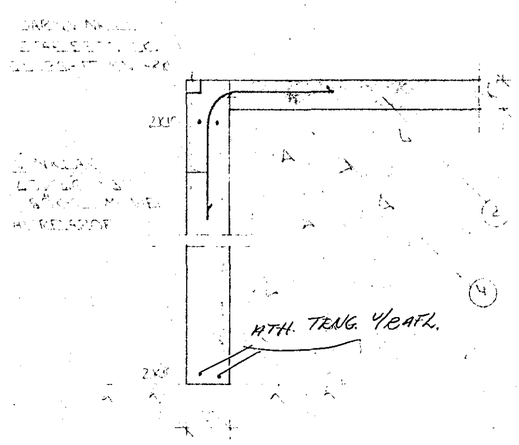


SNIÐ 2 - 1:20

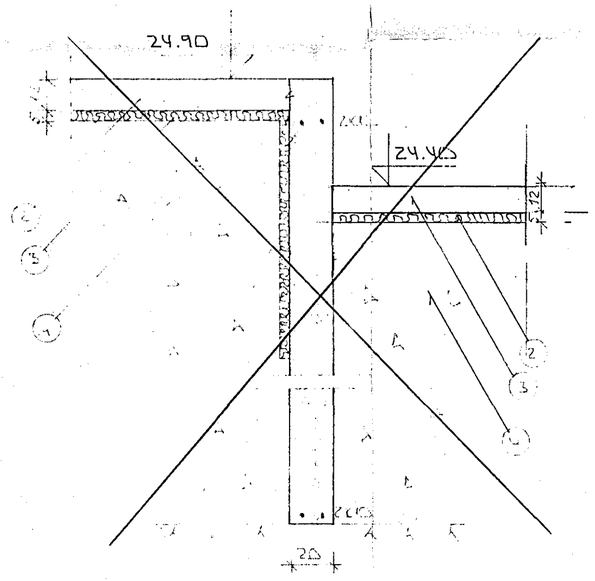


SNIÐ 4 - 1:20

28. des. 1987 HAFNARFJARÐARBÆR BYGGINGAFULLTRÚI F.H. H.H.

| BR NR | DAGS | EÐLI BREYTINGAR | SIGN |
|---|---|---|---|
| | | | |

LYNGBERG 33 HAFNARFIRÐI

SNIÐ 1 UNDIRSTÖÐUR.

MÆLIKV. 1:50

DAGS SEPT. 87.
HANNAÐ
TEIKNAÐ
VERK NR 8738
BLAÐ NR 1-03.

SIGURÐUR ÞORLEIFSSON TÆKNIFRÆÐINGUR F.T.F.I.
STRANDGÖTU 11 HAFNARFIRÐI SÍMI 54751