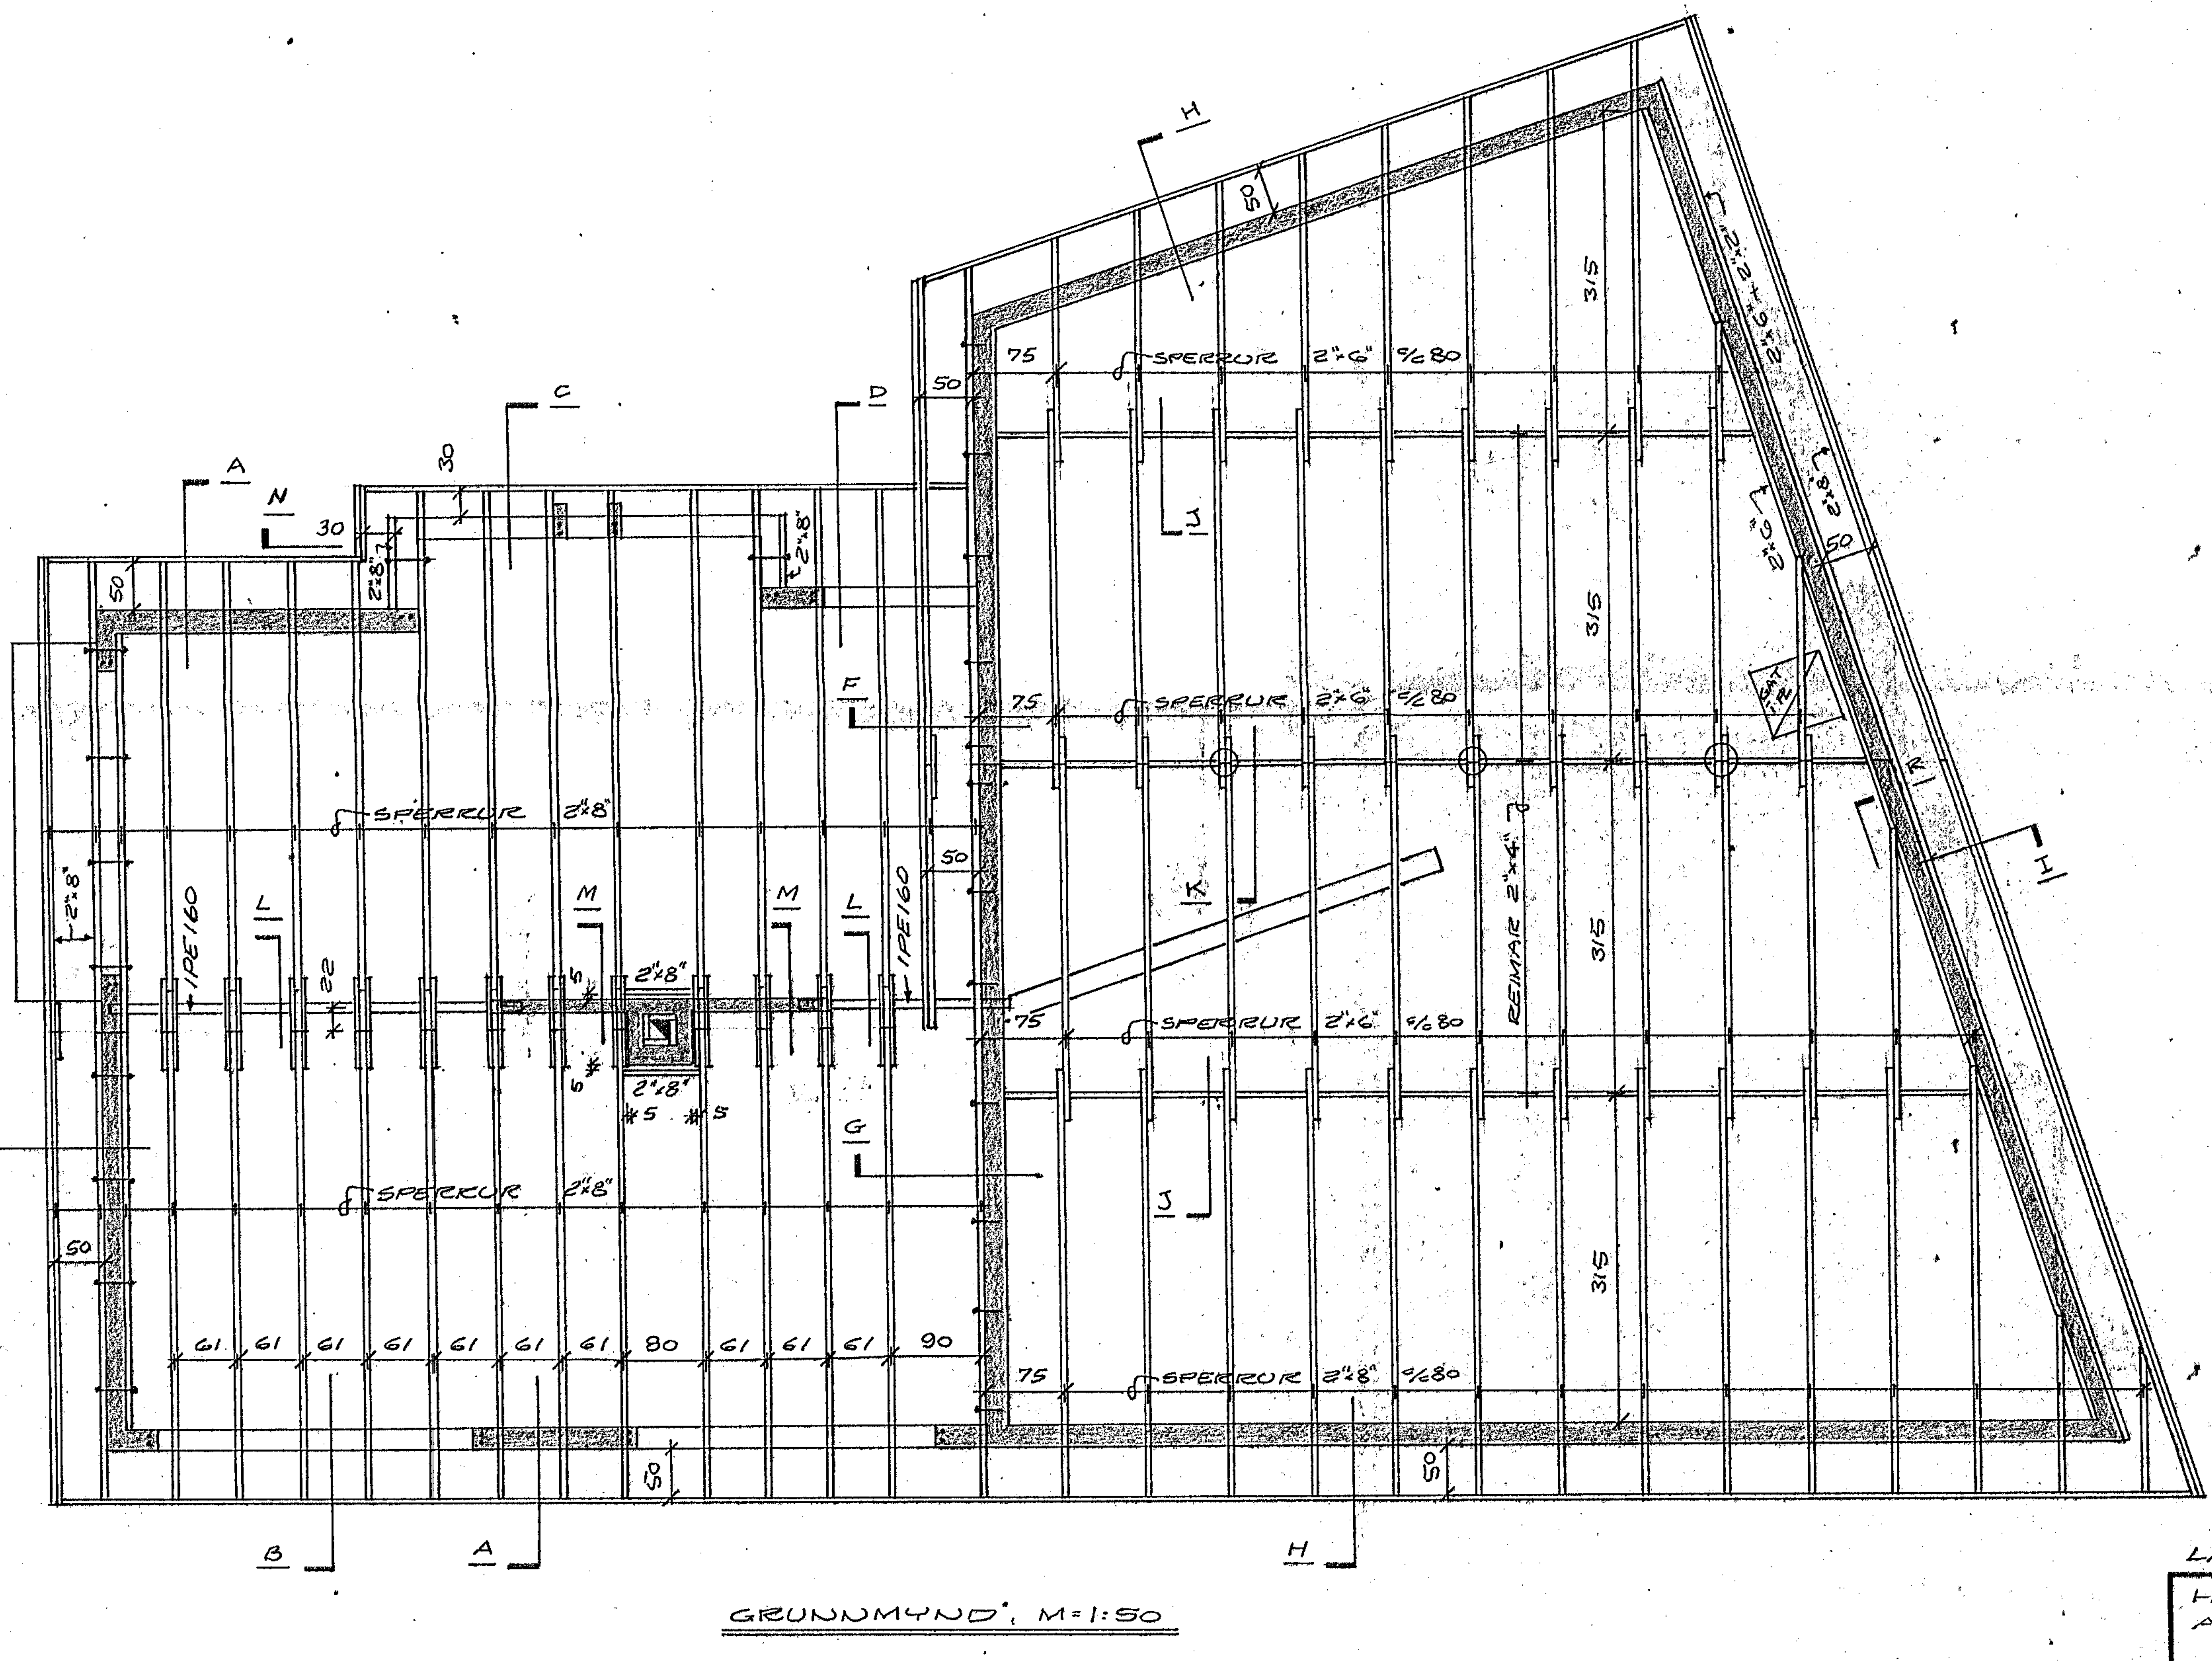

23 JUL 1992
HAFNARFJARDARBÆR BYGGINGAFULLTRÚINN

Áskilið eldri leikn. ógild.

LÆKJARBERG NR. 24

8

HAFNARFIRÐI Í MARS 1992
ARNARHRAUNI 47. 651412

ÞAK
GRUNNMYND

Agnar Magnússon ...

BREYTT 22.7.1992