




STÁLBITAFESTING Í ÚTVEGG, M=1:10

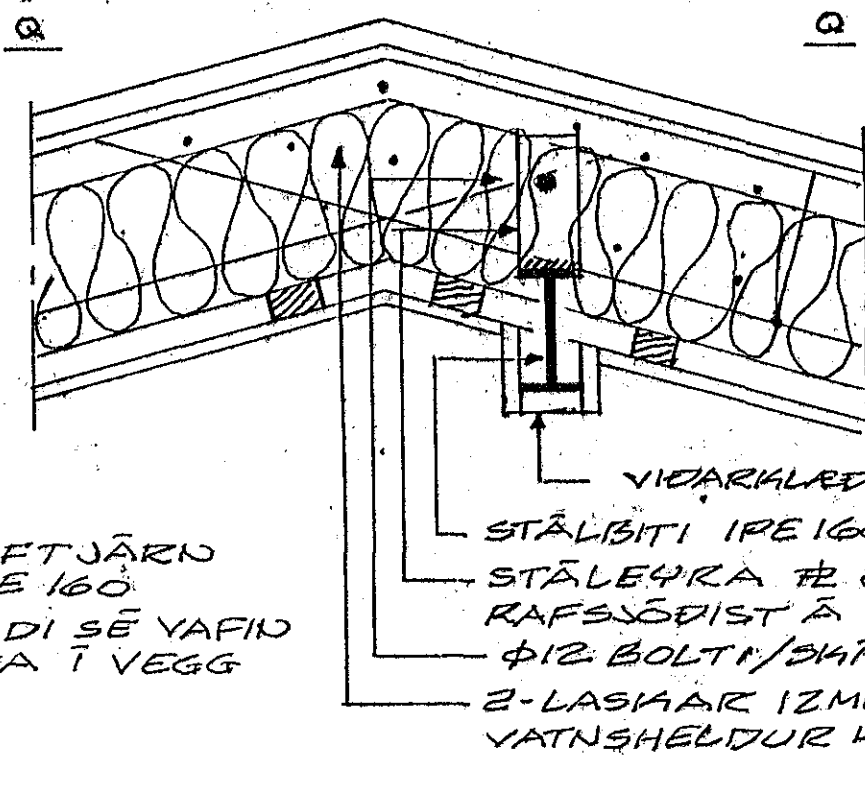


SNID L, M=1:10

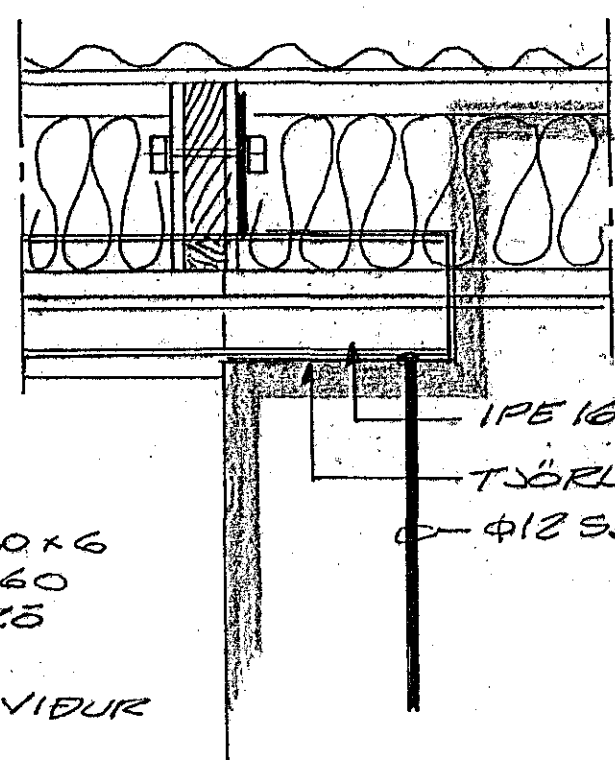

STÁLBITAFESTING Í ARINVEGG, M=1:10

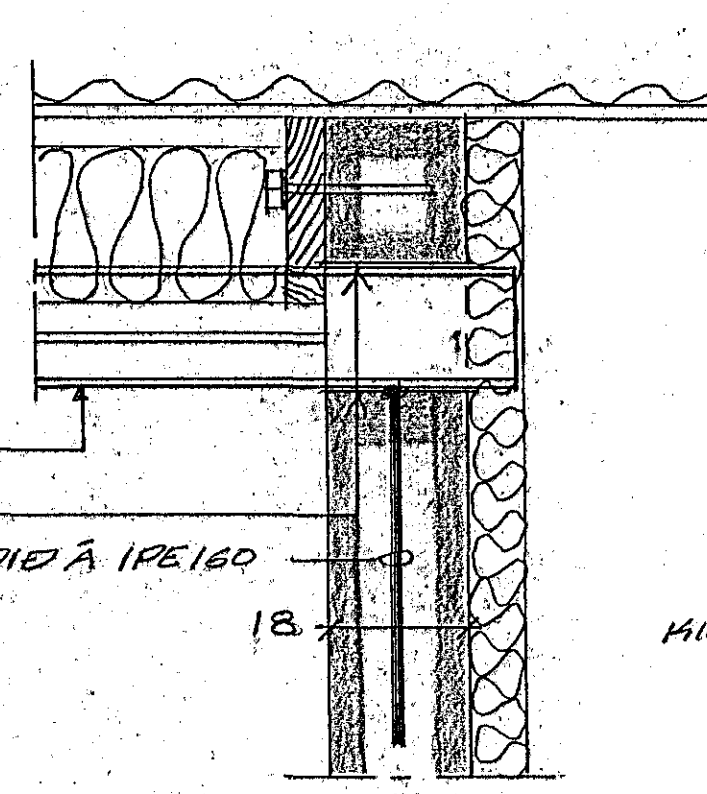


STÁLBITAFESTING Í VEGG Í MIÐSUÐHUSI, M=1:10

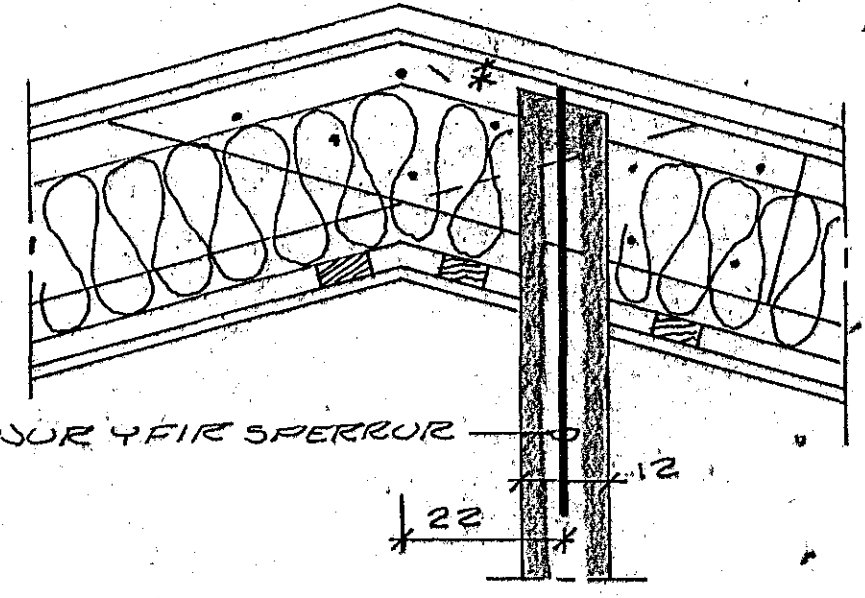


SNID M, M=1:10


RÖSÐA SKAL STÁLBITA RYÐVARNAR-MÁLNINGU ÆÐUR EN HÉR ERU SETTARÍ. RÖSÐASKAL ALLA BURÐAVIÐI SEM SKERTA STEYFU, SÐA NÁ ÆT FURÍK VEGGI FÓÐVARNAREFNI. NOTA SKAL GÁLVAÐISERAFAN EARNI.

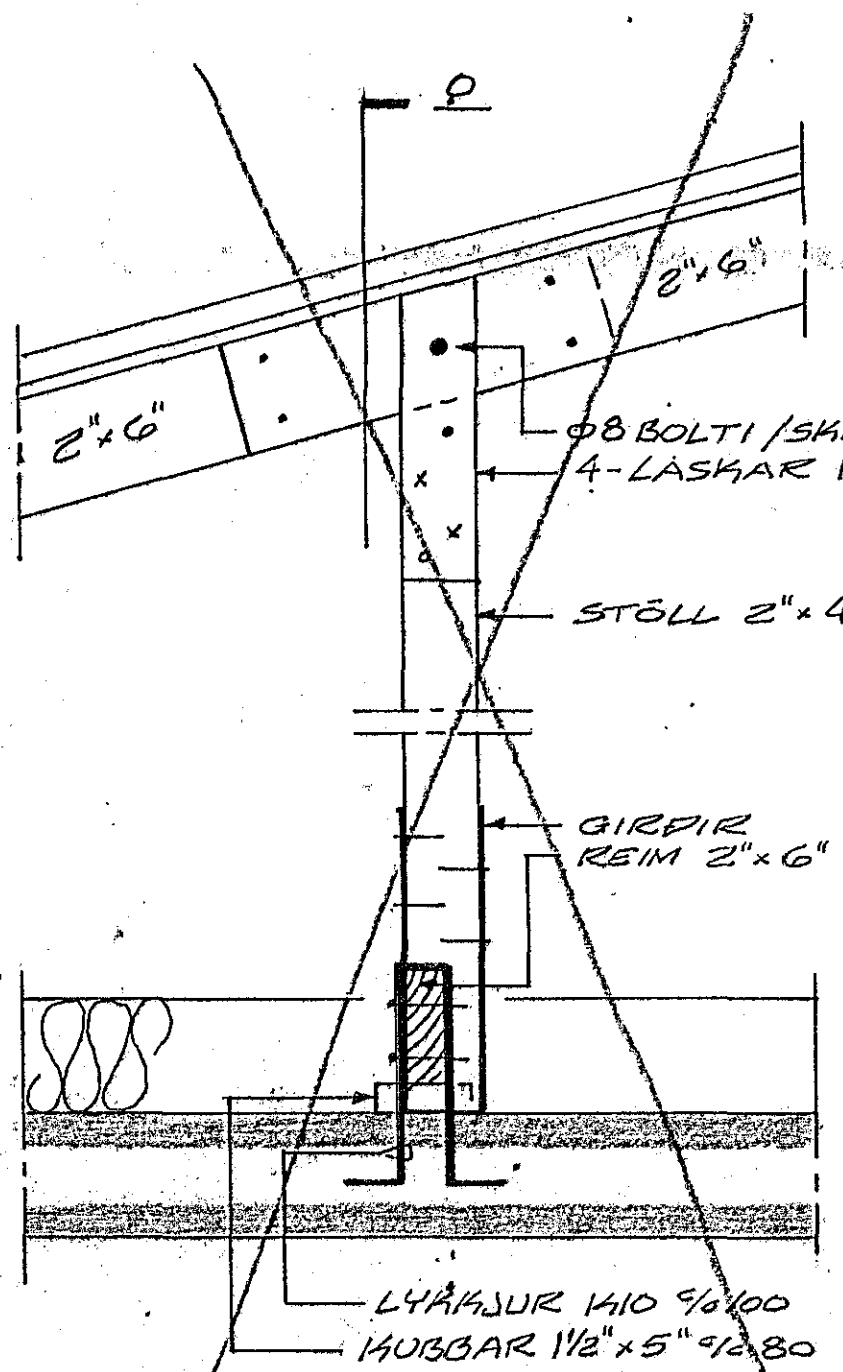


SNID S, M=1:10

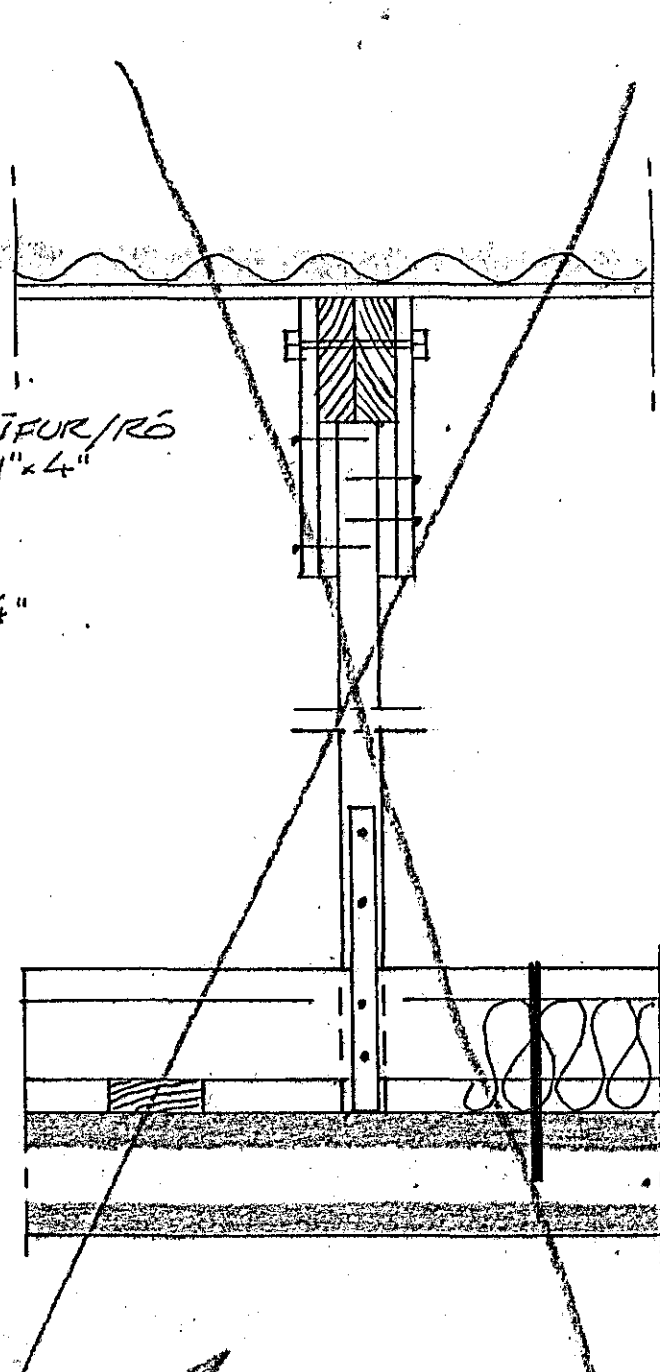


SNID O, M=1:10

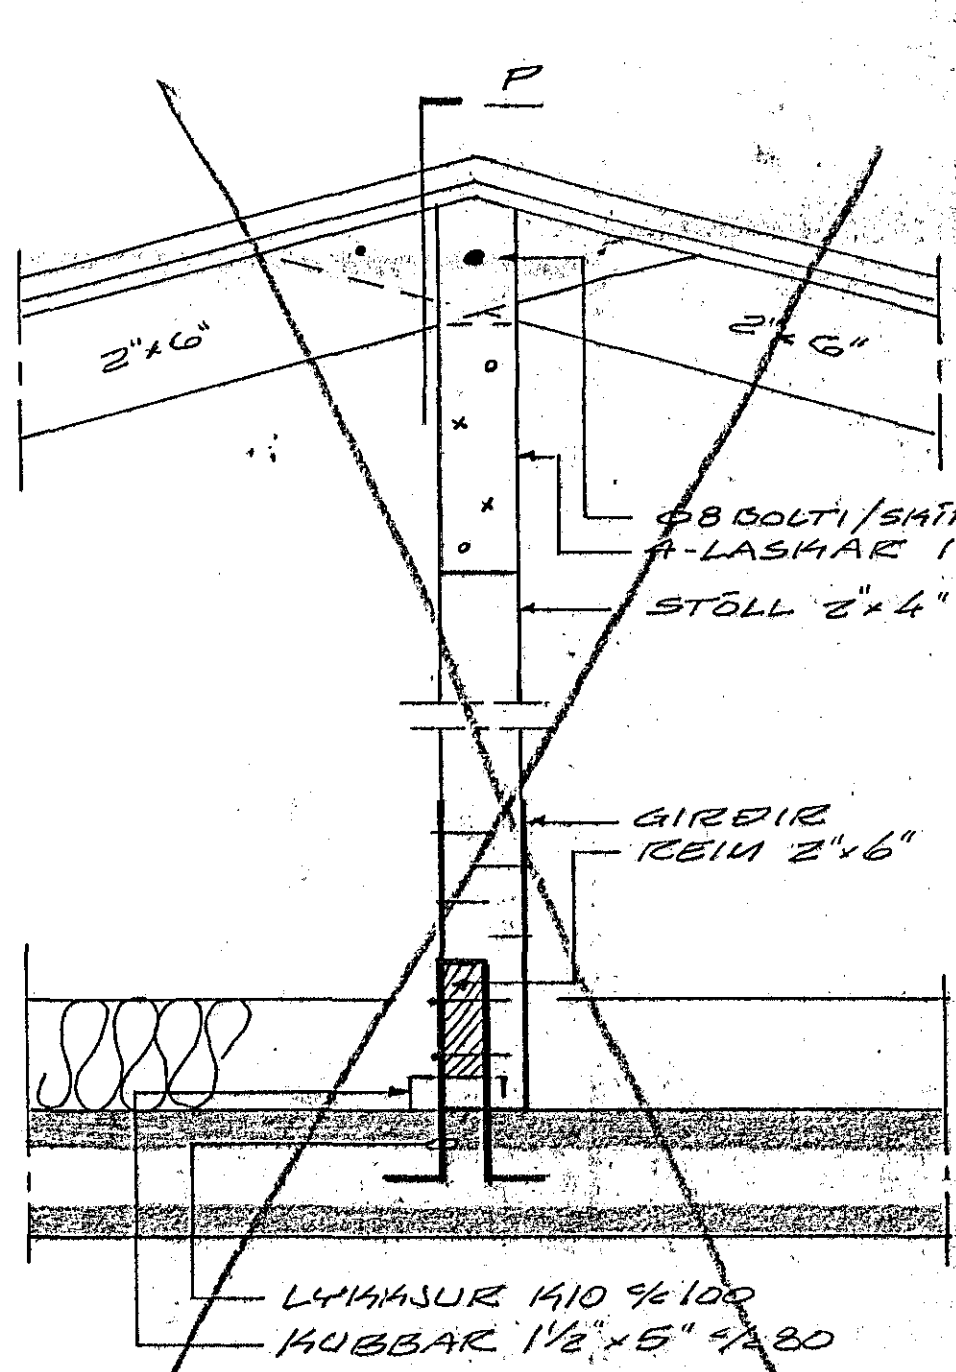

SNID K, M=1:10

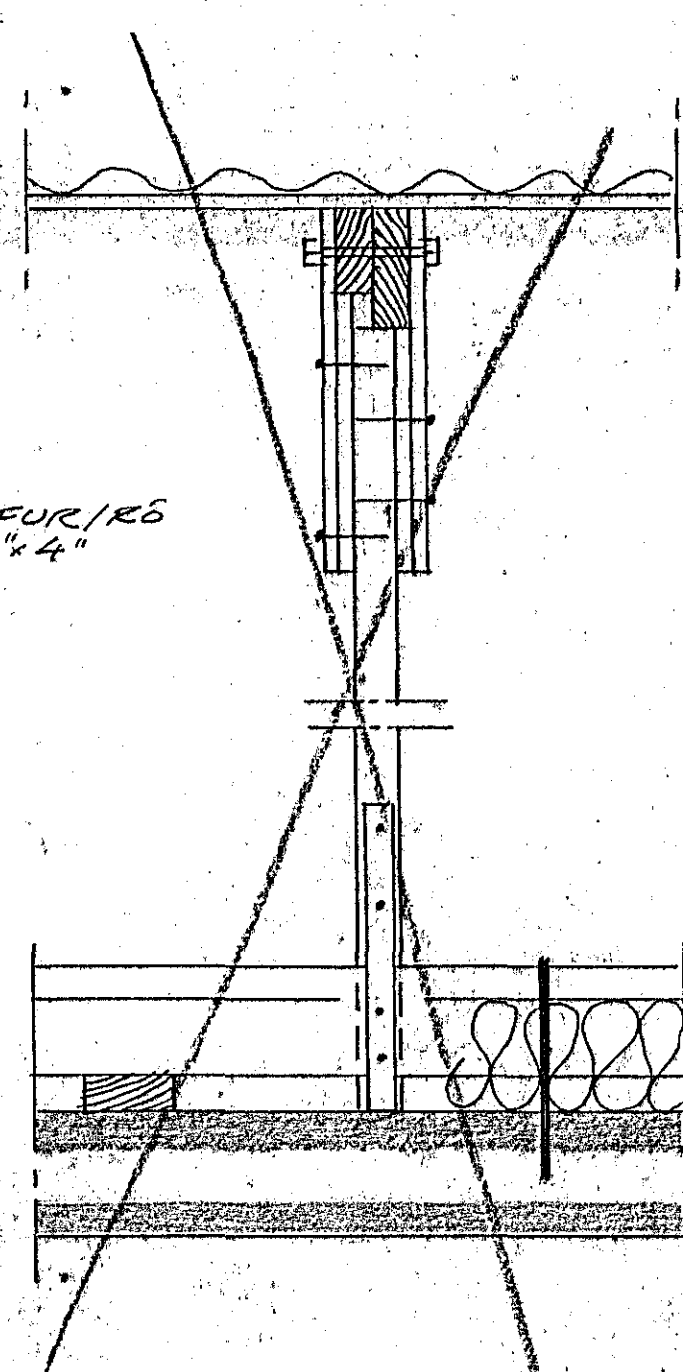

SNID P, M=1:10

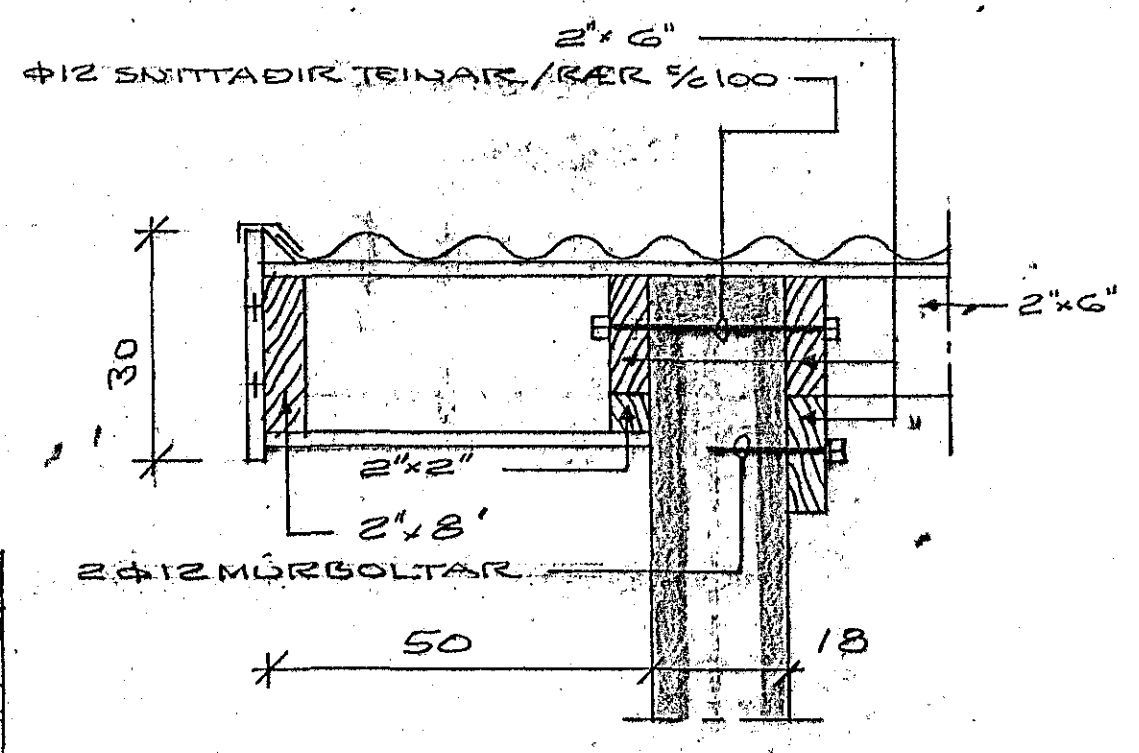

SNID I, M=1:10

24 JUL 1992
BREYTT
HAFNARFJARDARBA
BYGGINGAFULLTRÚNN

LEIÐSARBERG NR. 24 10
HAFNARFIREI Í MARS 1992
ARNARHEAUNI 47. 651412
KAK
SÉRMYNDIR
Agnar Magnússon RÚFÍ

BREYTT 22.7.1992