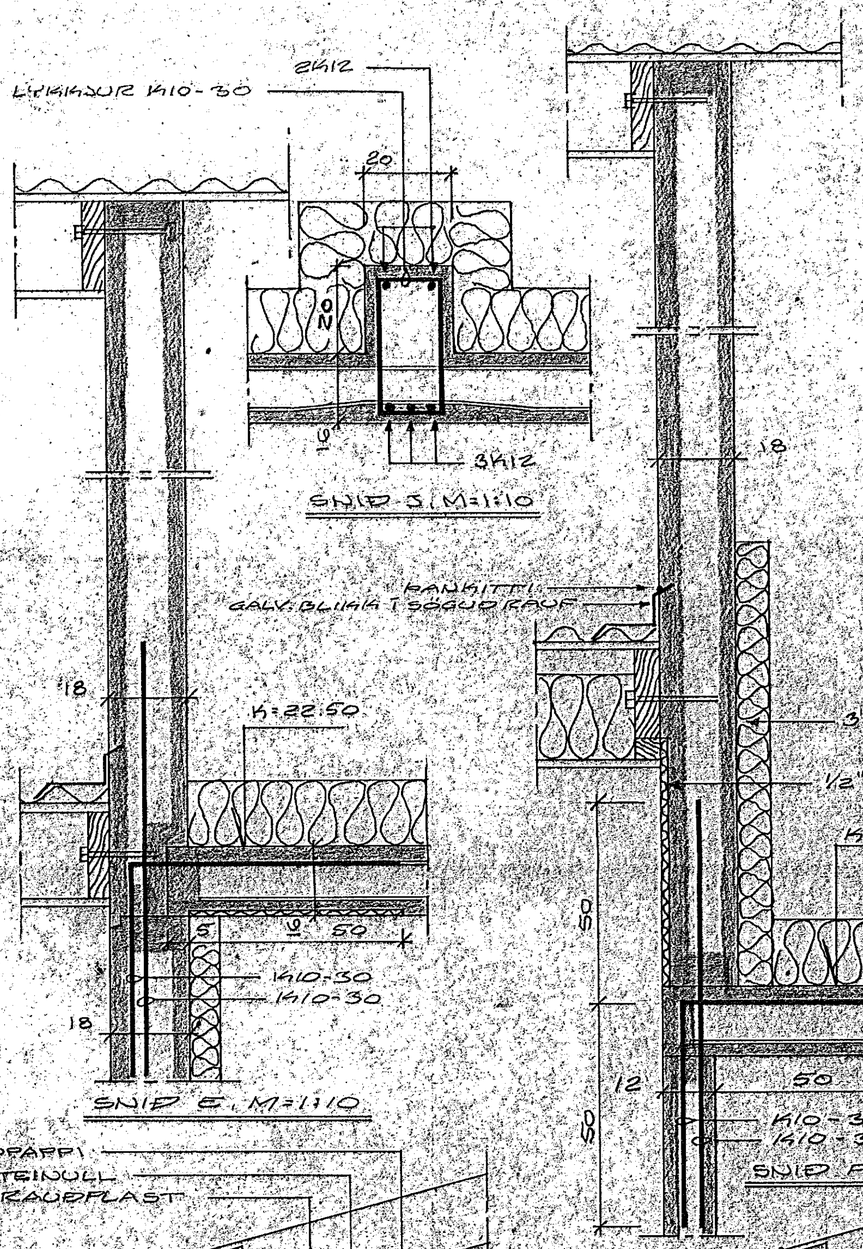

30 APR 1992

HAFNARFJARÐARBÆR
BYGGINGAFULLTRÚINN

TIL VIÐBÓTAR SVEFNRÚMJÁRNUM
MEMUR MOTTA: K10-20
Í ÚTVEGGI.

LÆKJARBERG NR: 84 17

HAFNARFIRÐI 1. MARS 1992
ARNARHRAUNI 42, 651412
BANKASTR.
BERGMUNDUR