


GRUNNMYND 1:50

SKÝRINGAR:

ALMENNAR SKÝRINGAR SÁ ÍSL. NR. 1-01  
 SNID MERT 7-7 OG 8-8 SÁ ÍSL. NR. 1-06.

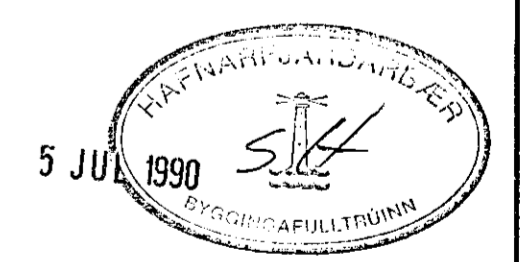

DI	05.07.90	SPERRUR YFR. HANNA	
BR NR	DAGS	EDLI BREVINGAR	SIGN
LEKJARBERG 26 HAFNARFIRÐI			DAGS JÚNÍ '90
GRUNNMYND ÞAKVIKIS			HANNA
MÁLKV. 1:50			TEIKNAD
SIGURÐUR ÞORLEIFSSON TEKNIFRÆÐINGUR F.T.F.I.			VERK NR 8915
STRANDGÖTU 11 HAFNARFIRÐI SÍM. 54751			BLAD NR 1-05