


GRUNNMYPND, M=1:850

SNID D, H-H, E, I-I ERU EKKI GILD,
OG FALLA NIÐUR. BLAÐ 8.

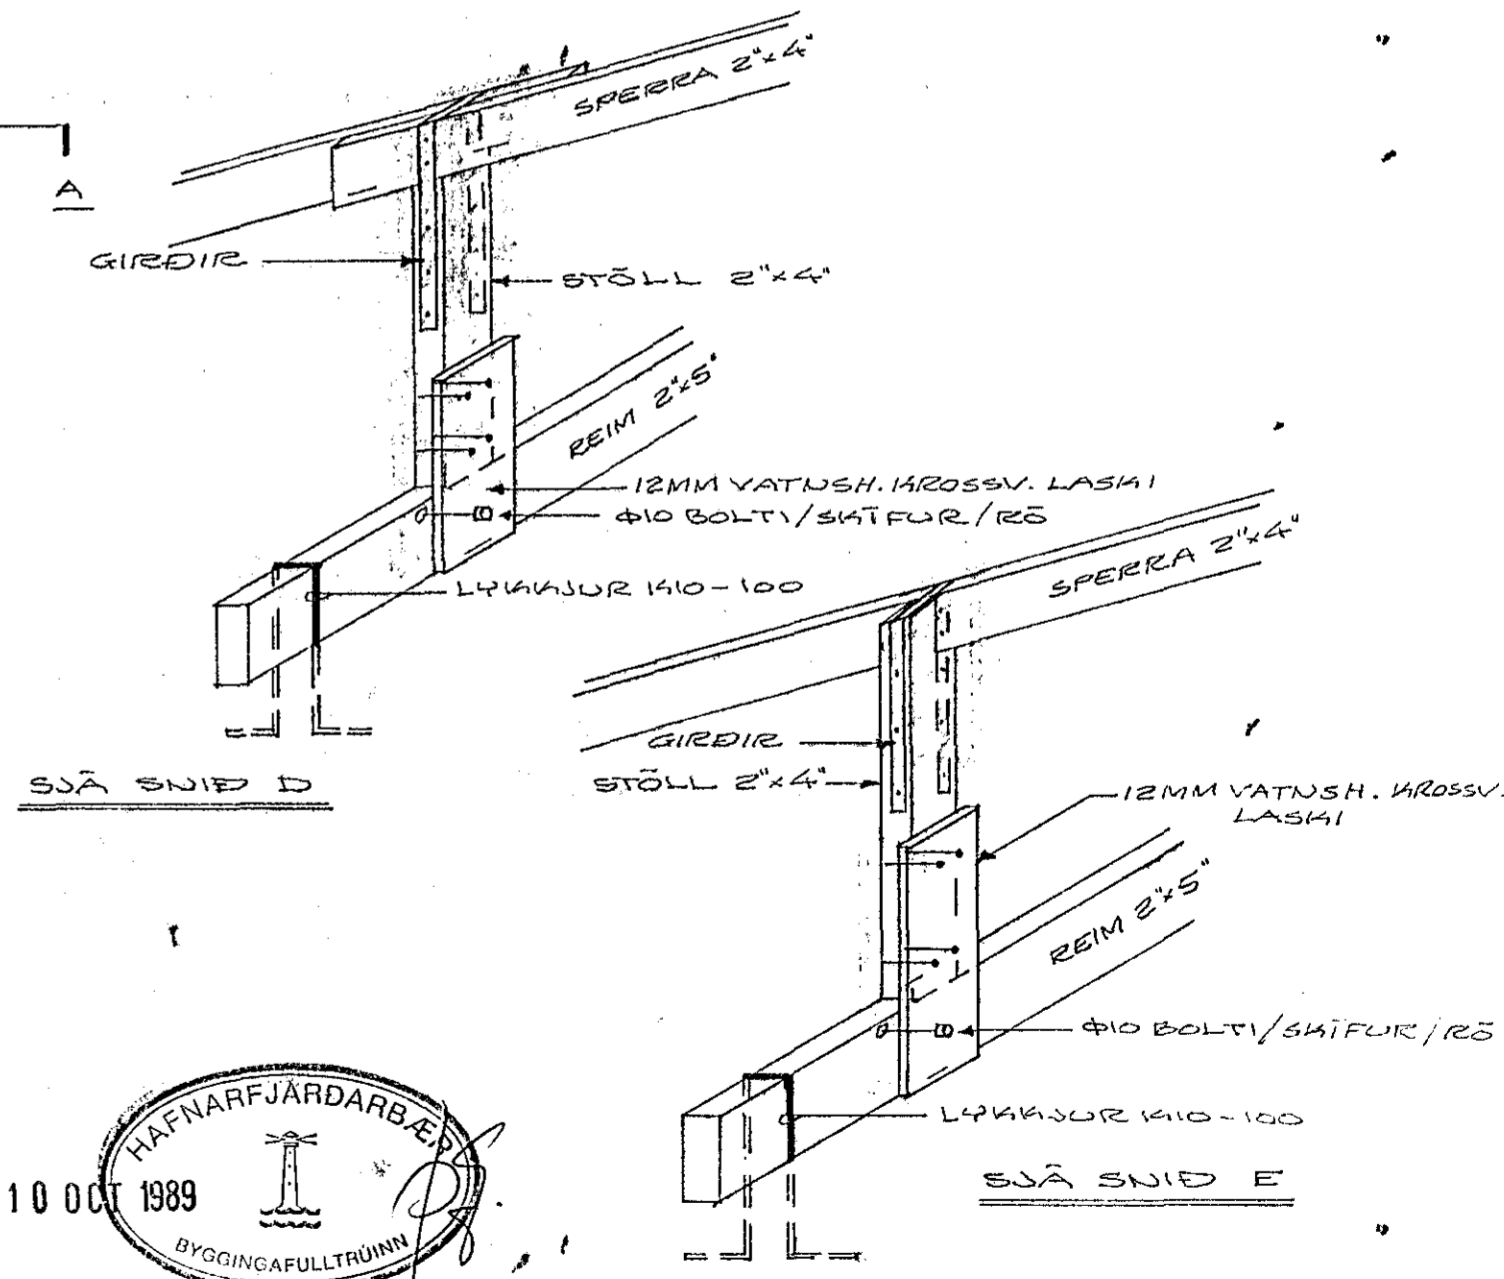

LEKJARBERG NR. 40
HAFNARFIRÐI T ÁGÖST 1989
ARNARHEAUNI 47. 651412

PAK
GRUNNMYPND
Agnar Magnússon PAK