



'1 ÚTVEGGI KOMI
K 10 c/c 200 L'ARETT OG K 10 c/c 300 L'ODRETT.

BREYTINGAR MAÍ '92
BENDING Í SÚLUM OG SKORSTEIN
BENDING Í VEGGJUM
STÆKKUN SKORSTEINS
EINANGRUN SKORSTEINS.

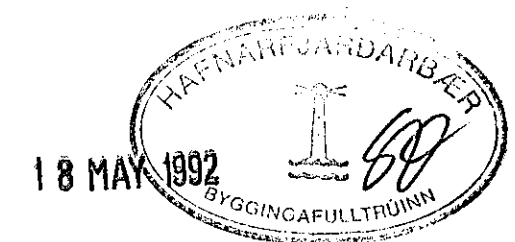

SKÝRINGAR SJÁ TEIKNINGU NR. 1.0

 HAGVIRKI HF VERKTAKI VERKHÖNNUN		Verk nr. FE 4
SKÚTAHRAUN 2 - 220 HAFNARFIRÐI - Sími 53999		Teikning nr. 1.5
LÆKJARBERG 52, HAFNARF. VEGGIR 'A EFRI HÆÐ		Mælikvarði 1 : 50
Hannað <i>H.P.M.</i>		Dagsetning APRÍL '92
Teiknað <i>AW</i>	Yfirfarið <i>afm.</i>	Samþykkt <i>Höfðan Þórir Markaðsson</i>

BREYTT MAÍ '92