




SNID A 1 : 20

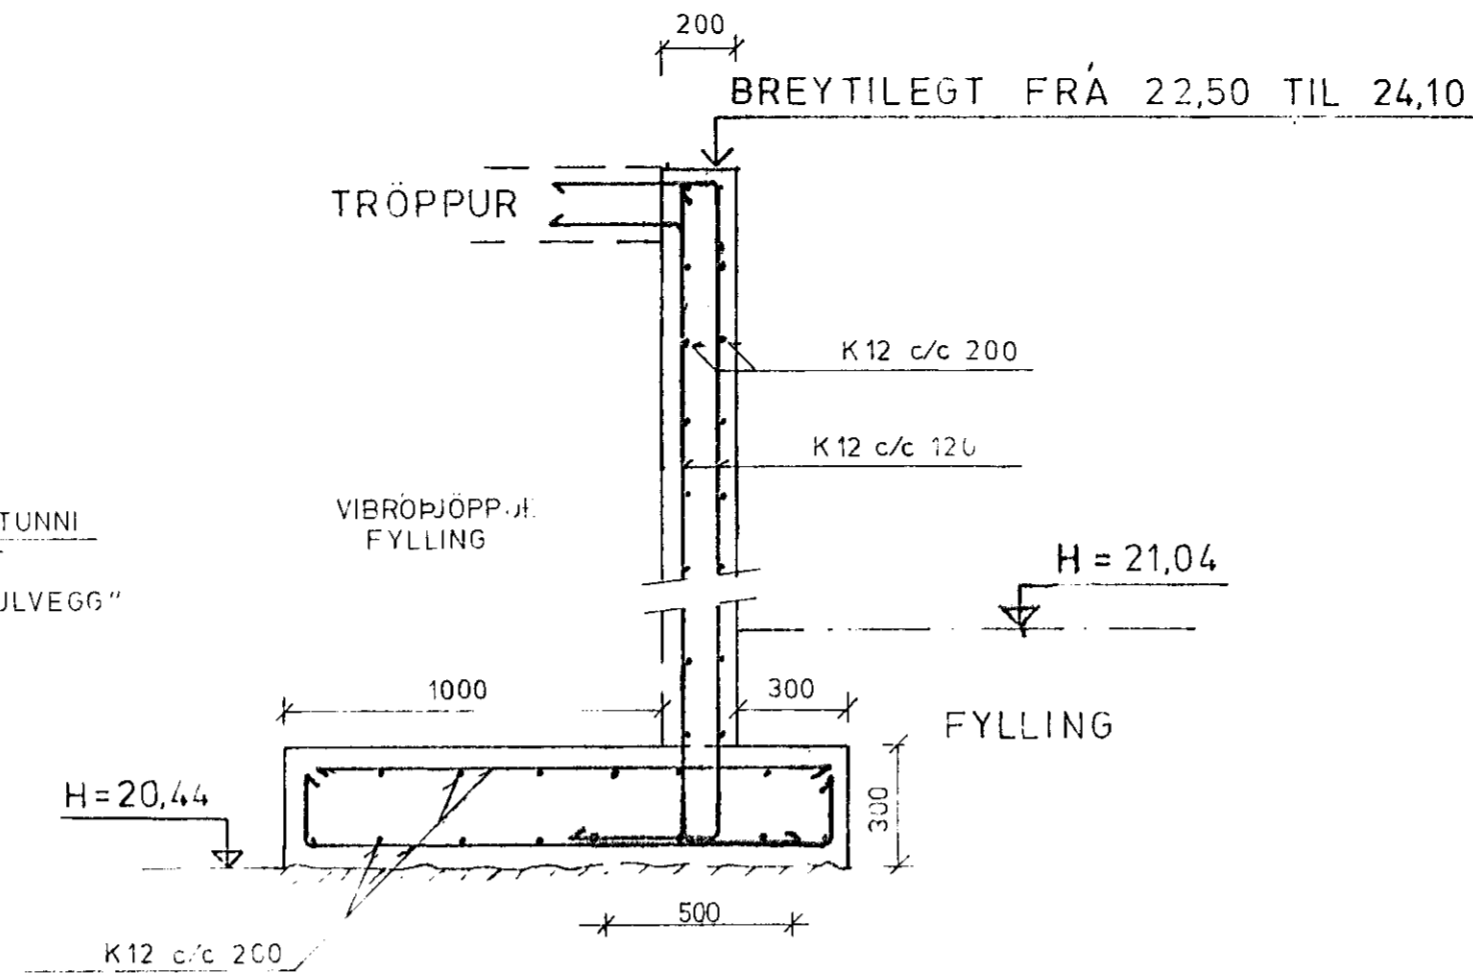


SNID B 1 : 20

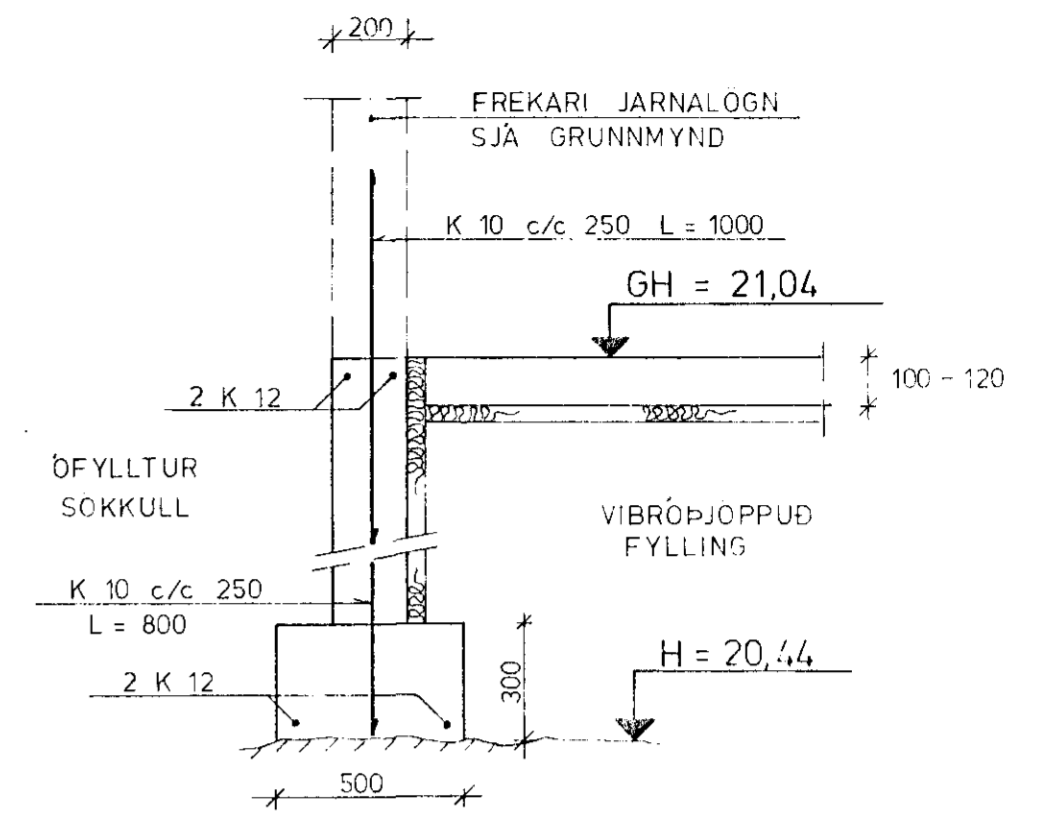


SNID C 1 : 20

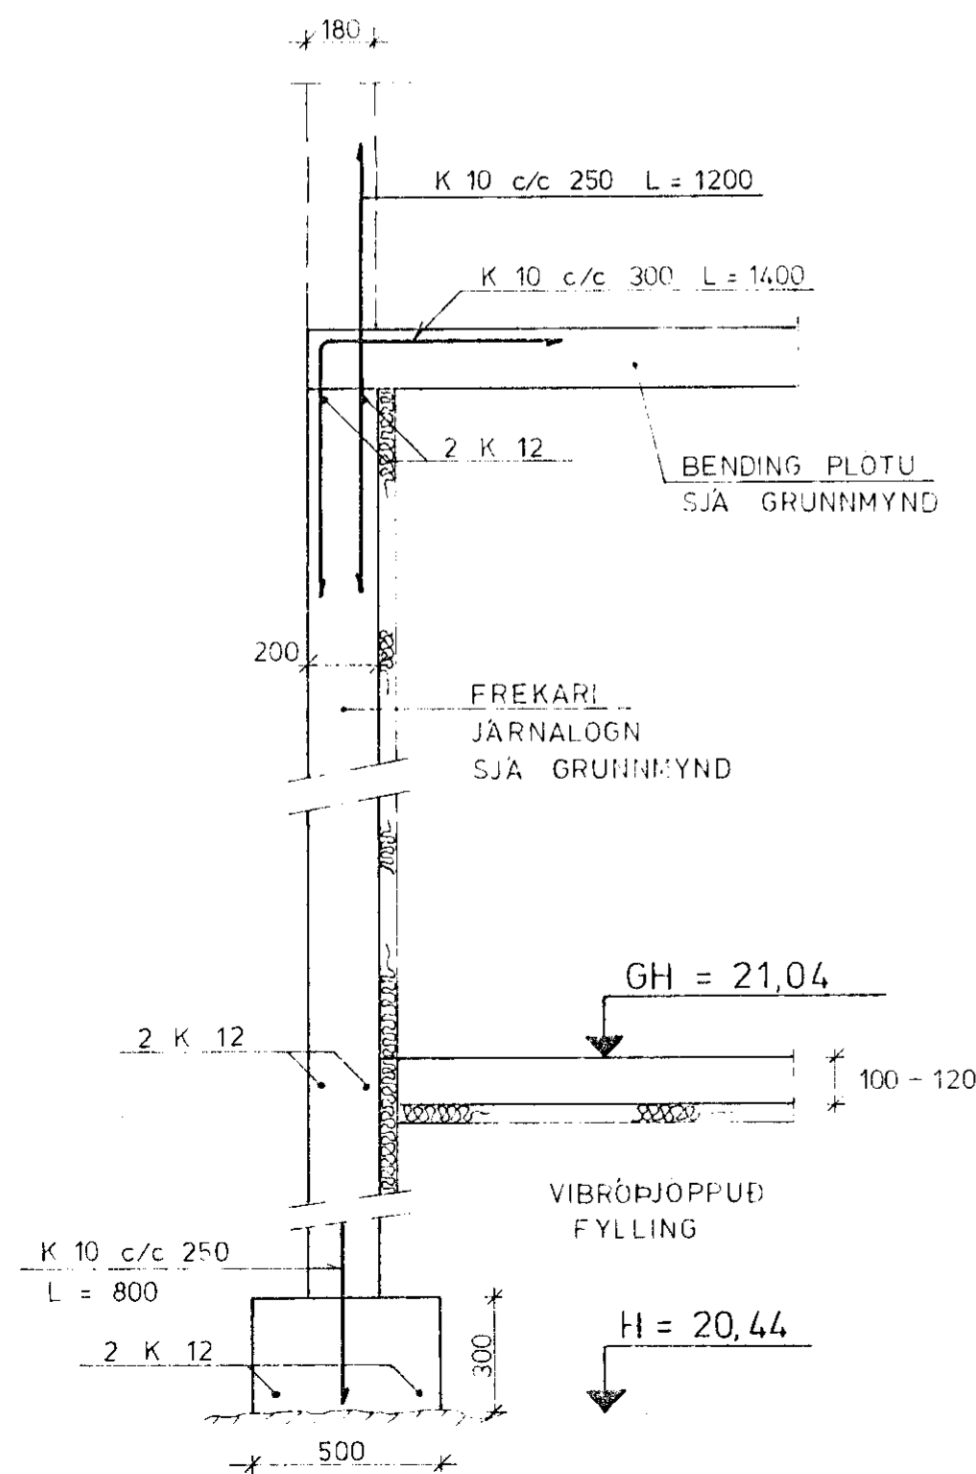

SNID D 1 : 20

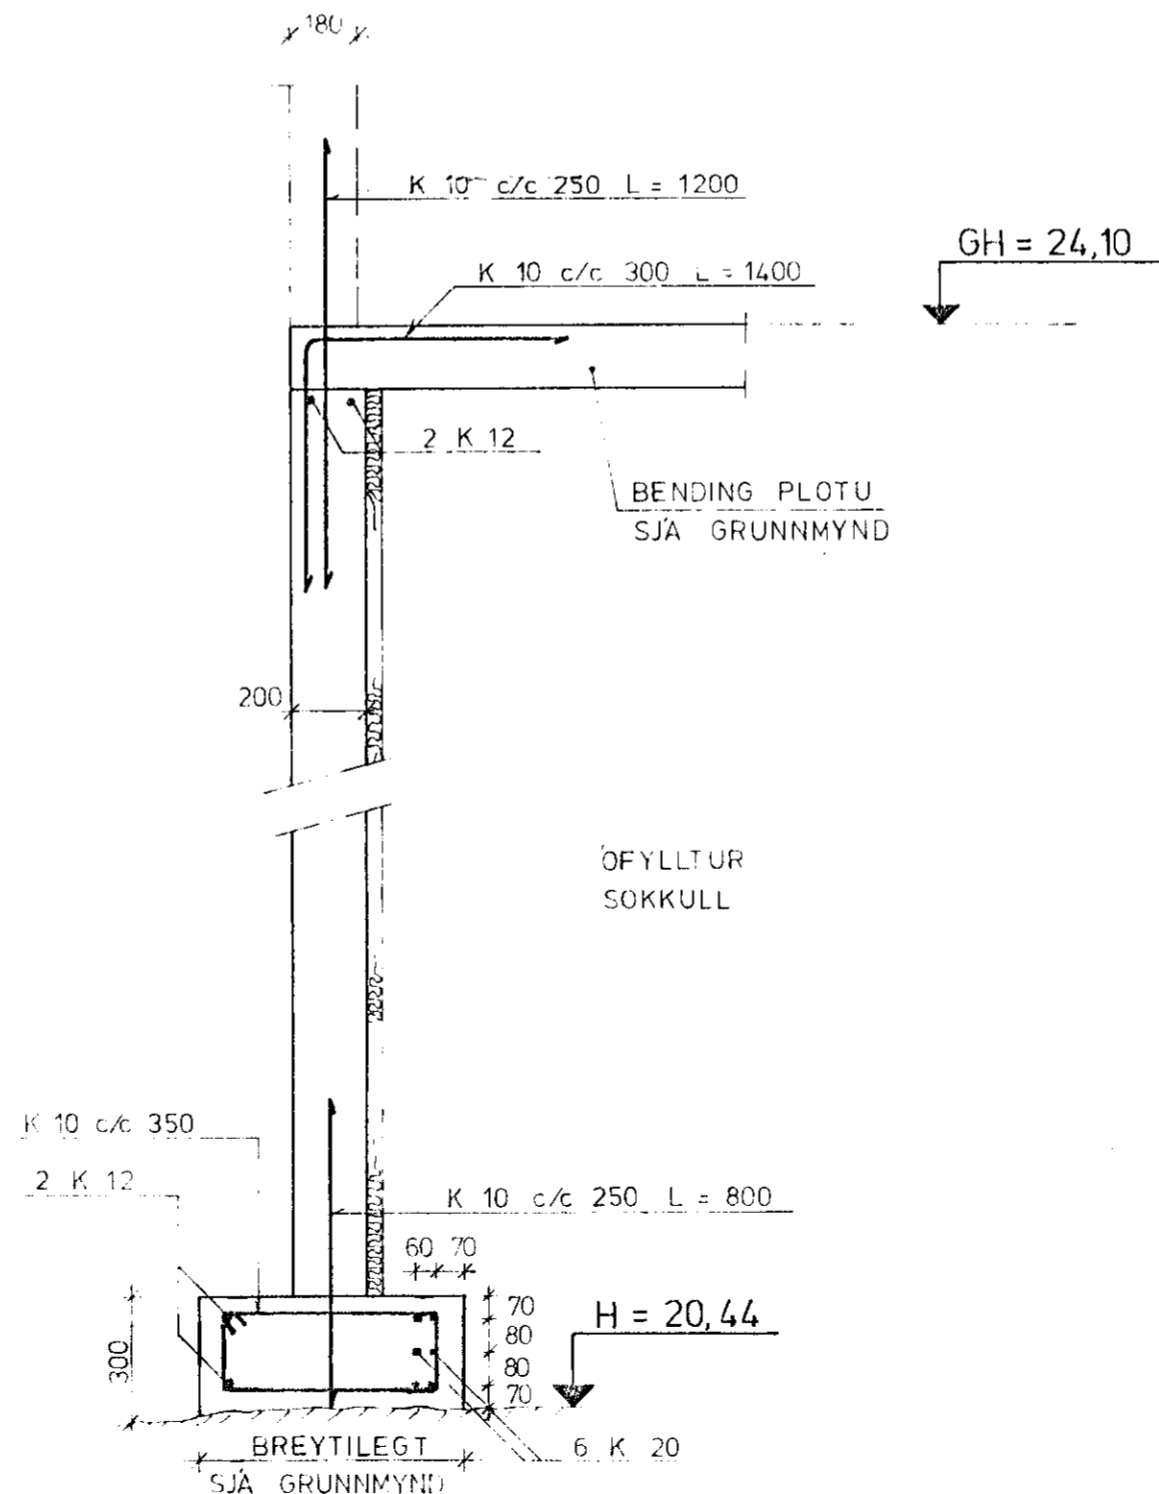


SNID E 1 : 20

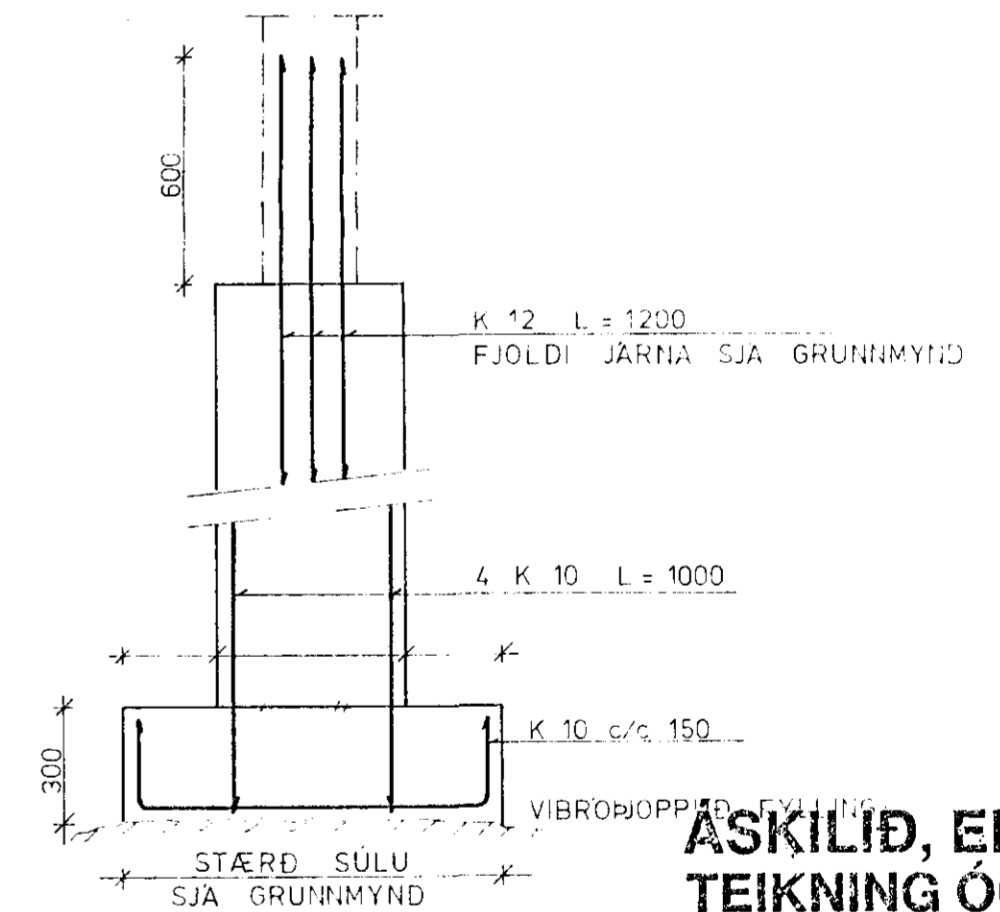

ASKILIÐ, ELDRI TEIKNING ÓGILD

KENNISNIÐ FYRIR SÚLUR
1 : 20

16 SEP 1991

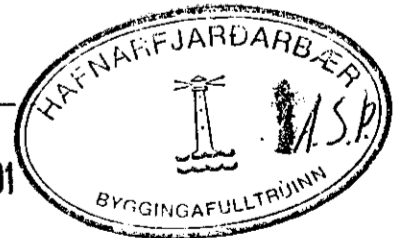

SKÝRINGAR SJÁ TEIKNINGU NR 1.0

HAGVIRKI HF		Verk nr. FE 4	
VERKTAKI	VERKHÖNNUN	SKUTAHAUGN 2 220 HAFNARFJ. 101	Teikning nr. 12
LÆKJARBERG 52, HAFNARF.			Mælikvæði 1:20
SNID 1 UNDIRSTÖÐUR "Á FÝLLINGU"			Dagsetning 4 SEPT 91
Hannað	Teiknað	Yfirtarð	Samþykkt
H.P.P.	A.W.	H.P.P.	H. Þ. Þ. Þ. Þ. Þ.

BREYTT 10 SEPT '91