
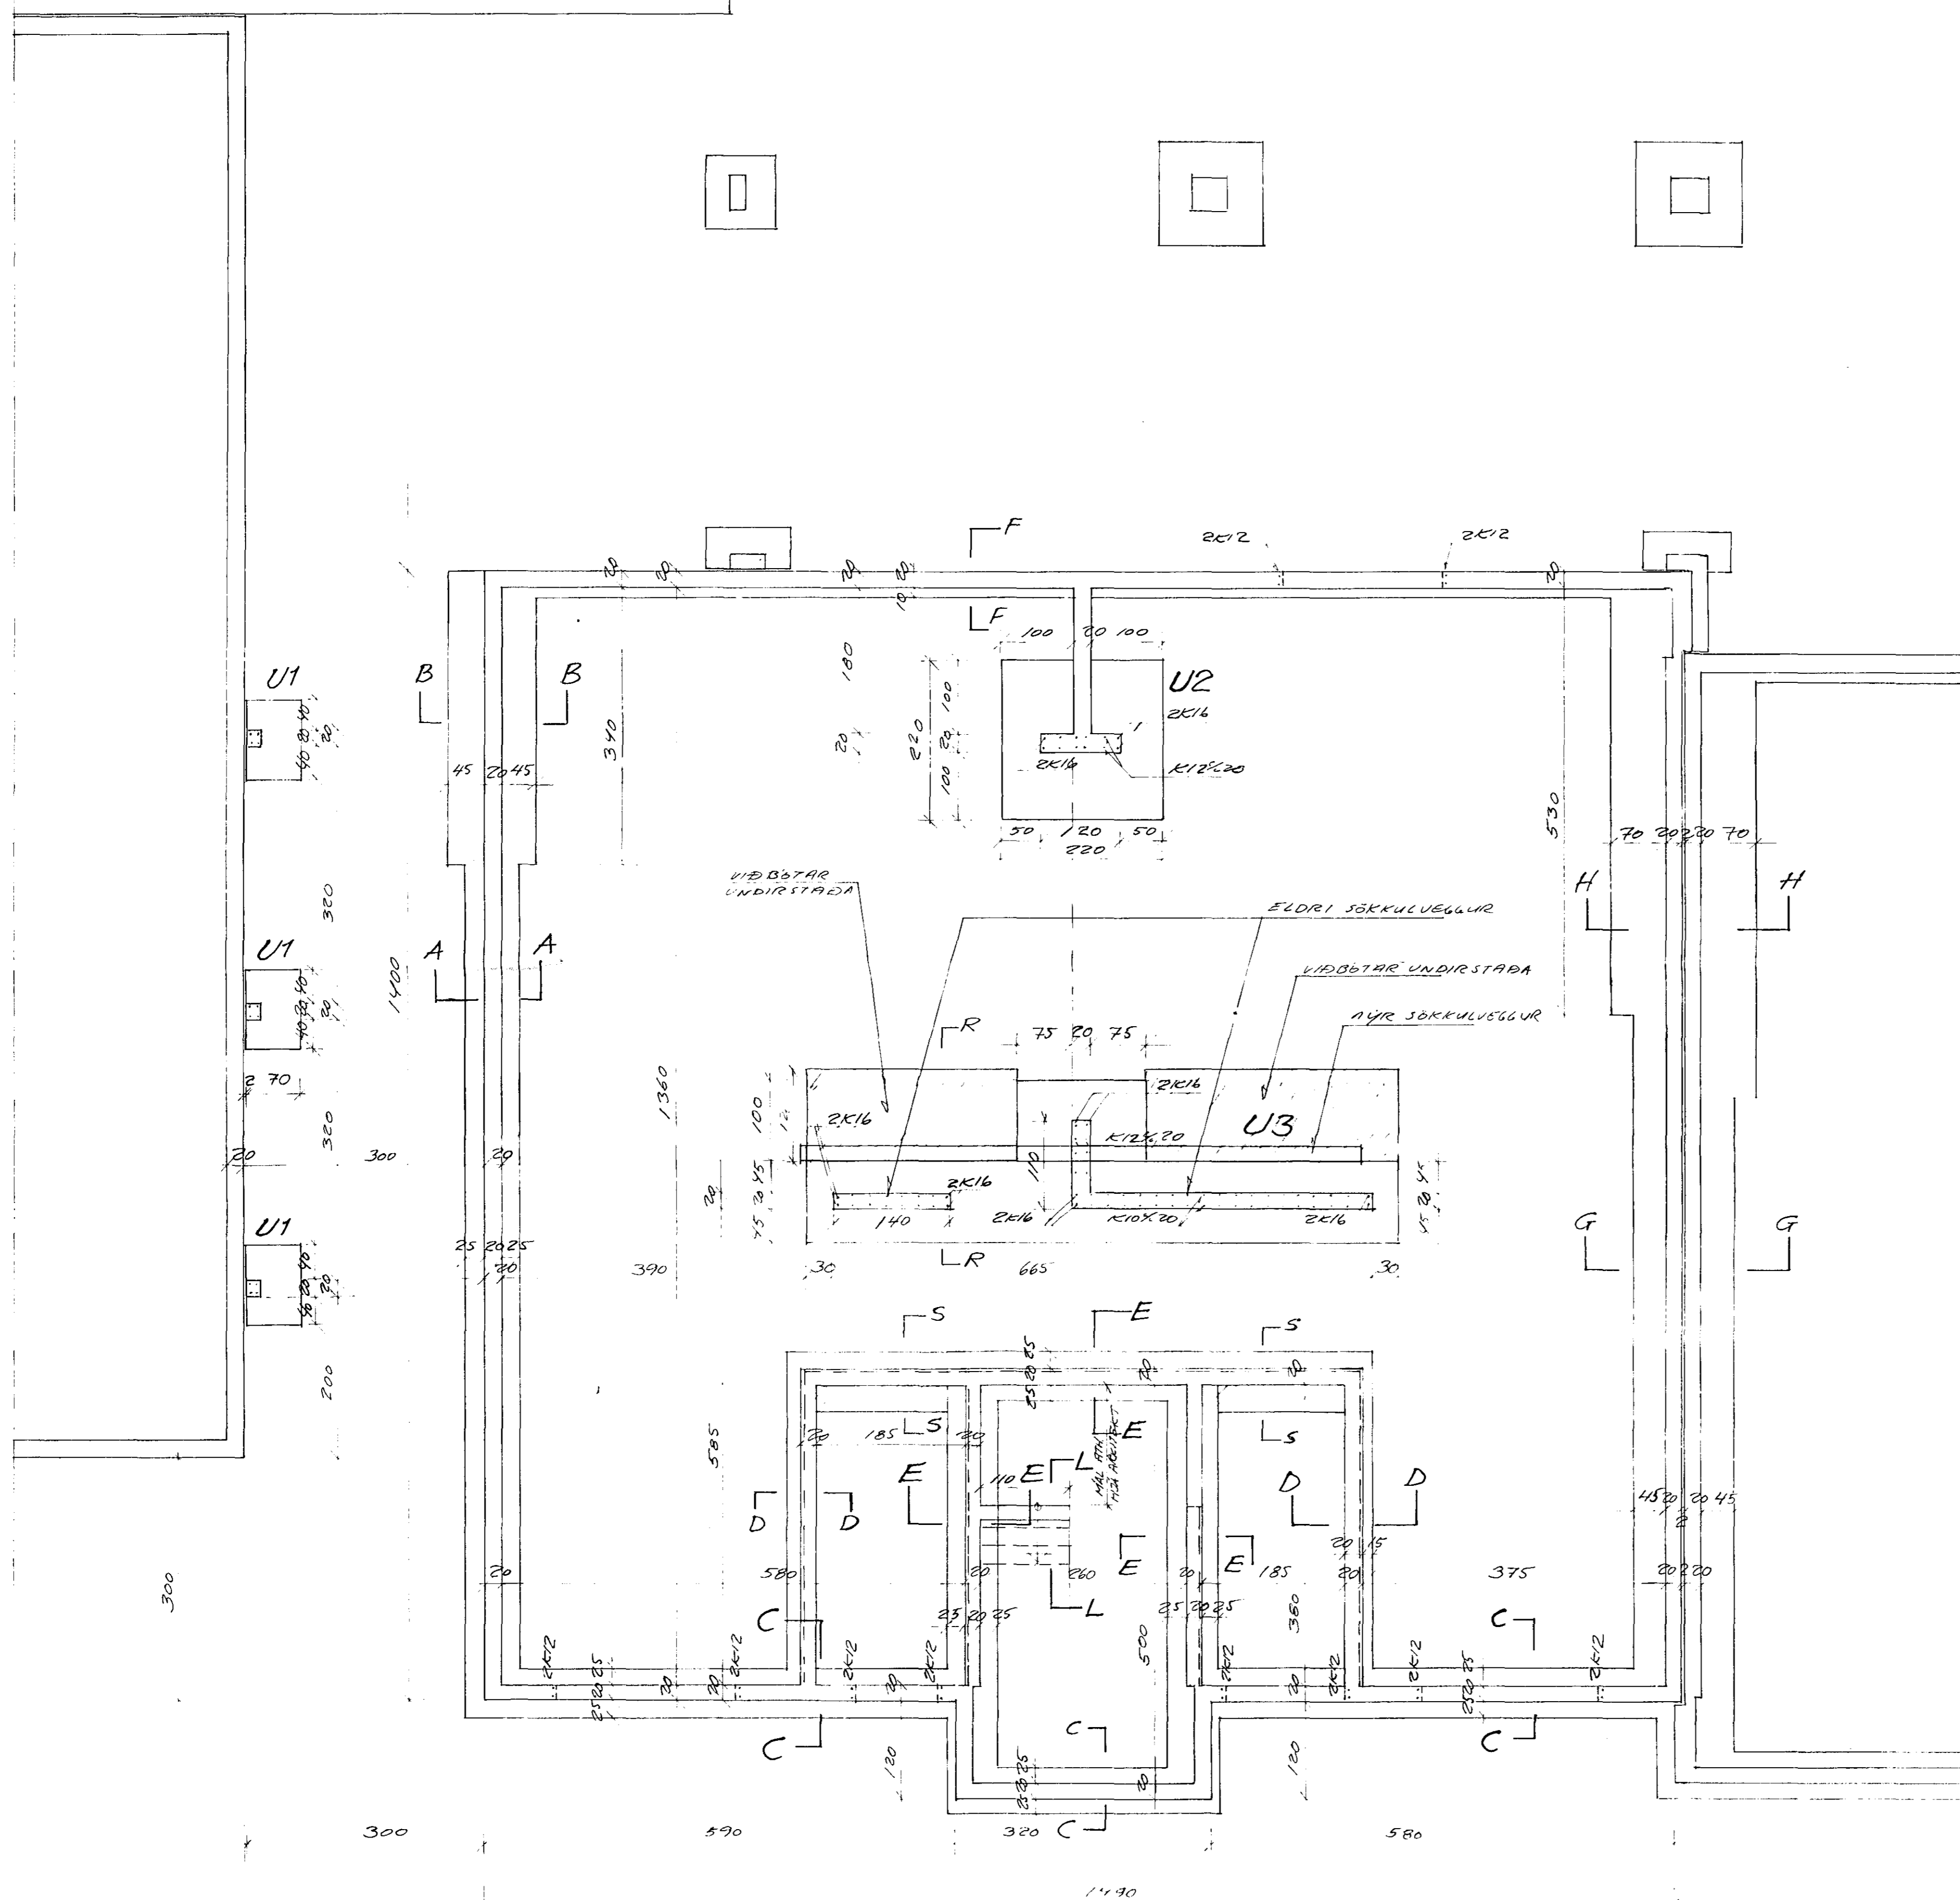



GRUNNMYND 1:50

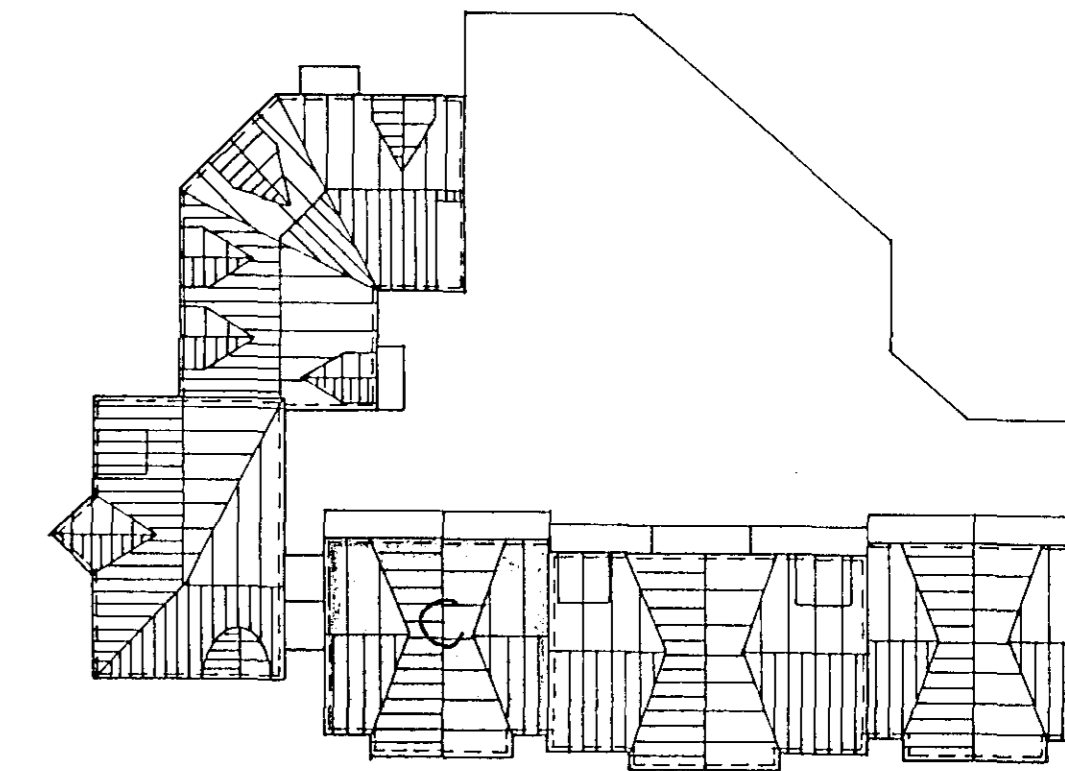

UNDIRSTÖÐUR HVIKA Á L'APPADIGI
 GRUSARFILLI N.S.
 F. NR. 30 CM UNDIRSTÖÐU $\sigma_{max} \leq 12 t/m^2$
 " 60 CM " " $\sigma_{max} \leq 24 t/m^2$
 " 70 CM " " $\sigma_{max} \leq 28 t/m^2$

SKYRINGAR SÁ TEIKN 201
 SNÍÐ SJÁ TEIKN 202A

SNÍÐ M-E OG S-S SJÁ TEIKN 204A
 U3 SJÁ TEIKN 204A

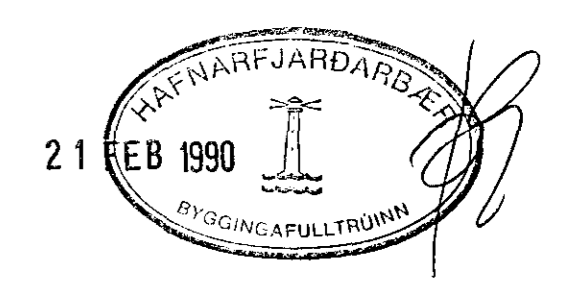

TEIKNISTOFAN RÖDULL
 LÆKJARGATA 34 HAFNARF.
 UNDIRSTÖÐUR - HVIK - C

TEIKN: *[Signature]*
 BLÁSK: *[Signature]*
 DÁTÍÐI: 19/90
 DÁTÍÐI: JAN 90
 M. 1:50
 201A