SNIÐ A-A 1:20

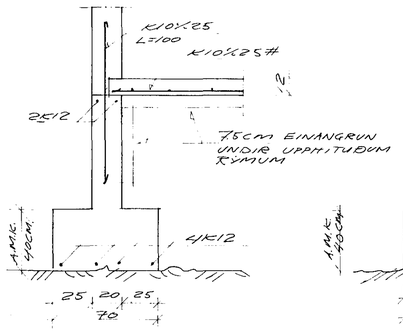

SNIÐ B-B 1:20

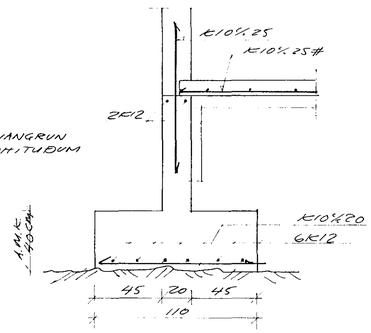

SNIÐ C-C 1:20

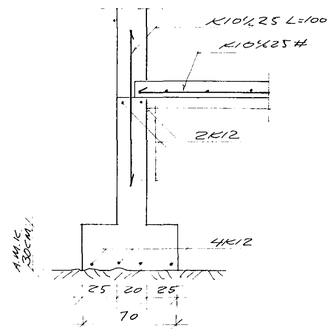

SNIÐ D-D 1:20

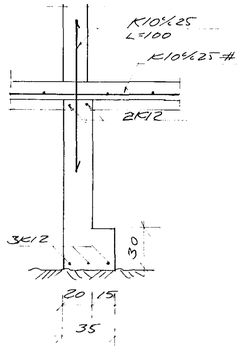

SNIÐ E-E 1:20

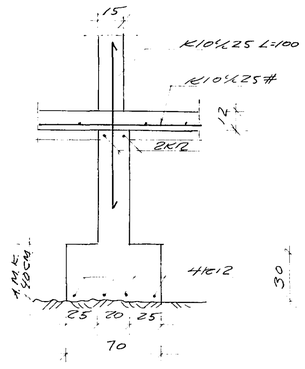

SNIÐ F-F 1:20

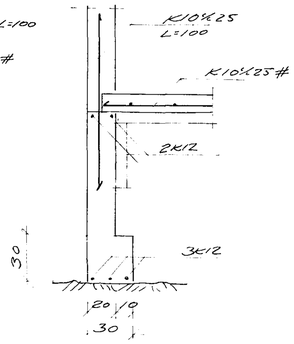

SNIÐ G-G 1:20

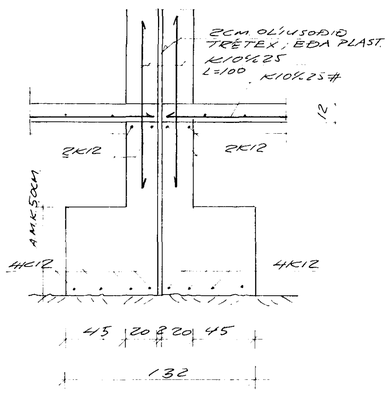

SNIÐ H-H 1:20

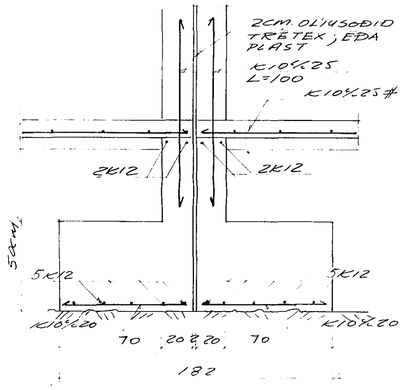

U1 1:20

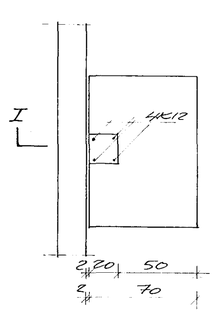

SNIÐ I-I 1:20

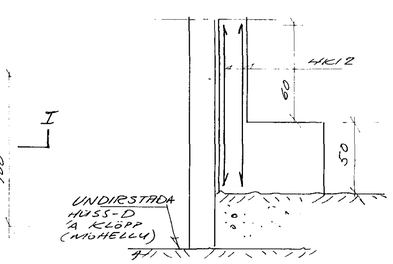

SNIÐ L-L 1:20

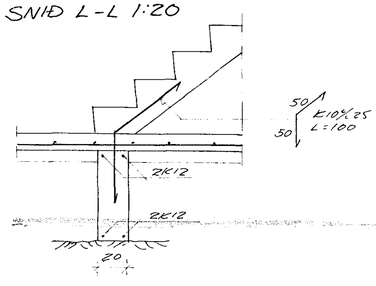

U2 1:20

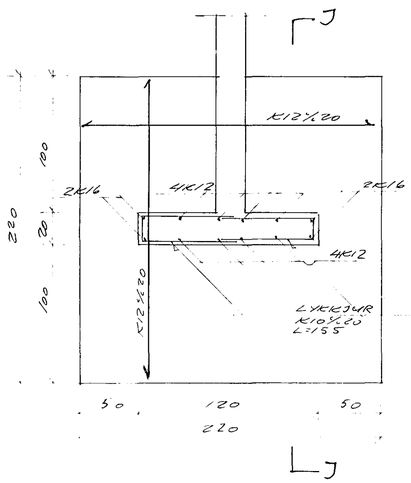

SNIÐ J-J 1:20

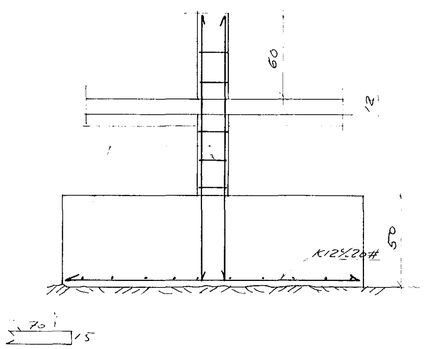

SNIÐ K-K 1:20

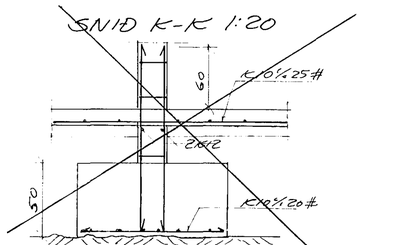

U3 1:20

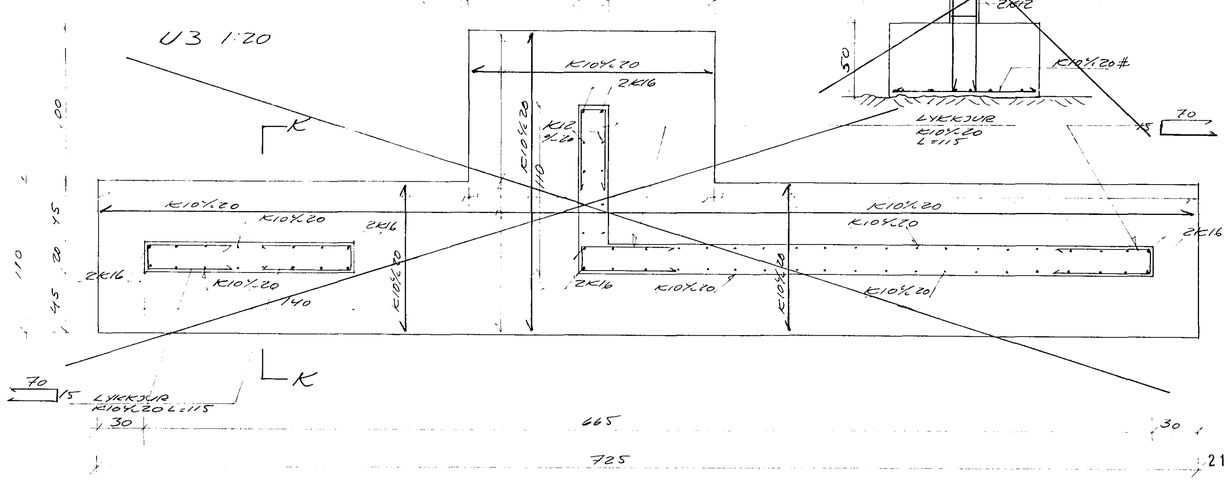

U3 SJÁ TEIKN. 204A

HAFNARFJARÐARBÆR
21 FEB 1990
BYGGINGAFULLTRÚINN

BREYTT 19/1 90

TEIKNISTOFAN RÖÐULL
ÁRMÚLA 36 · 108 REYKJAVÍK · SÍMI 33950 & 33570

LÆKJARGATA 34 HAFNARF.

SNIÐ Í UNDIRSTÖÐUR

TEIKN.		DAGS.	JAN 90
REIKN.		VERK	
YFIRF.		BLAD	2.02A
MKV	1:20		

Helgi Gunnarsson