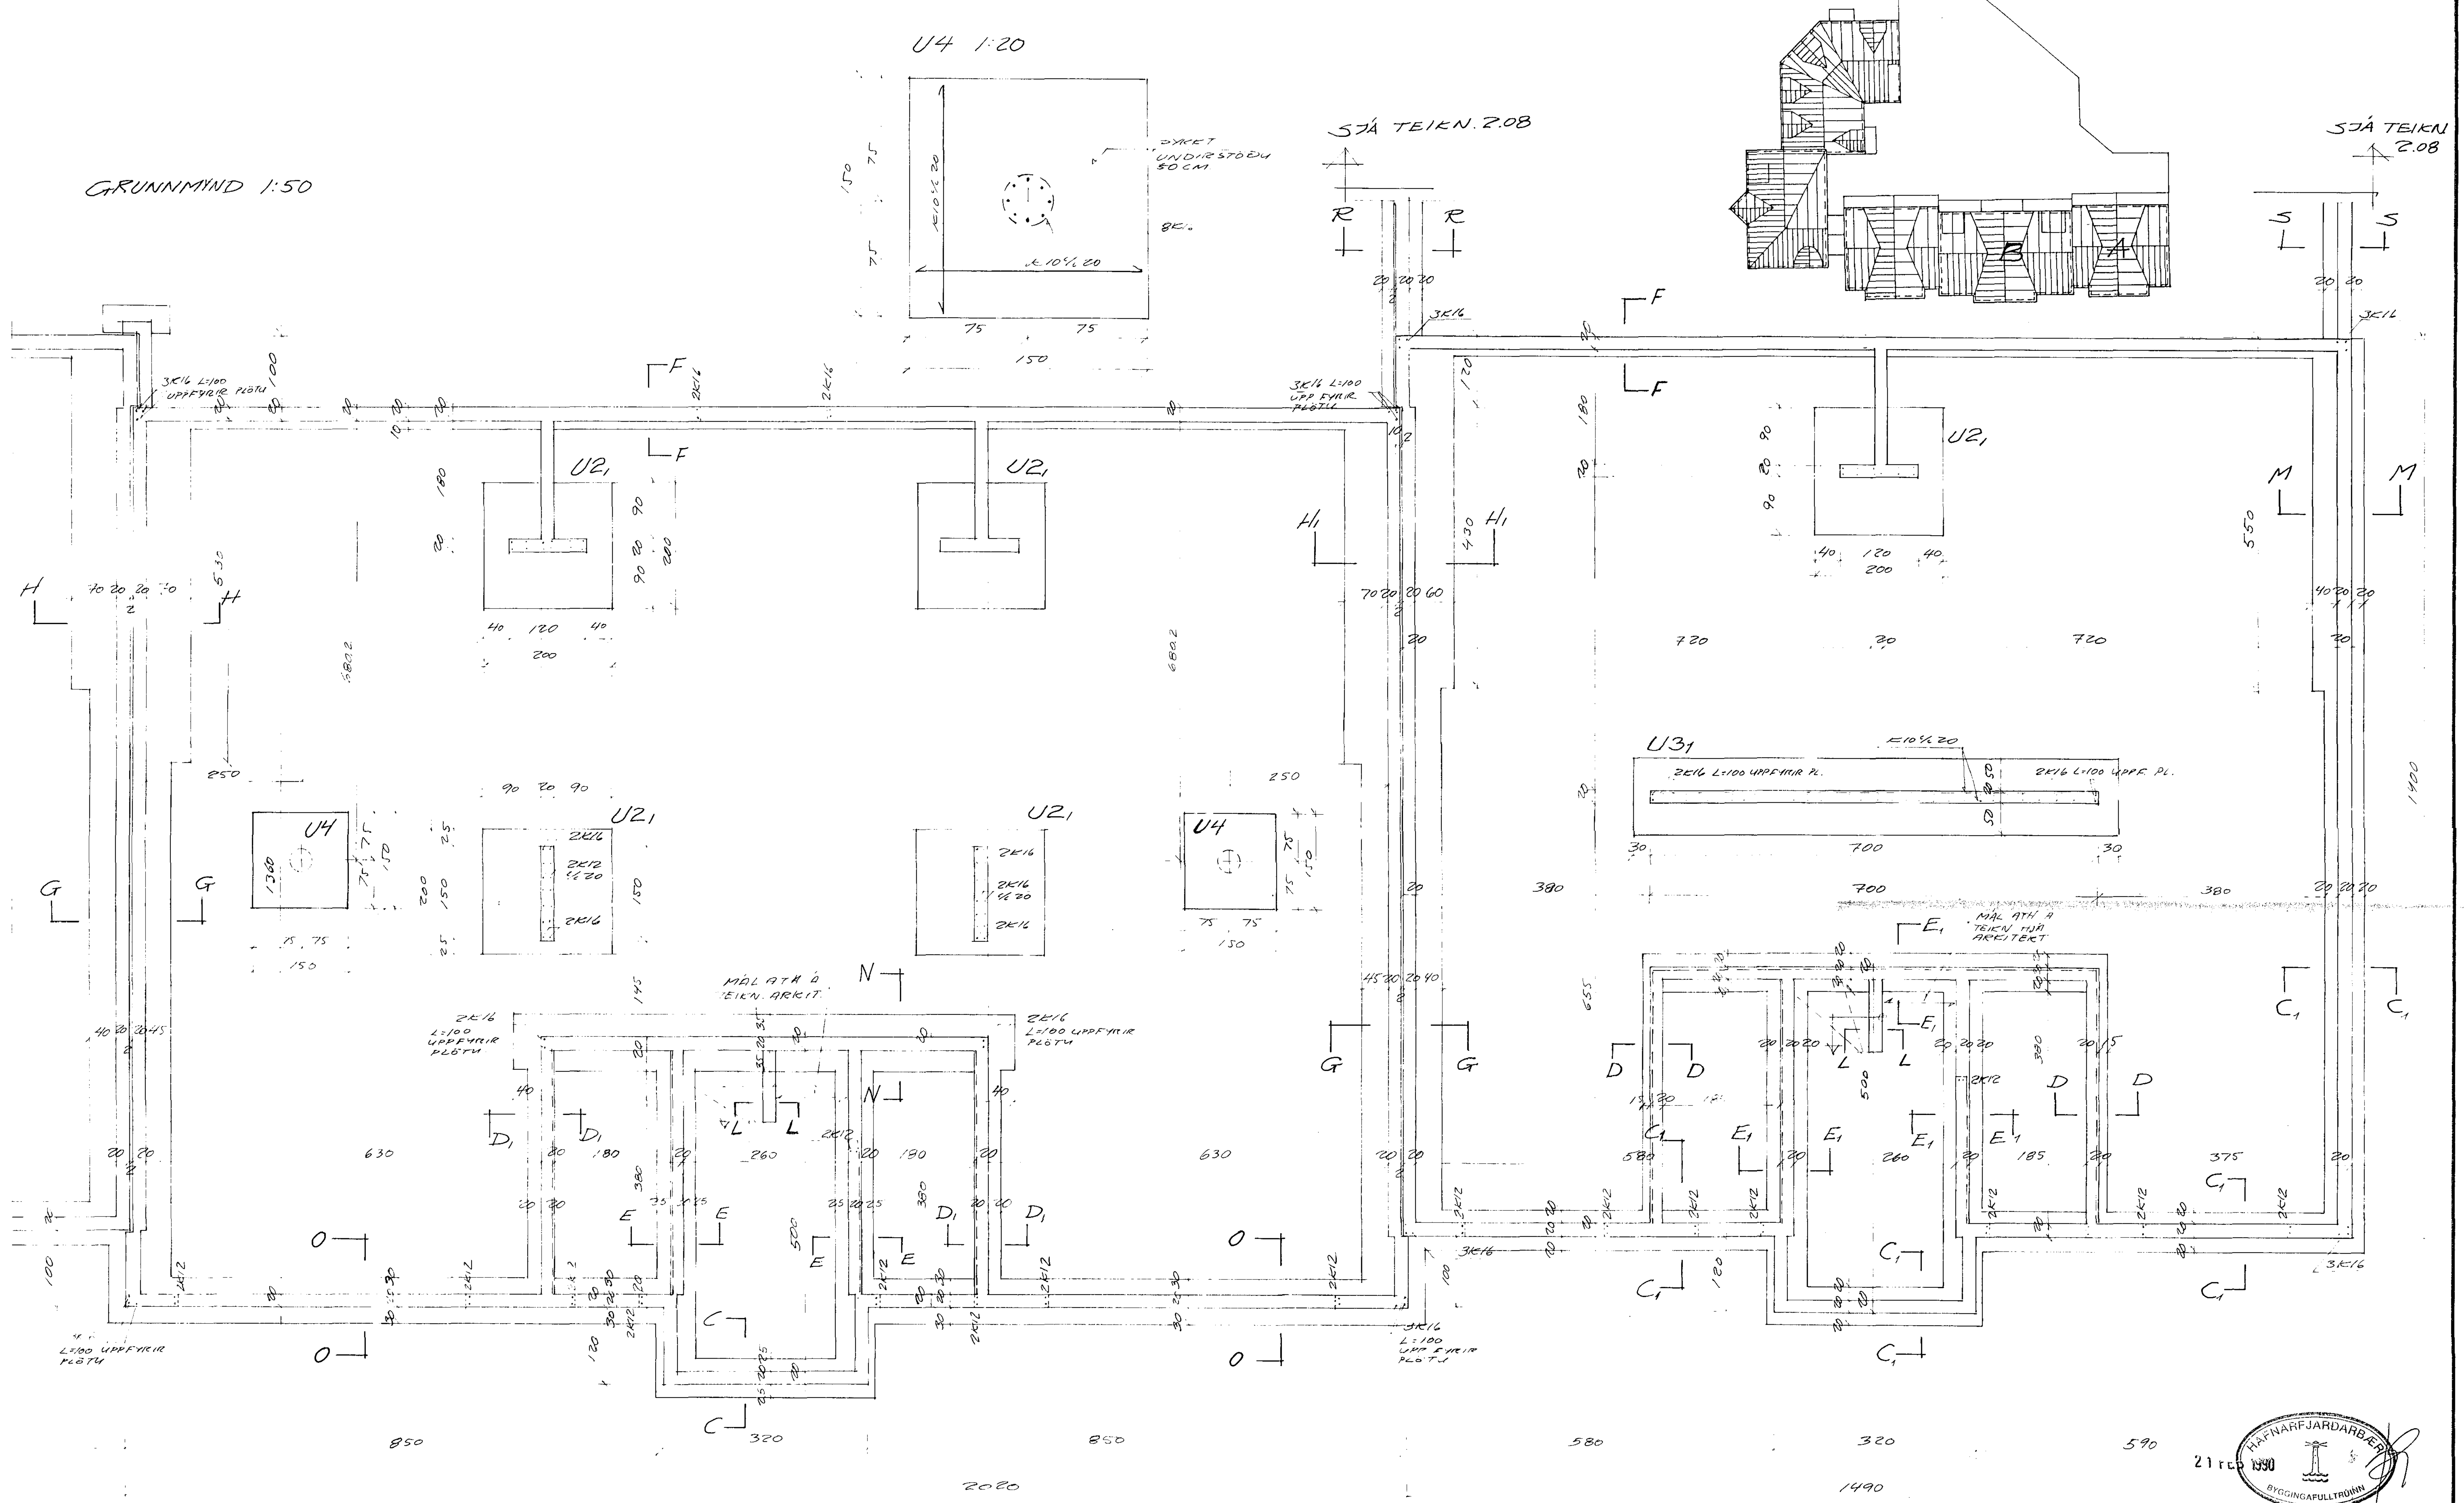

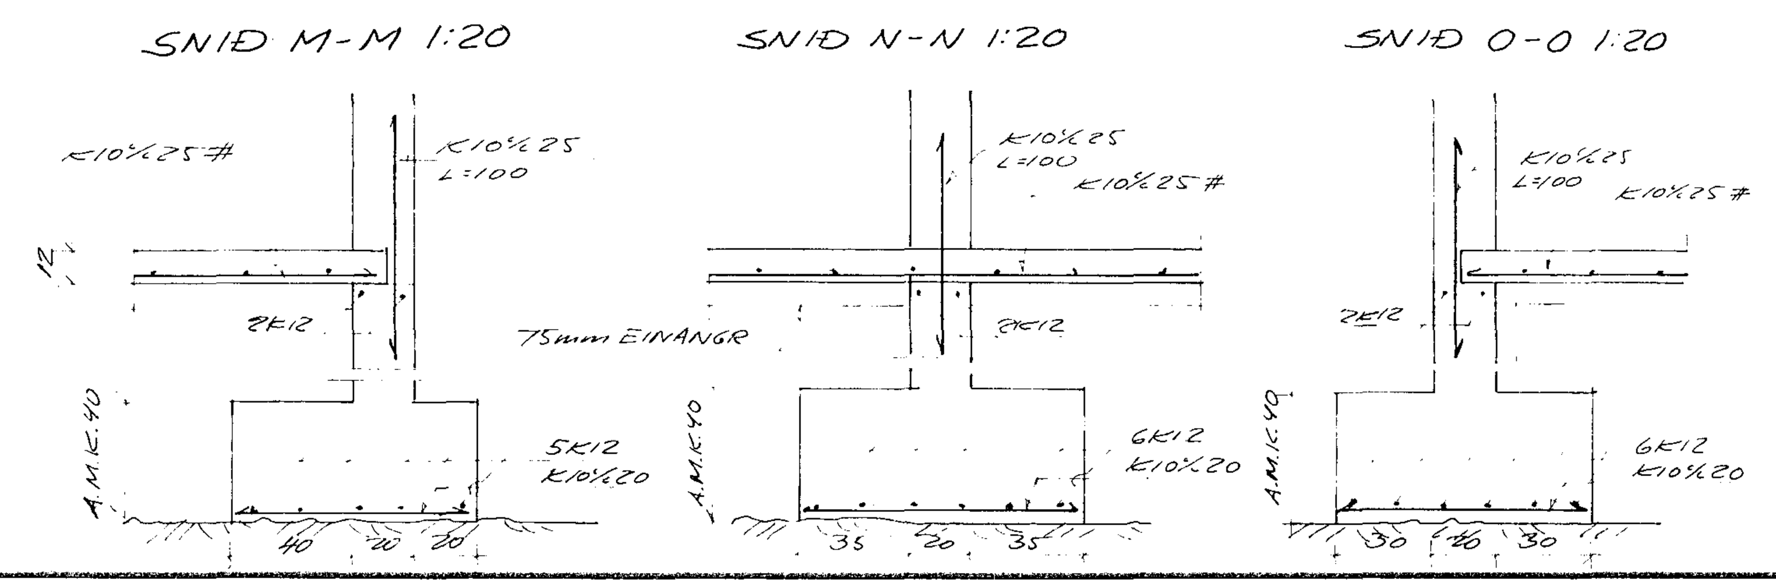

UNDIRSTAÐA U2 SJÁ TEIKN. 2.02A. U2₁ SAMBÆRIL. VIÐ U2, NEMA HVAÐ VARÐAR „VEGGSTUBB" SÚLU UPP AF UNDIRSTÖÐU, MÁLSETNING OG JÁRN SJÁ GRUNNMYND.

~~U3₁ SAMBÆRILEG VIÐ U3, SJÁ TEIKN. 2.02A, NEMA HVAÐ MÁL Á UNDIRST. BREYTAST, SJÁ GRUNNMYND.~~

U3 OG U3₁ SJÁ TEIKN. 2.04A

SKÝRINGAR SJÁ 2.01A

SNIÐ C-C, D-D, E-E, F-F, G-G, H-H OG L-L SJÁ TEIKN. 2.02A
SNIÐ D₁-D₁ SAMBÆRIL. VIÐ D-D NEMA, B. UNDIRST. ER 40 Í STAÐ 35
SNIÐ H₁-H₁ —"— —"— H-H —"— —"— ER 170 —"— 180
SNIÐ C₁-C₁ OG E₁-E₁ —"— —"— C-C/E-E —"— —"— 60 —"— 70
SNIÐ R-R OG S-S SJÁ TEIKN. 2.08

TEIKNISTOFAN RÖÐULL	TEIKN.	DAGS. JAN. 90
LÆKJARGATA 34 HAFNARF.	REIKN. / YFIRF.	VERK
UNDIRSTÖÐUR HÚS A OG B	MKV. 1:50	BLAÐ 2.03A