


16 AUG 1991

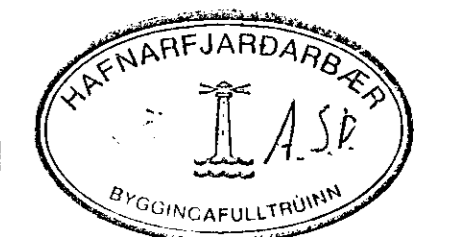

LÆKJARGATA 34, HAFNARFIRÐI			
BREYTT: BENDING FERD TIL Í SNID B2. 15.08.1991	Verk	BURÐARVIRKI	Mkv 1:20
BREYTT: 2K12 YD OP Í BOTN 12.08.1991		ÞAKLUGGAR	Verk nr 1:50
Verkfræðistofa Stefáns og Björns sf. FRV		JÄRNBENDING	Verk nr 91.12
Staðnað BG	Teknað BG	Yfirfarið	Blað nr
Daga 18.07.91	Samþykkt Björn Pálsson		B7