



GRUNNMYND 1:50

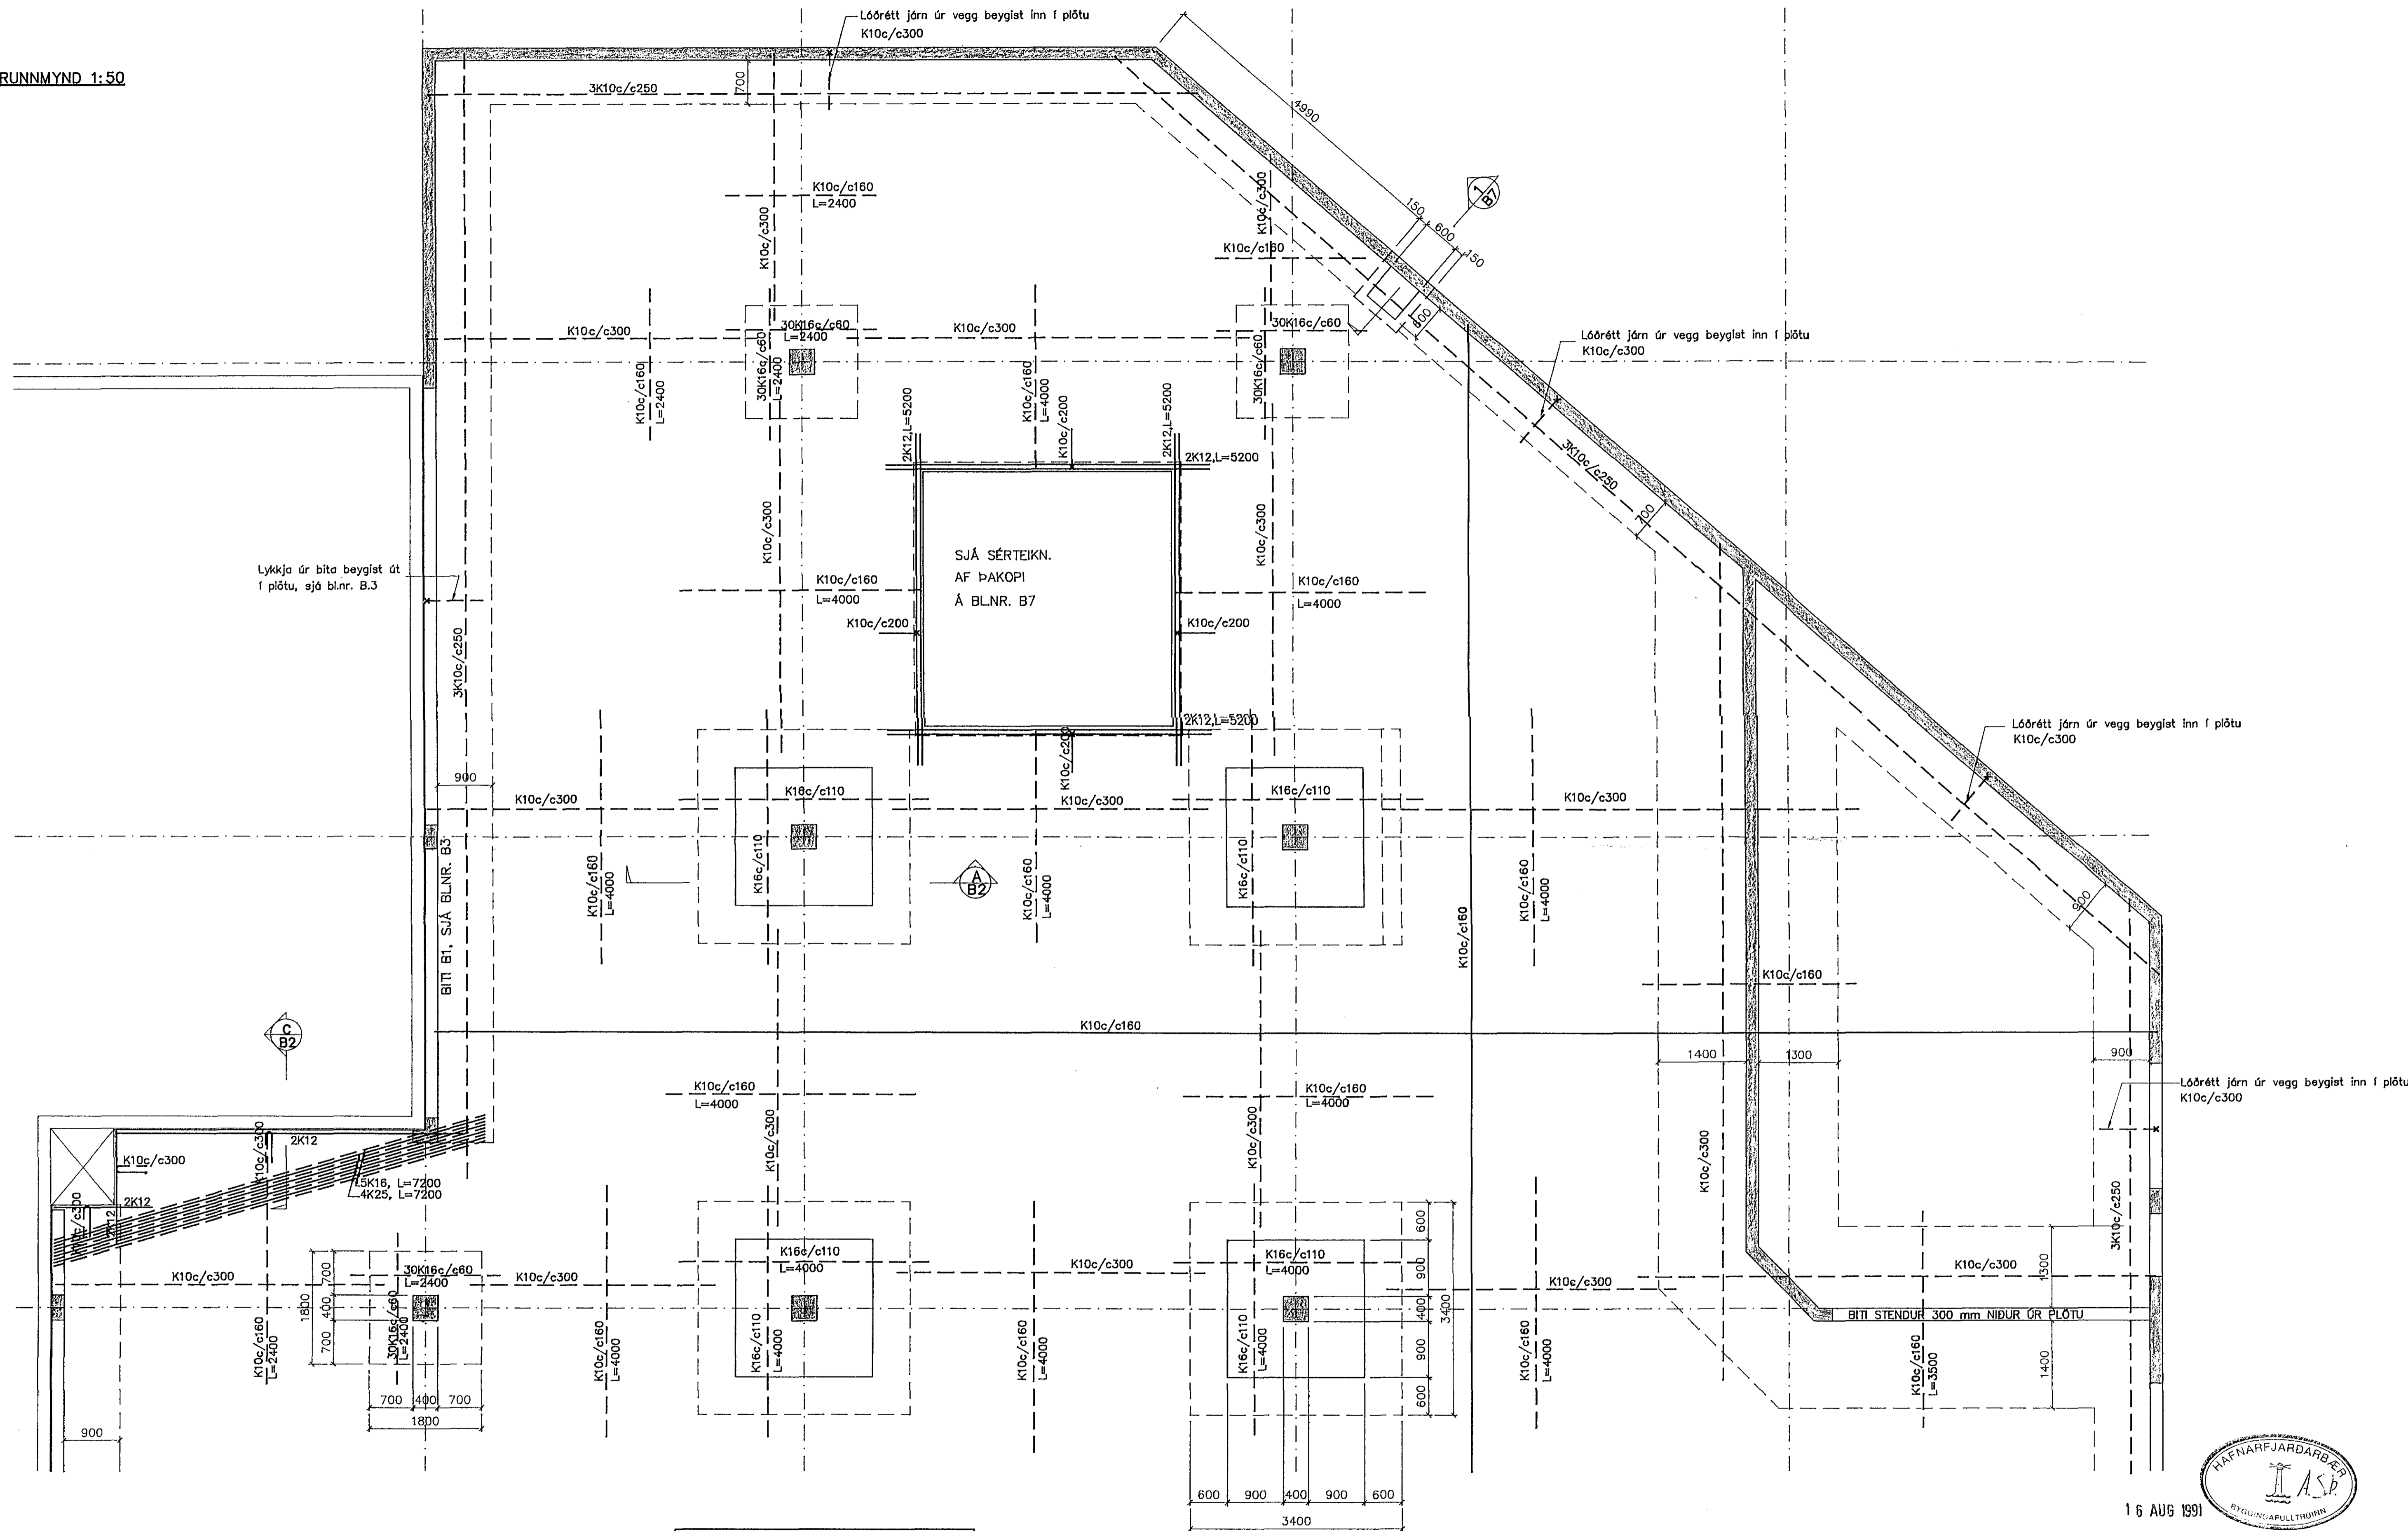

PLÖTUÞYKKT ER 320 mm (K=13,10)
 VID ÚTBRÚNIR OG MITT Á MILLI SÓLNA,
 EN LÆKKAR UM 60 mm AD NIÐURFÖLLUM
 (K=13,04)

16 AUG 1991

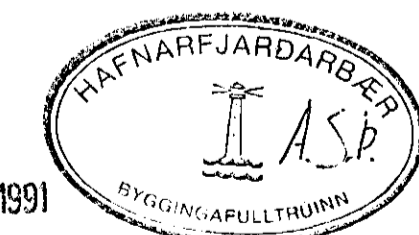

LÆKJARGATA 34, HAFNARFIRÐI			
Breytt: Falinn biti í plötu, 4K25, 5K16, 15.08.1991		Verk PLÖTUR	
Breytt: Jörndengdir, bitahæð 12.08.1991		Mkv 1:50	
Verkfræðistofa Stefáns og Björns sf. FRV Raukjavíkurveg 68, 220 Hafnarfirði Sími 91-651340		Verk nr PLATA YFIR BÍLGEYMSLU	
		GRUNNMYND 91.12	
Hannað BG	Telknað BG	Yfirfarið	Blað nr
Daga 06.05.91	Samþykkt Björn P. P.		B.1