



9/6 '89 Fullt  
[Signature]

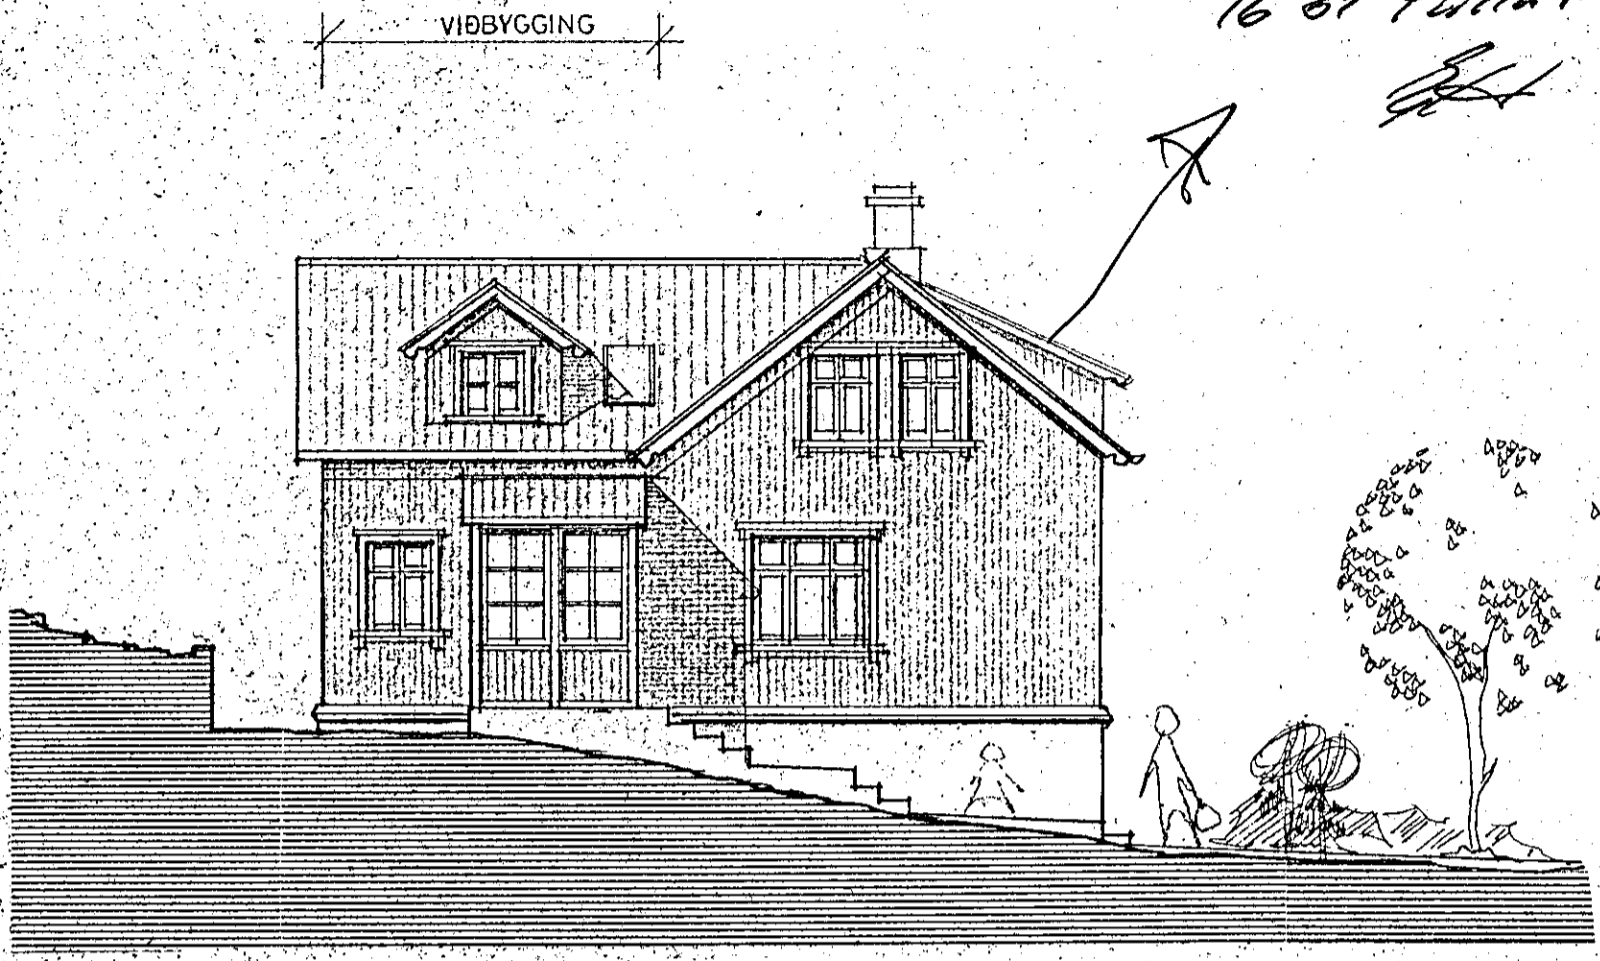

AUSTUR

VIÐBYGGING

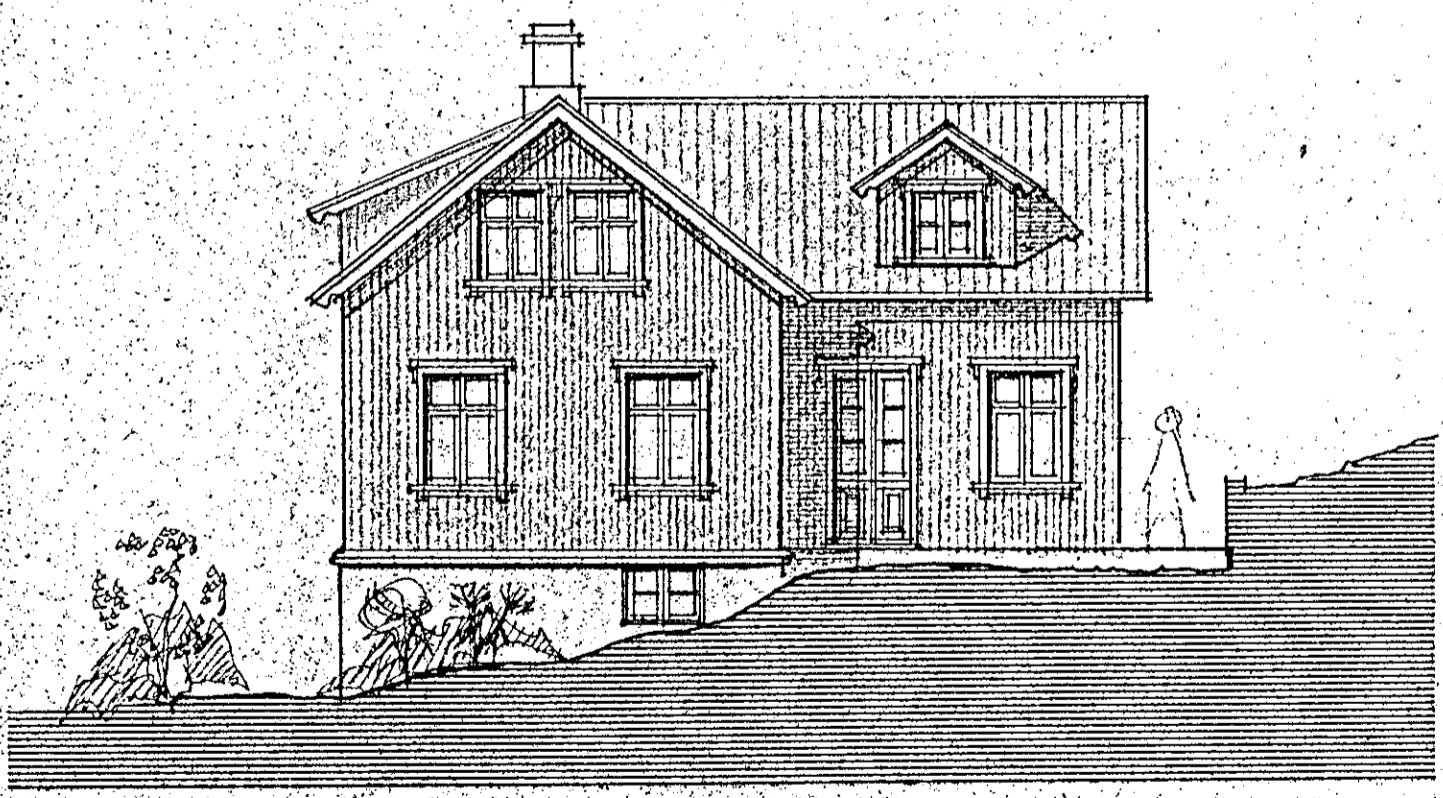

VESTUR

TEIKNISTOFAN SUBURGÖTU 14 220 HAFNARFJÖRÐUR  
PÁLL V. BJARNASON ARKITEKT FAÍ SÍMI 54355

LÆKJARGATA 8, HAFNARFIRÐI  
VIÐBYGGING ÚTLITSMYNDIR

*Páll V. Bjarnason*