




GRUNNMYND UNDIRSTÖÐUR 1:50

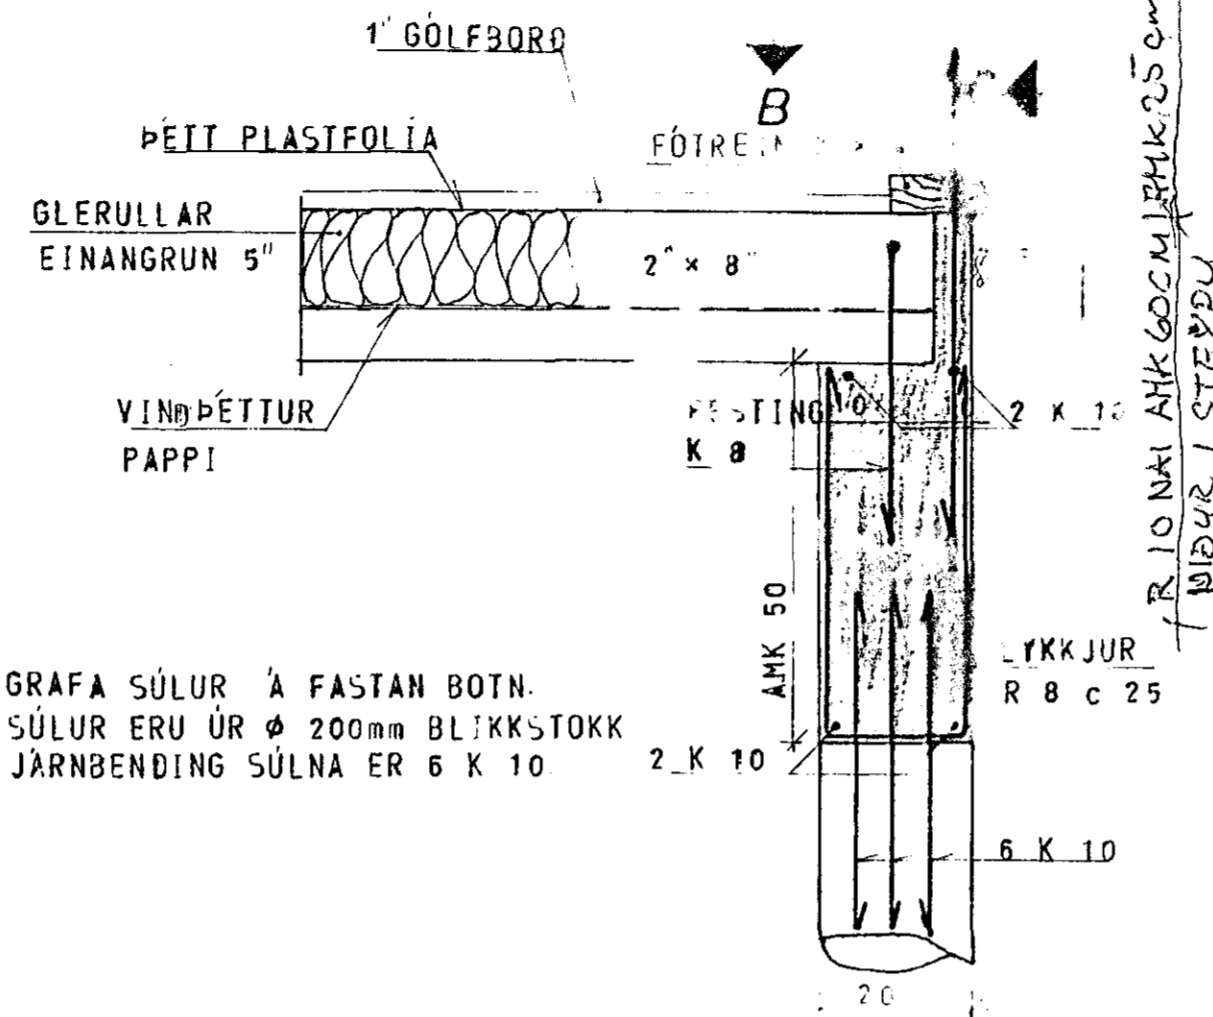

SNID A 1:10

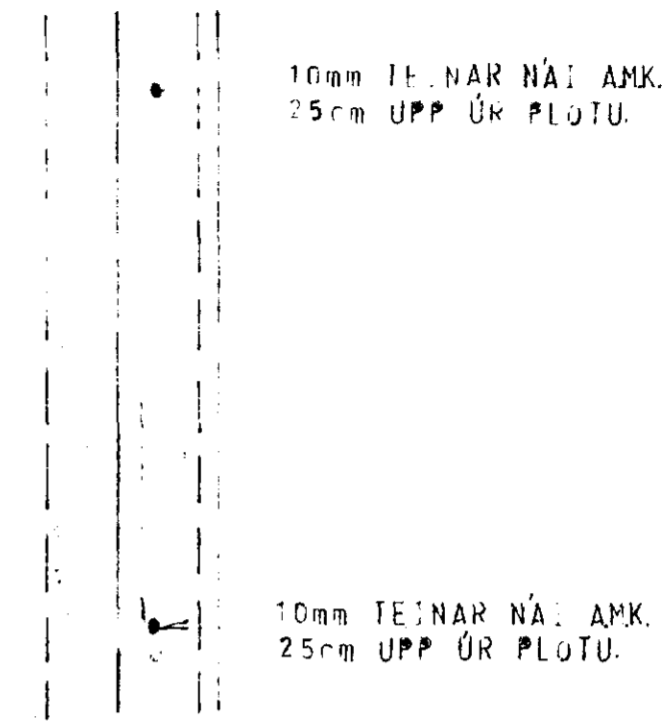


SNID B 1:10

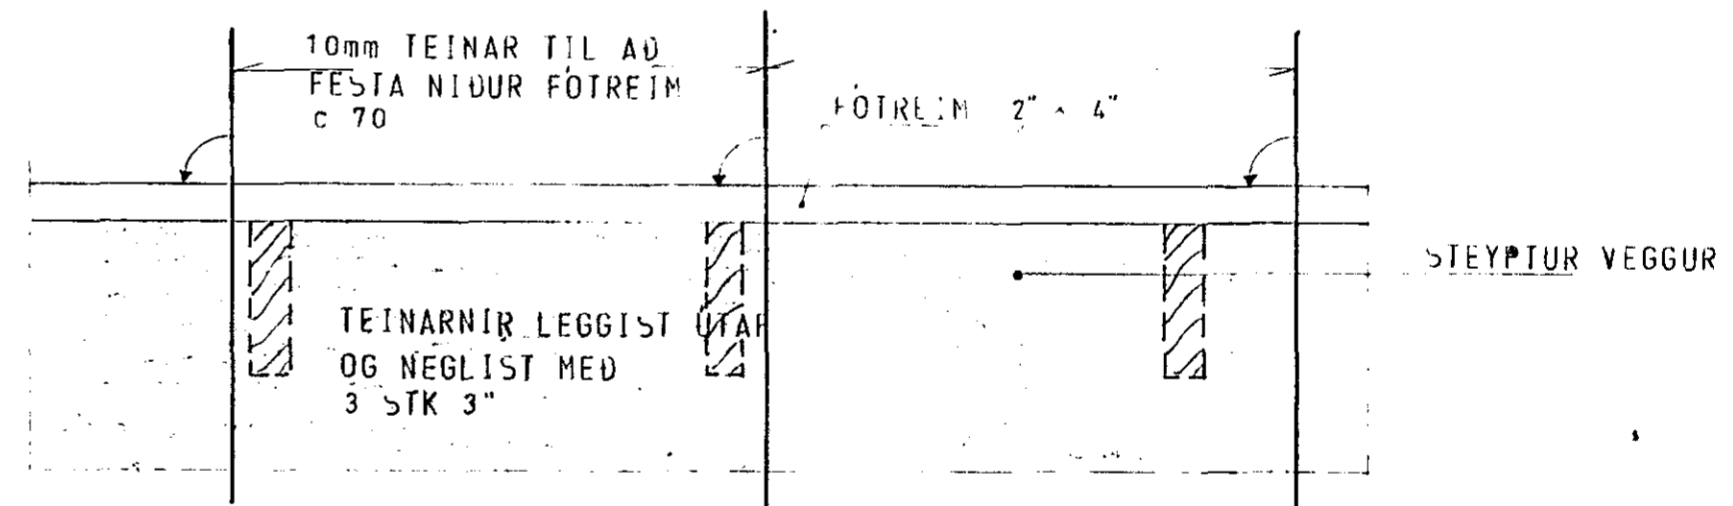

SNID C 1:10

SKÝRINGAR:

UNDIRSTÖÐUR STANDI Á FÖSTUM BOTN.  
 HREINSA SKAL ALLAN LÍFRANAN JARÐVEG  
 UNÐAN UNDIRSTÖÐUM.  
 STEYPA JAFNGILDI 5.200 SKV. ÍST. 10  
 Í EFRI OG NEÐRI BRÚN UNDIRSTÖÐA  
 KOMI 2 K 10 HEIL UM HORN OG SAMFELLD.  
 EINANGRA SKAL ÚTVEGGI MEÐ 1 1/2\"/>

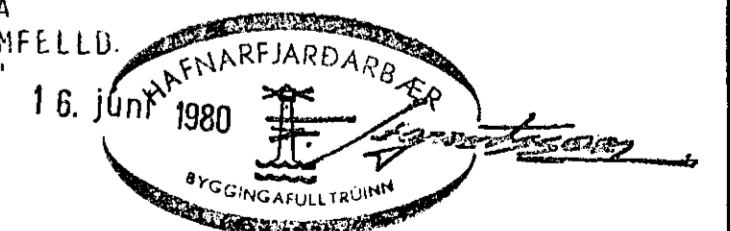

LÆKJARGATA 8, HAFNARFIRÐI.	MÆLIKVARÐI 1:50 1:10	VERK 7916	TEIKN NR 1.1.
UNDIRSTÖÐUR	Hannað: SB Teiknað: BJ	Yfirliðið: SB Samb: SB	DAGS SEPT. '79
JÓHANN GUNNAR BERGPÓRSSON VERKFR MVFI STRANDGÖTU 11 — HAFNARFIRÐI — SÍMI 53315	BREYTT JÚNÍ 80 SB gólfborð		