



LÆKJARKINN NR 26

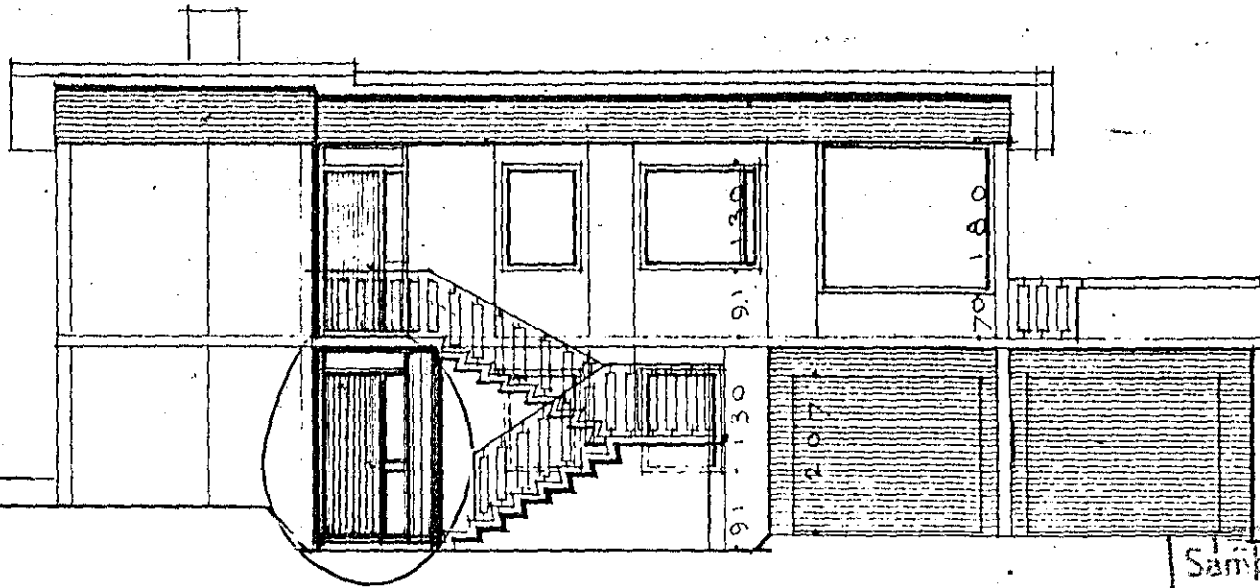


Z O R D U R

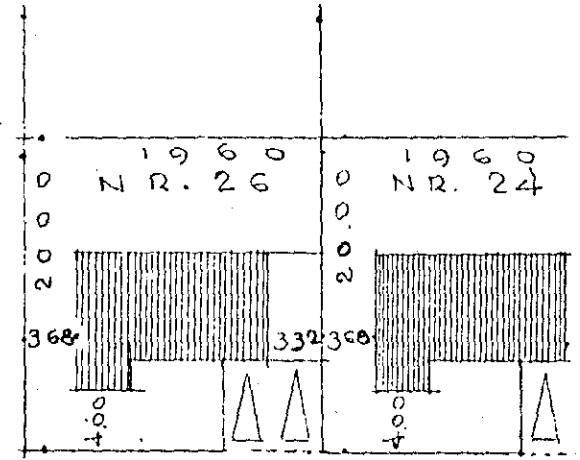

M. I

A

Sáþykkt á fundi bygginga-
nefndar þ. 3/11/1976
BYGGINGAÞULLTRÚINN
Í HAFNARSÍÐI
[Signature]

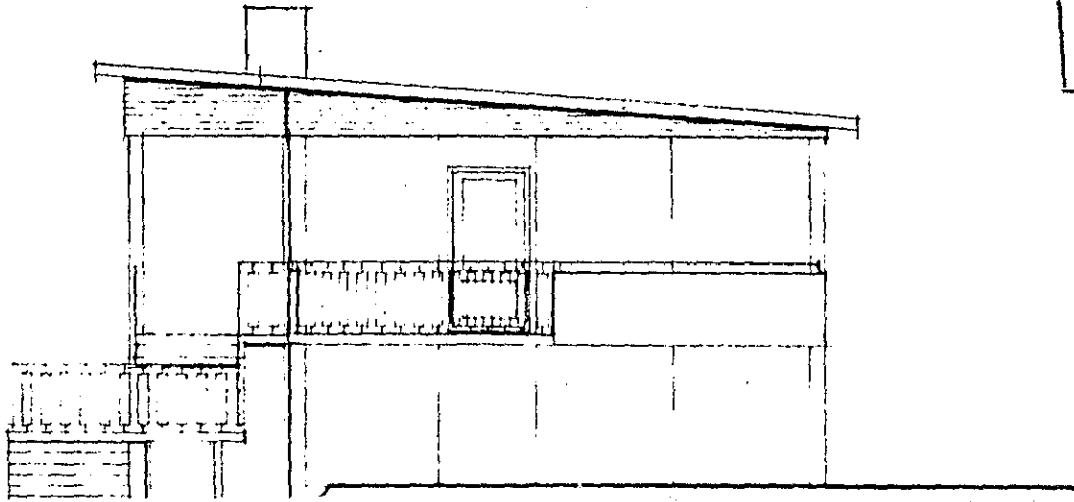

S U D U R