


Rúmmynd hitalagnar
1:50

Mælagr

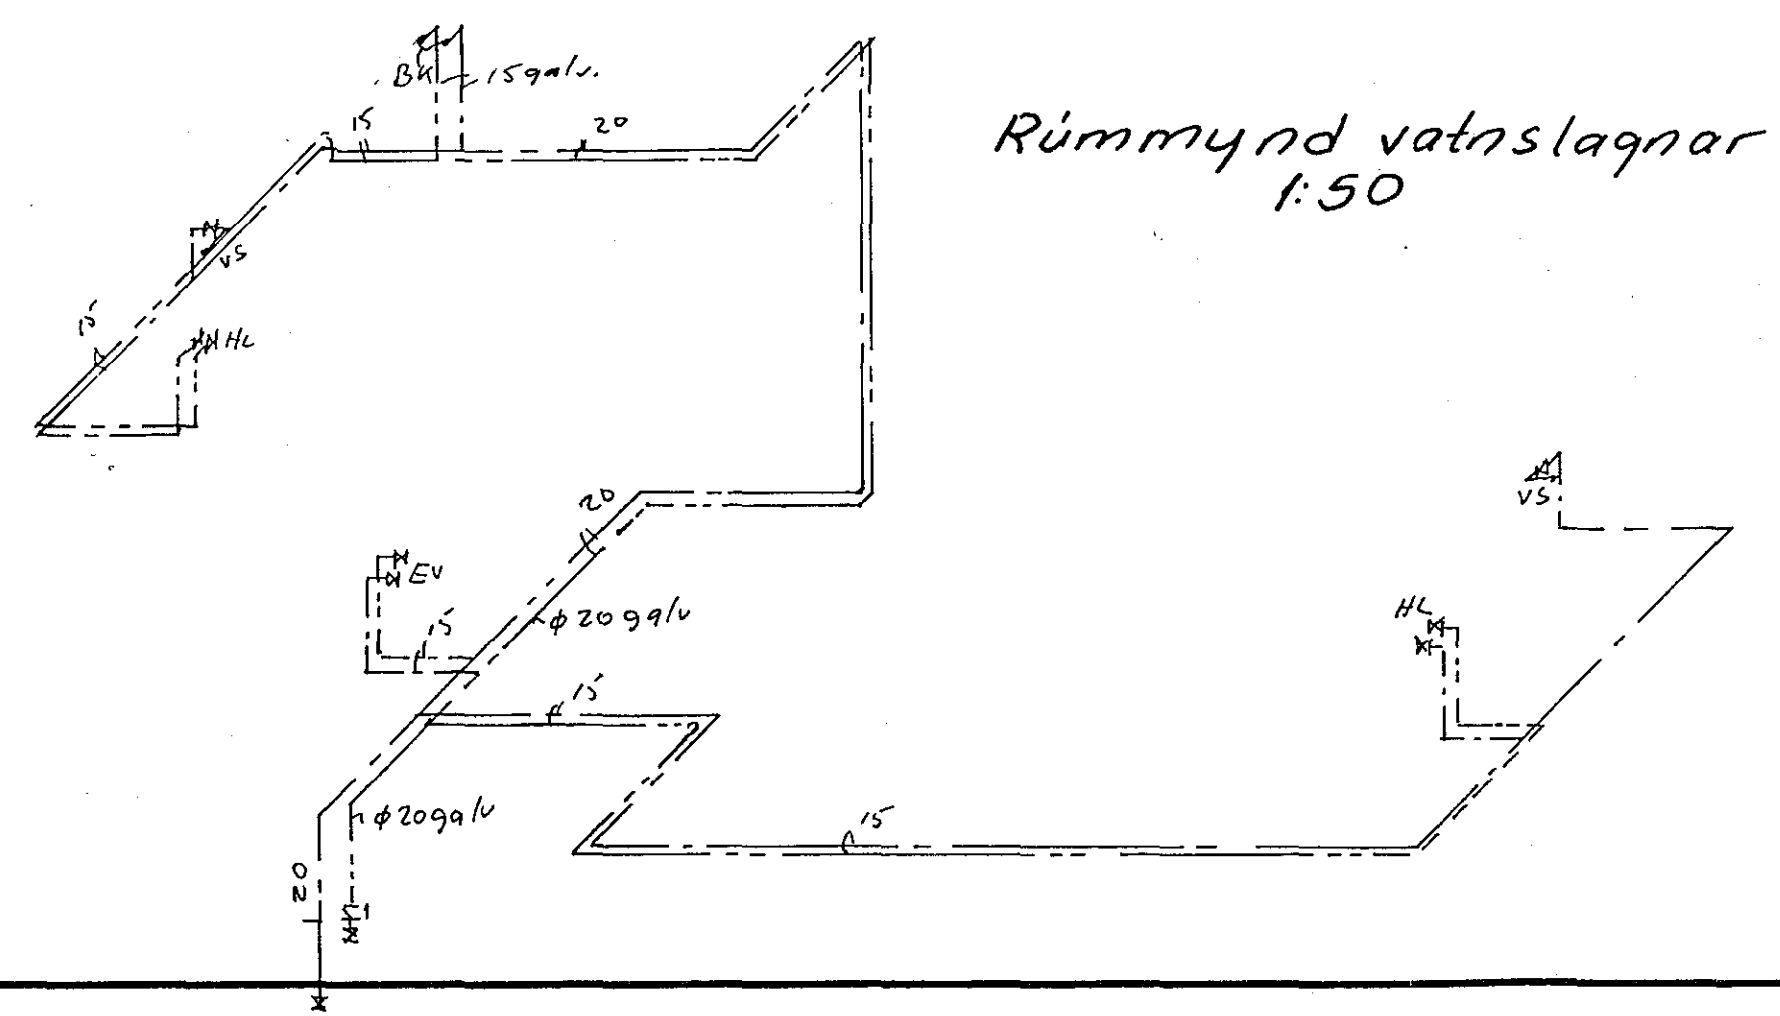

Rúmmynd vatnslagnar
1:50

Lagnarefni hitakerfis "kopar"
Hitakerfi er teiknað eftir uppmælingu
á staðnum. Á mælagr sé þrýstijafnari 15mm
Vatnslagnarefni er "galu" einangrað á víður-
kennðan hátt.



Breytingar			Mánastigur 2 Hafnarf.	
Nr.	Dags.	Nafn		
			Verkfærðistofa Þráinn og Benedikt hf. Laugavegi 178, sími: 553 1770, 568 7775	H 17.04.95 M 1:50
			Hito kerfi, miðhæð og ris ásamt vatnsl.	Nr. 2 Dags. Nóv '95