


MÁNASTÍGIR N.R. 4 HAFNARFIRÐI M:1:100  
 STEKKUN Á MIÐEÐ


Samþykkt á fundi bygginga-  
 nefndar þ. 22/8 1979  
 BYGGINGAFULLTRÚINN  
 Í HAFNARFIRÐI  
*Fh. Einar Sigurdsson*

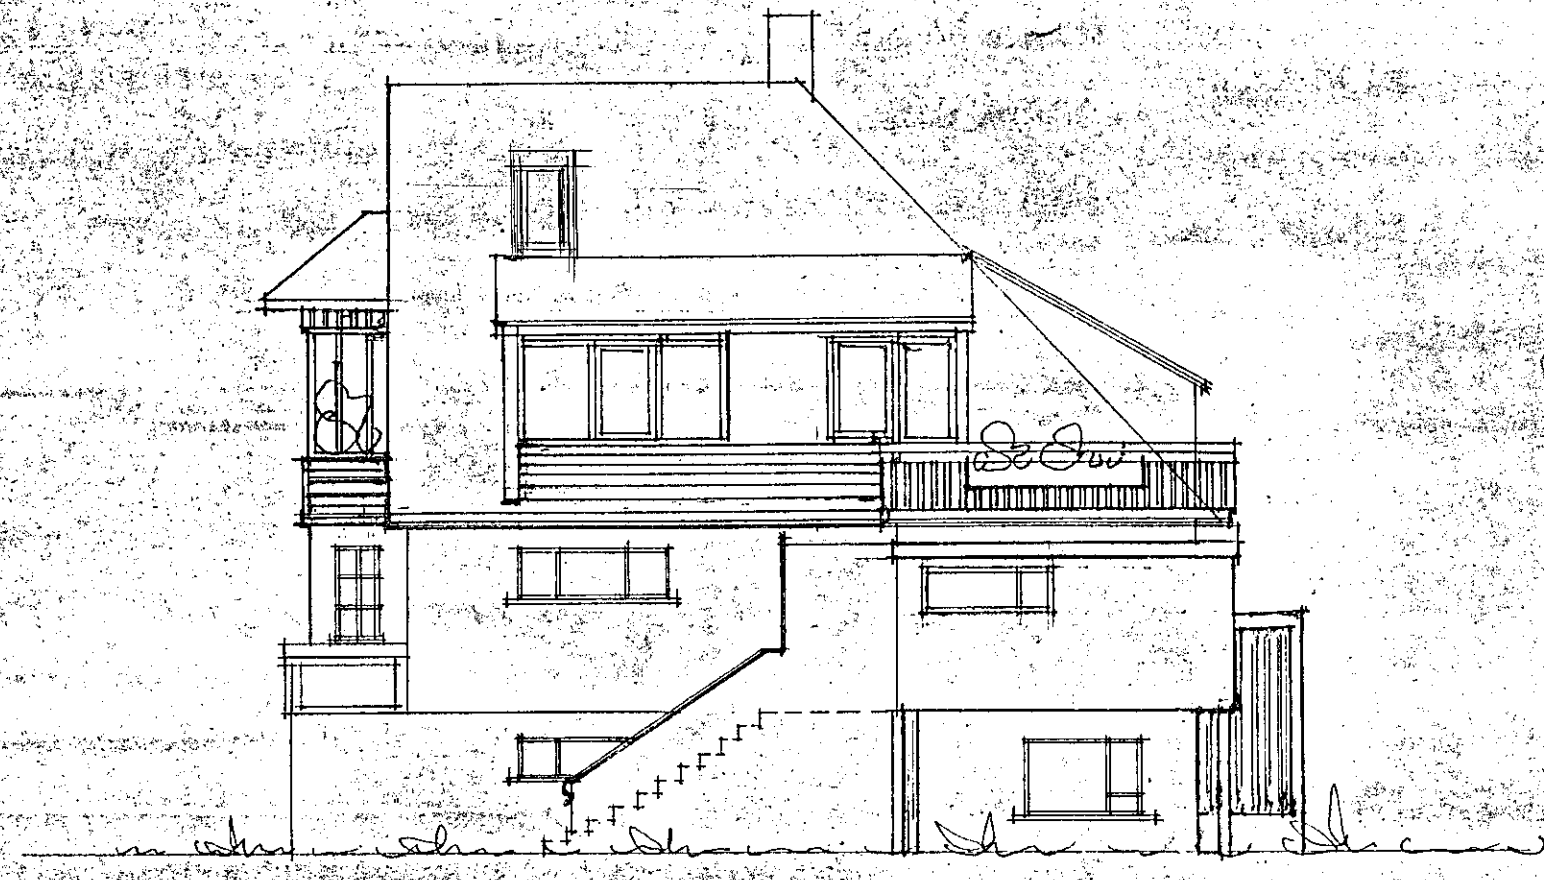


SÚÐ-AUSTUR



SÚÐ-VESTUR

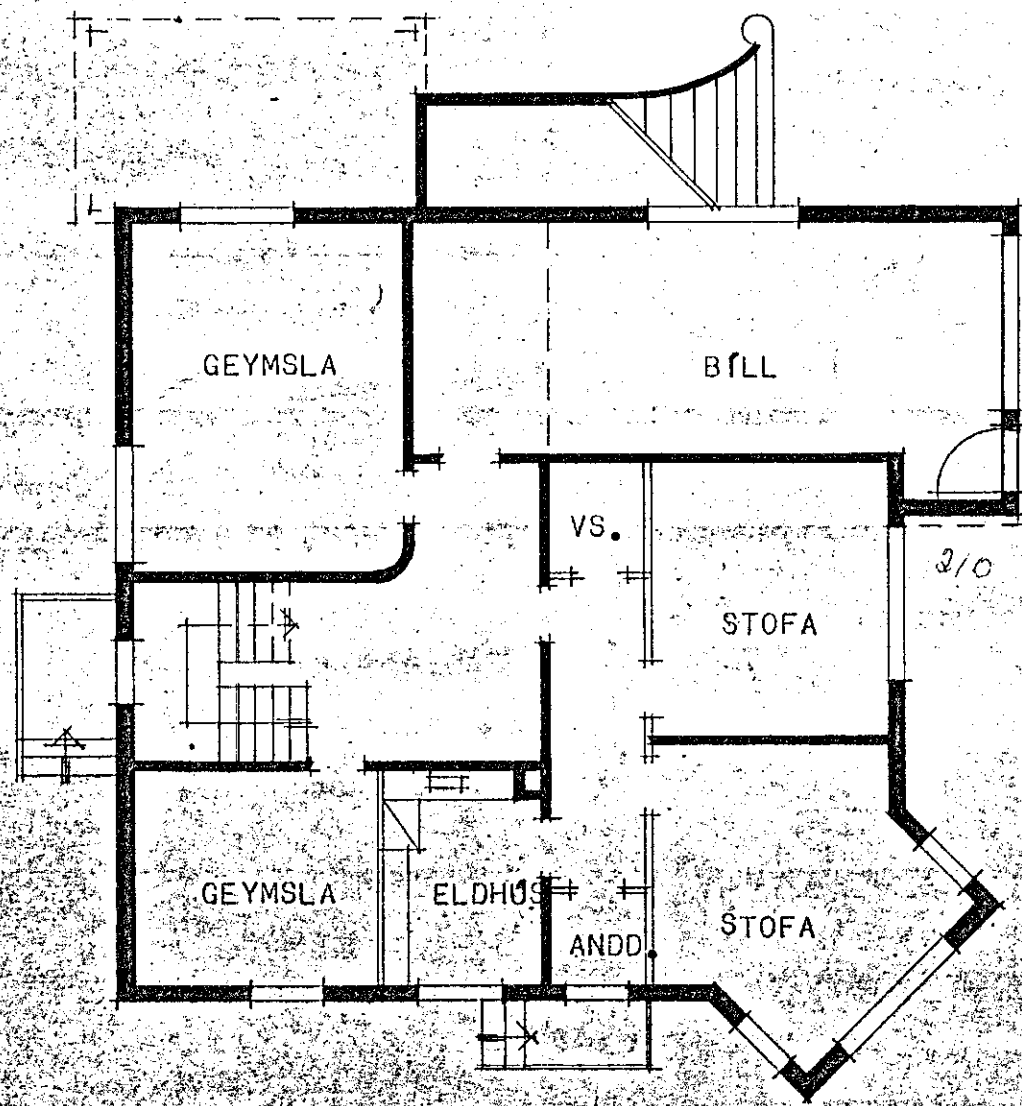

GRUNNMYND KJALLARA

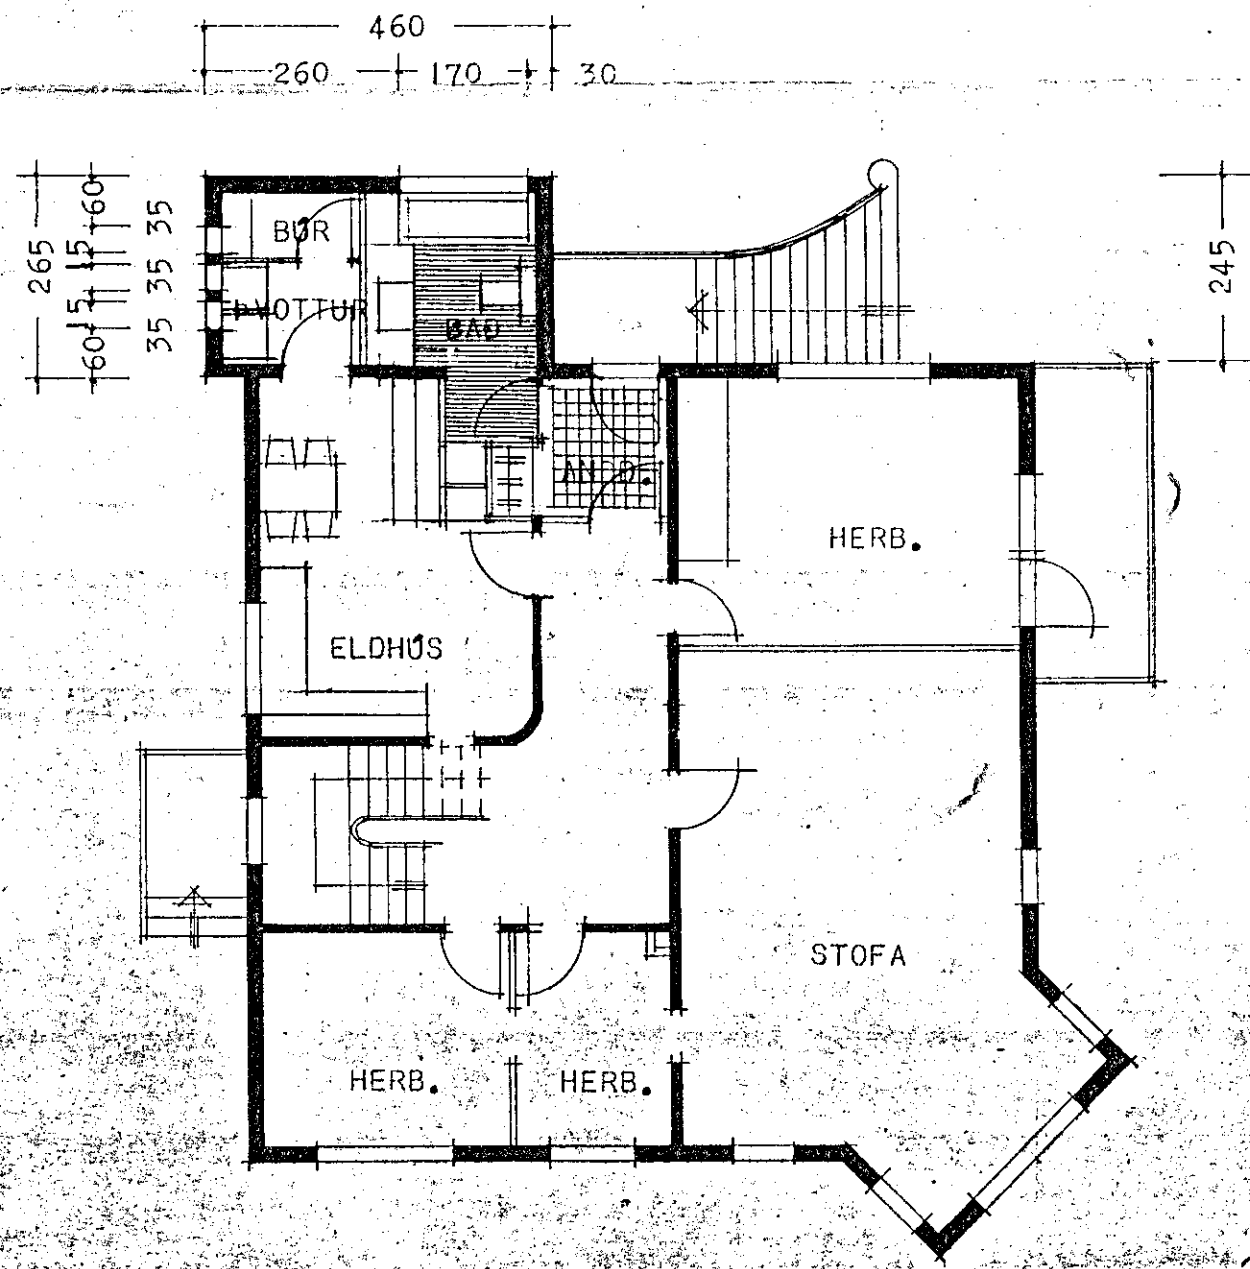

GRUNNMYND I. HÆÐ

451  
 ÓNÁKVEMUR  
 MÆLIKVARDI

BREYTT 1. JÚLÍ 1979

*J. Hartmann Þórnsson*  
 REYKJAVÍK 1. APRÍL 1978

*J. Hartmann Þórnsson*

Þakkluggi ferður á teikningu  
 15.7.91