



Samþykkt á fundi bygginga-  
 nefndar þ. 22/8 1979  
 BYGGINGAFULLTRÚINN  
 Í HAFNARFIRÐI  
*Fh. Einar Sigurdsson*

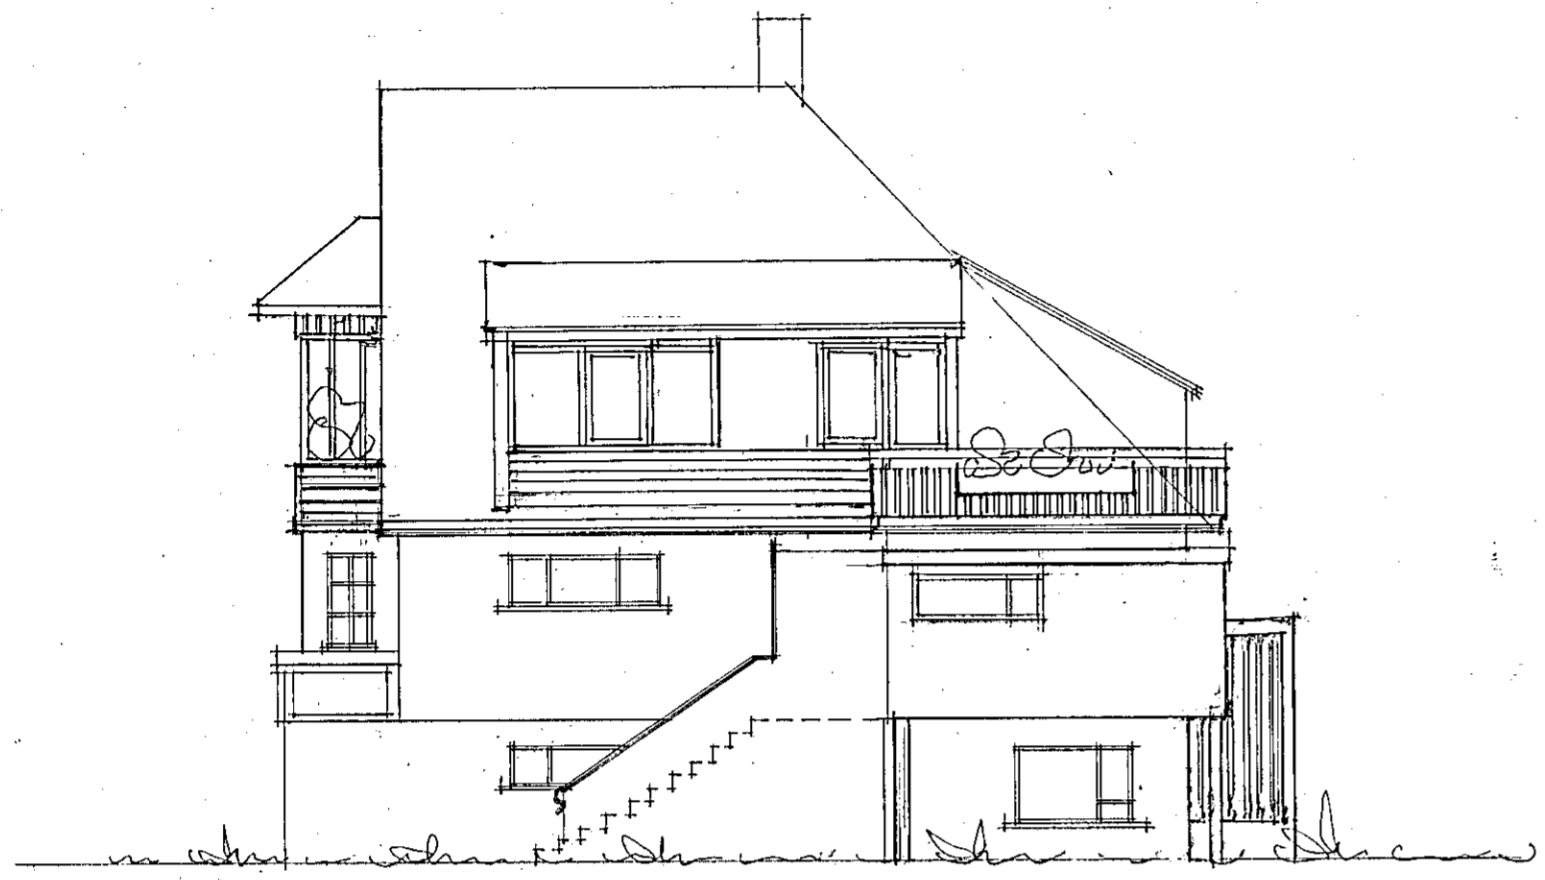


SÚÐ-AUSTUR



SÚÐ-VESTUR

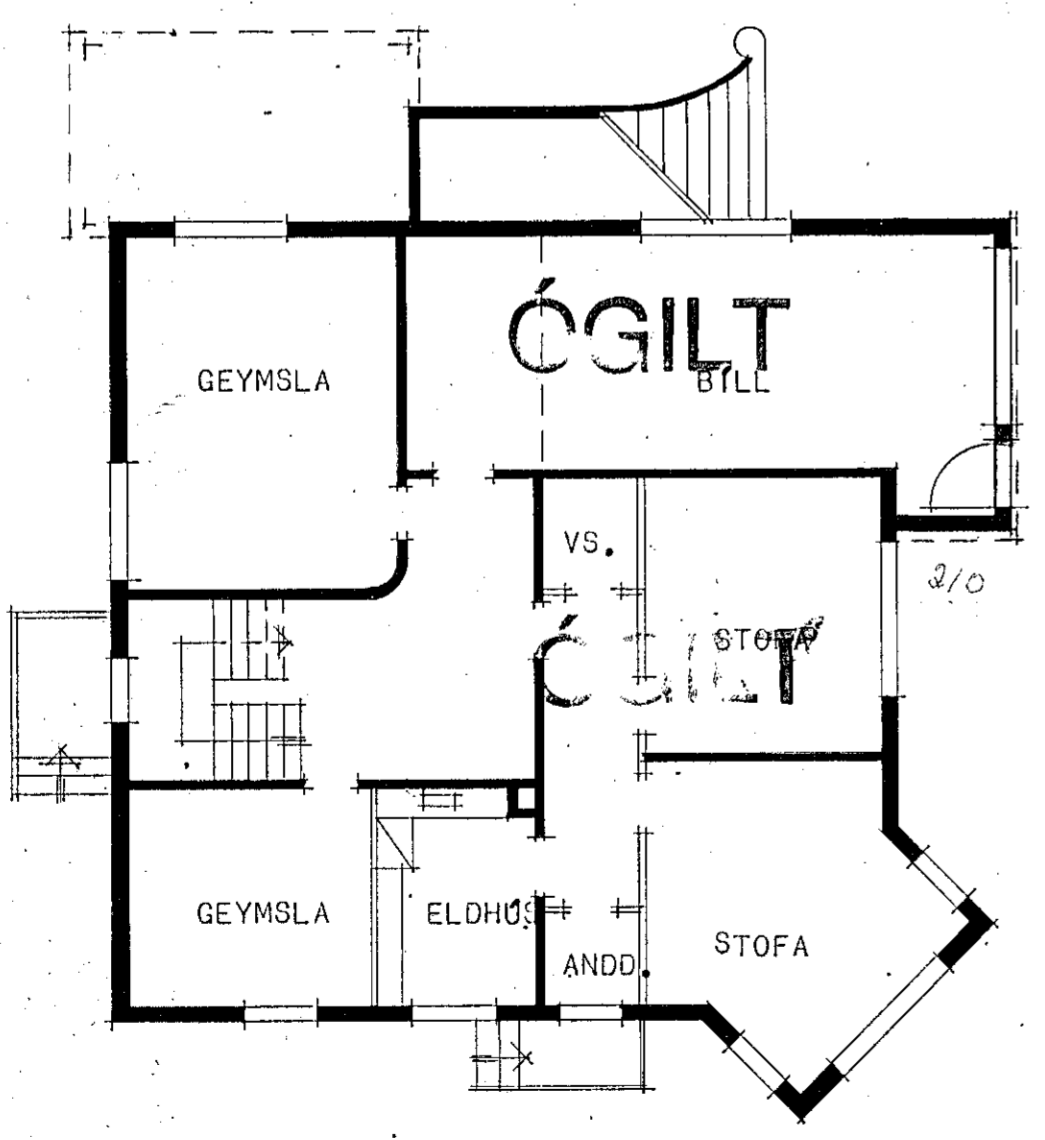

GRUNNMYND KJALLARA

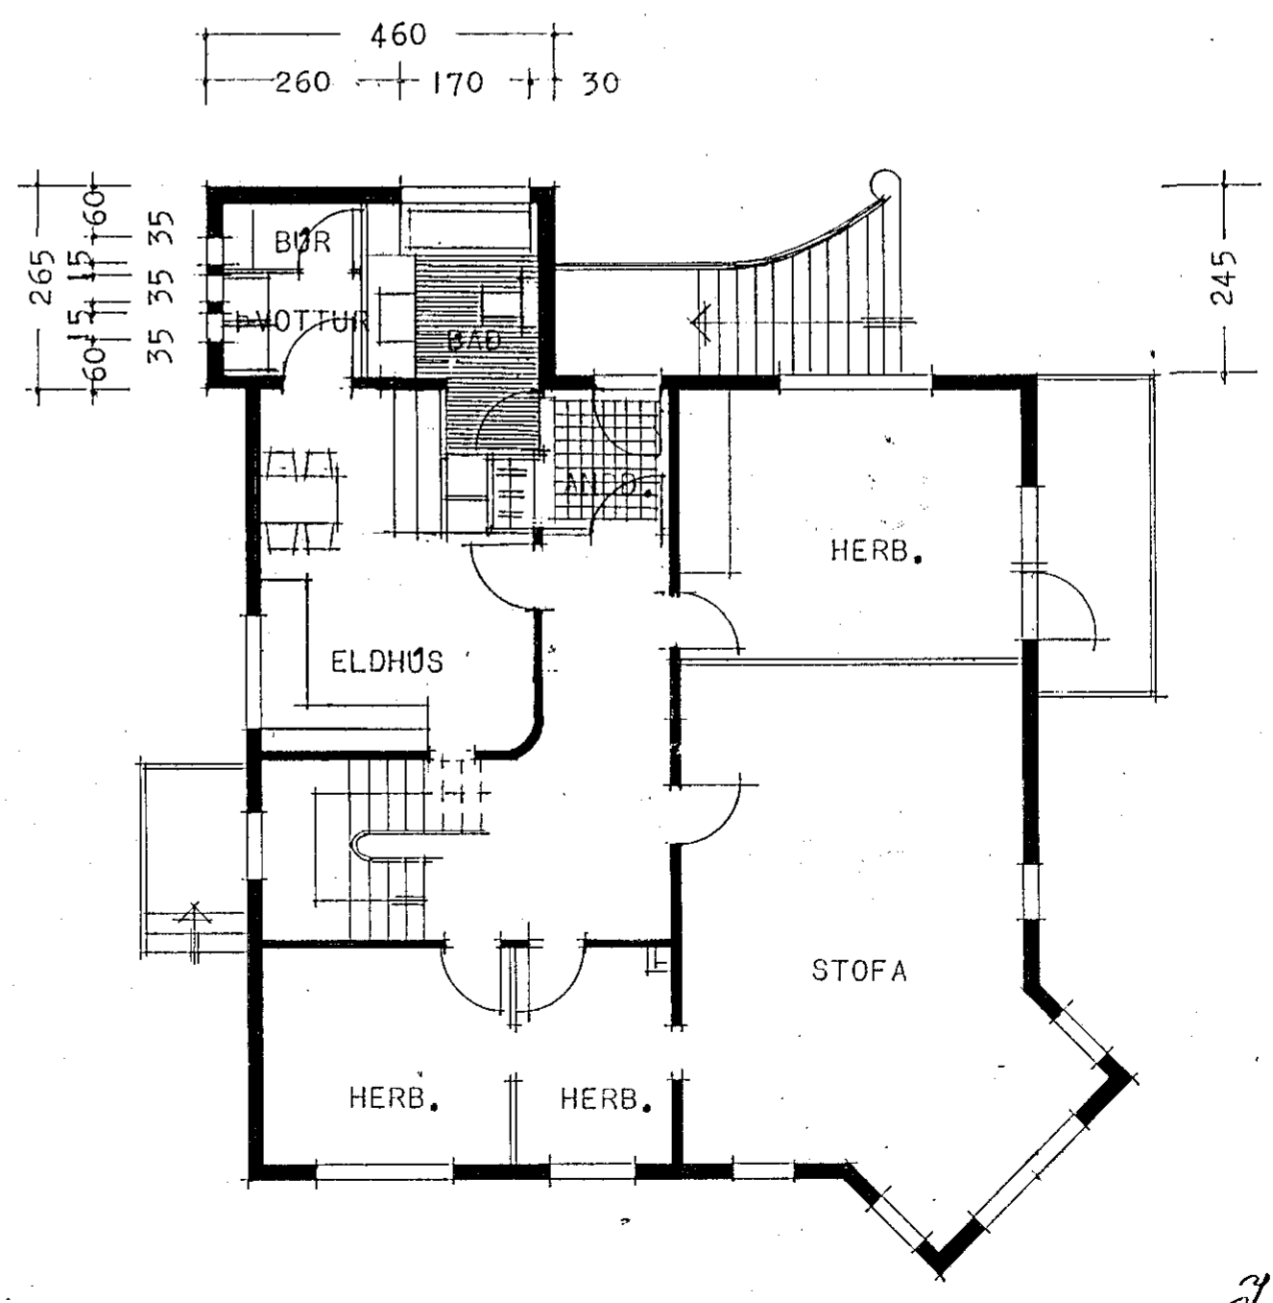

GRUNNMYND 1. HÆÐ

BREYTT Í JÚLÍ 1979

*S. Hjartan Sveinsson*  
 REYKJAVÍK Í APRÍL 1978  
*S. Hjartan Sveinsson*